


Sampykkt þann

04. 2013

Fýggingafulltrúinn í Hafnarfirði
E.h. Hrólfur S. Gunnleugsóttir

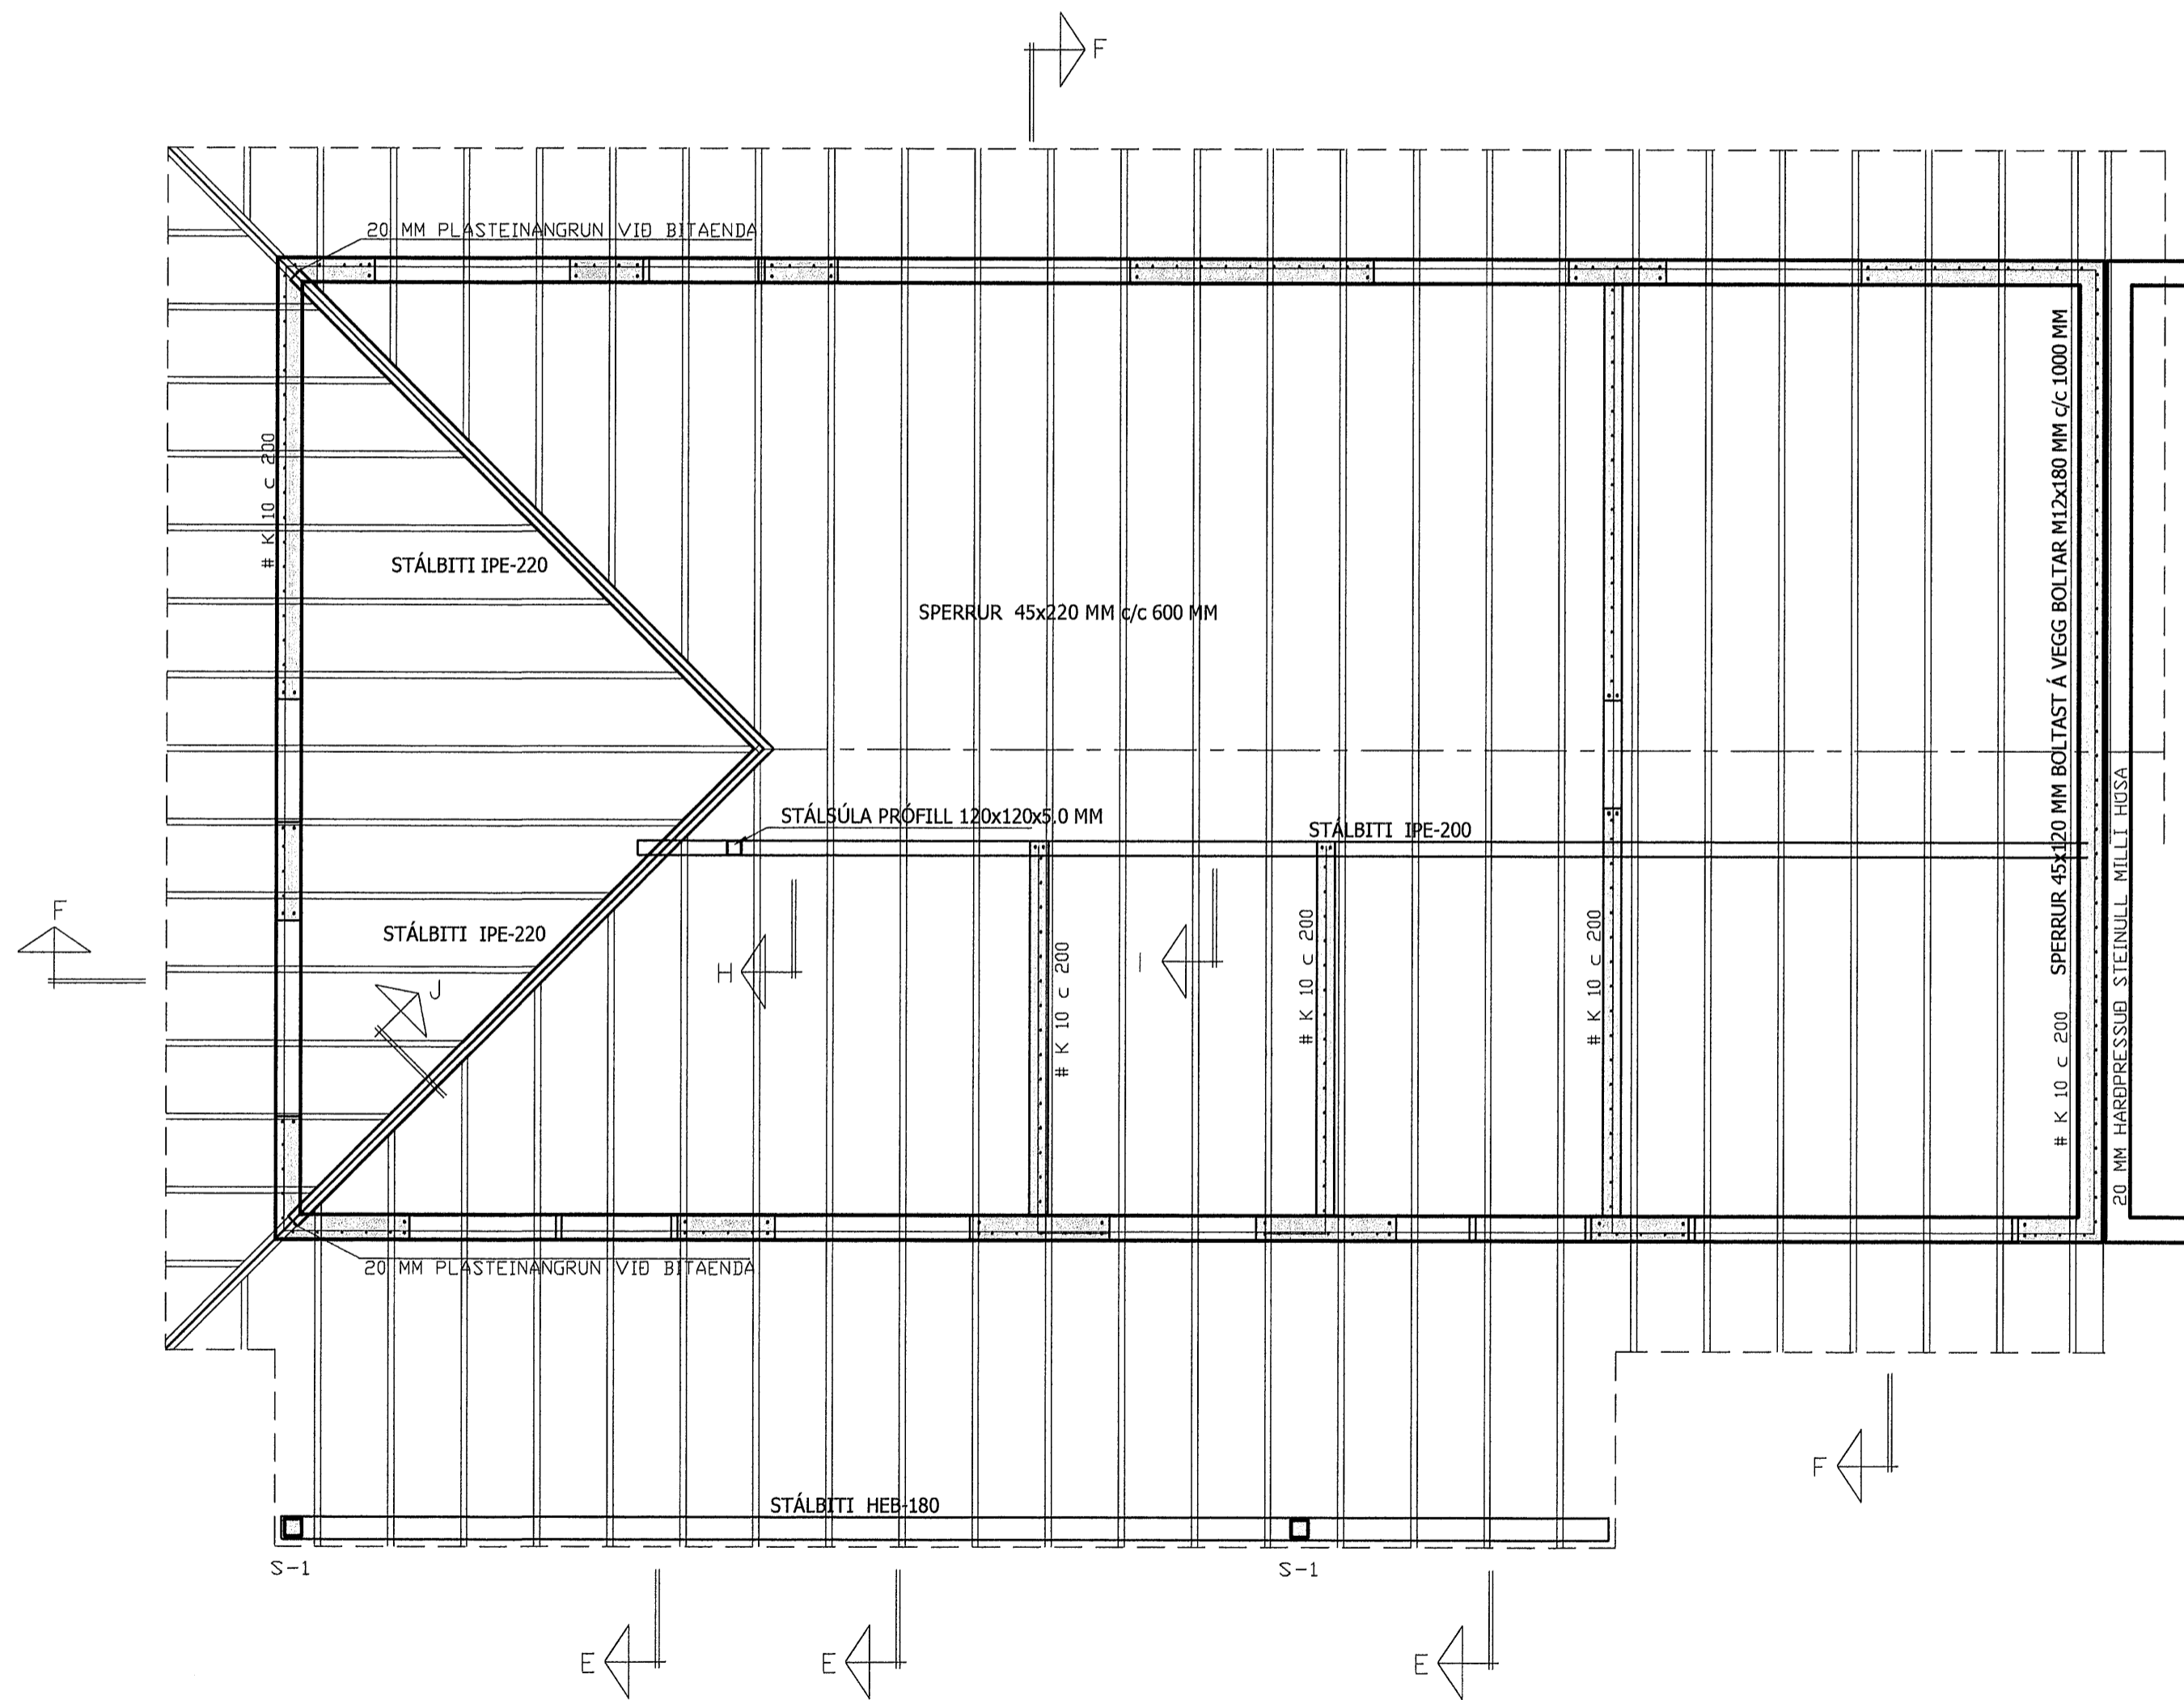

Breytingar

A	sept.2013	Þreyting á burðarþoli í þaki úr kraftsperrum í venjulegt sperrubak

FURUAS NR.23, HAFNARFIRÐI

HERMANN ISEBARN MFI
TEIKNISTOFA HAMRAVIK 82
s 8487250 kt 050244-4319 netfang his1@simnet.is

Mál	1:50	JÁRNBENT STEINSTEYPA
Dags.	nov. 2012	ÞAKBITAR OG VEGGIR
Blað	11	GRUNNMYND 2.HÆÐAR

Yfirfarið

Hannað

Hermann Iseborn