


I Samþykkt þann

04. 11. 2013

Byggingatillitunni í Hafnarfirði
F.h. Höfðu S. Gunnleuðsson

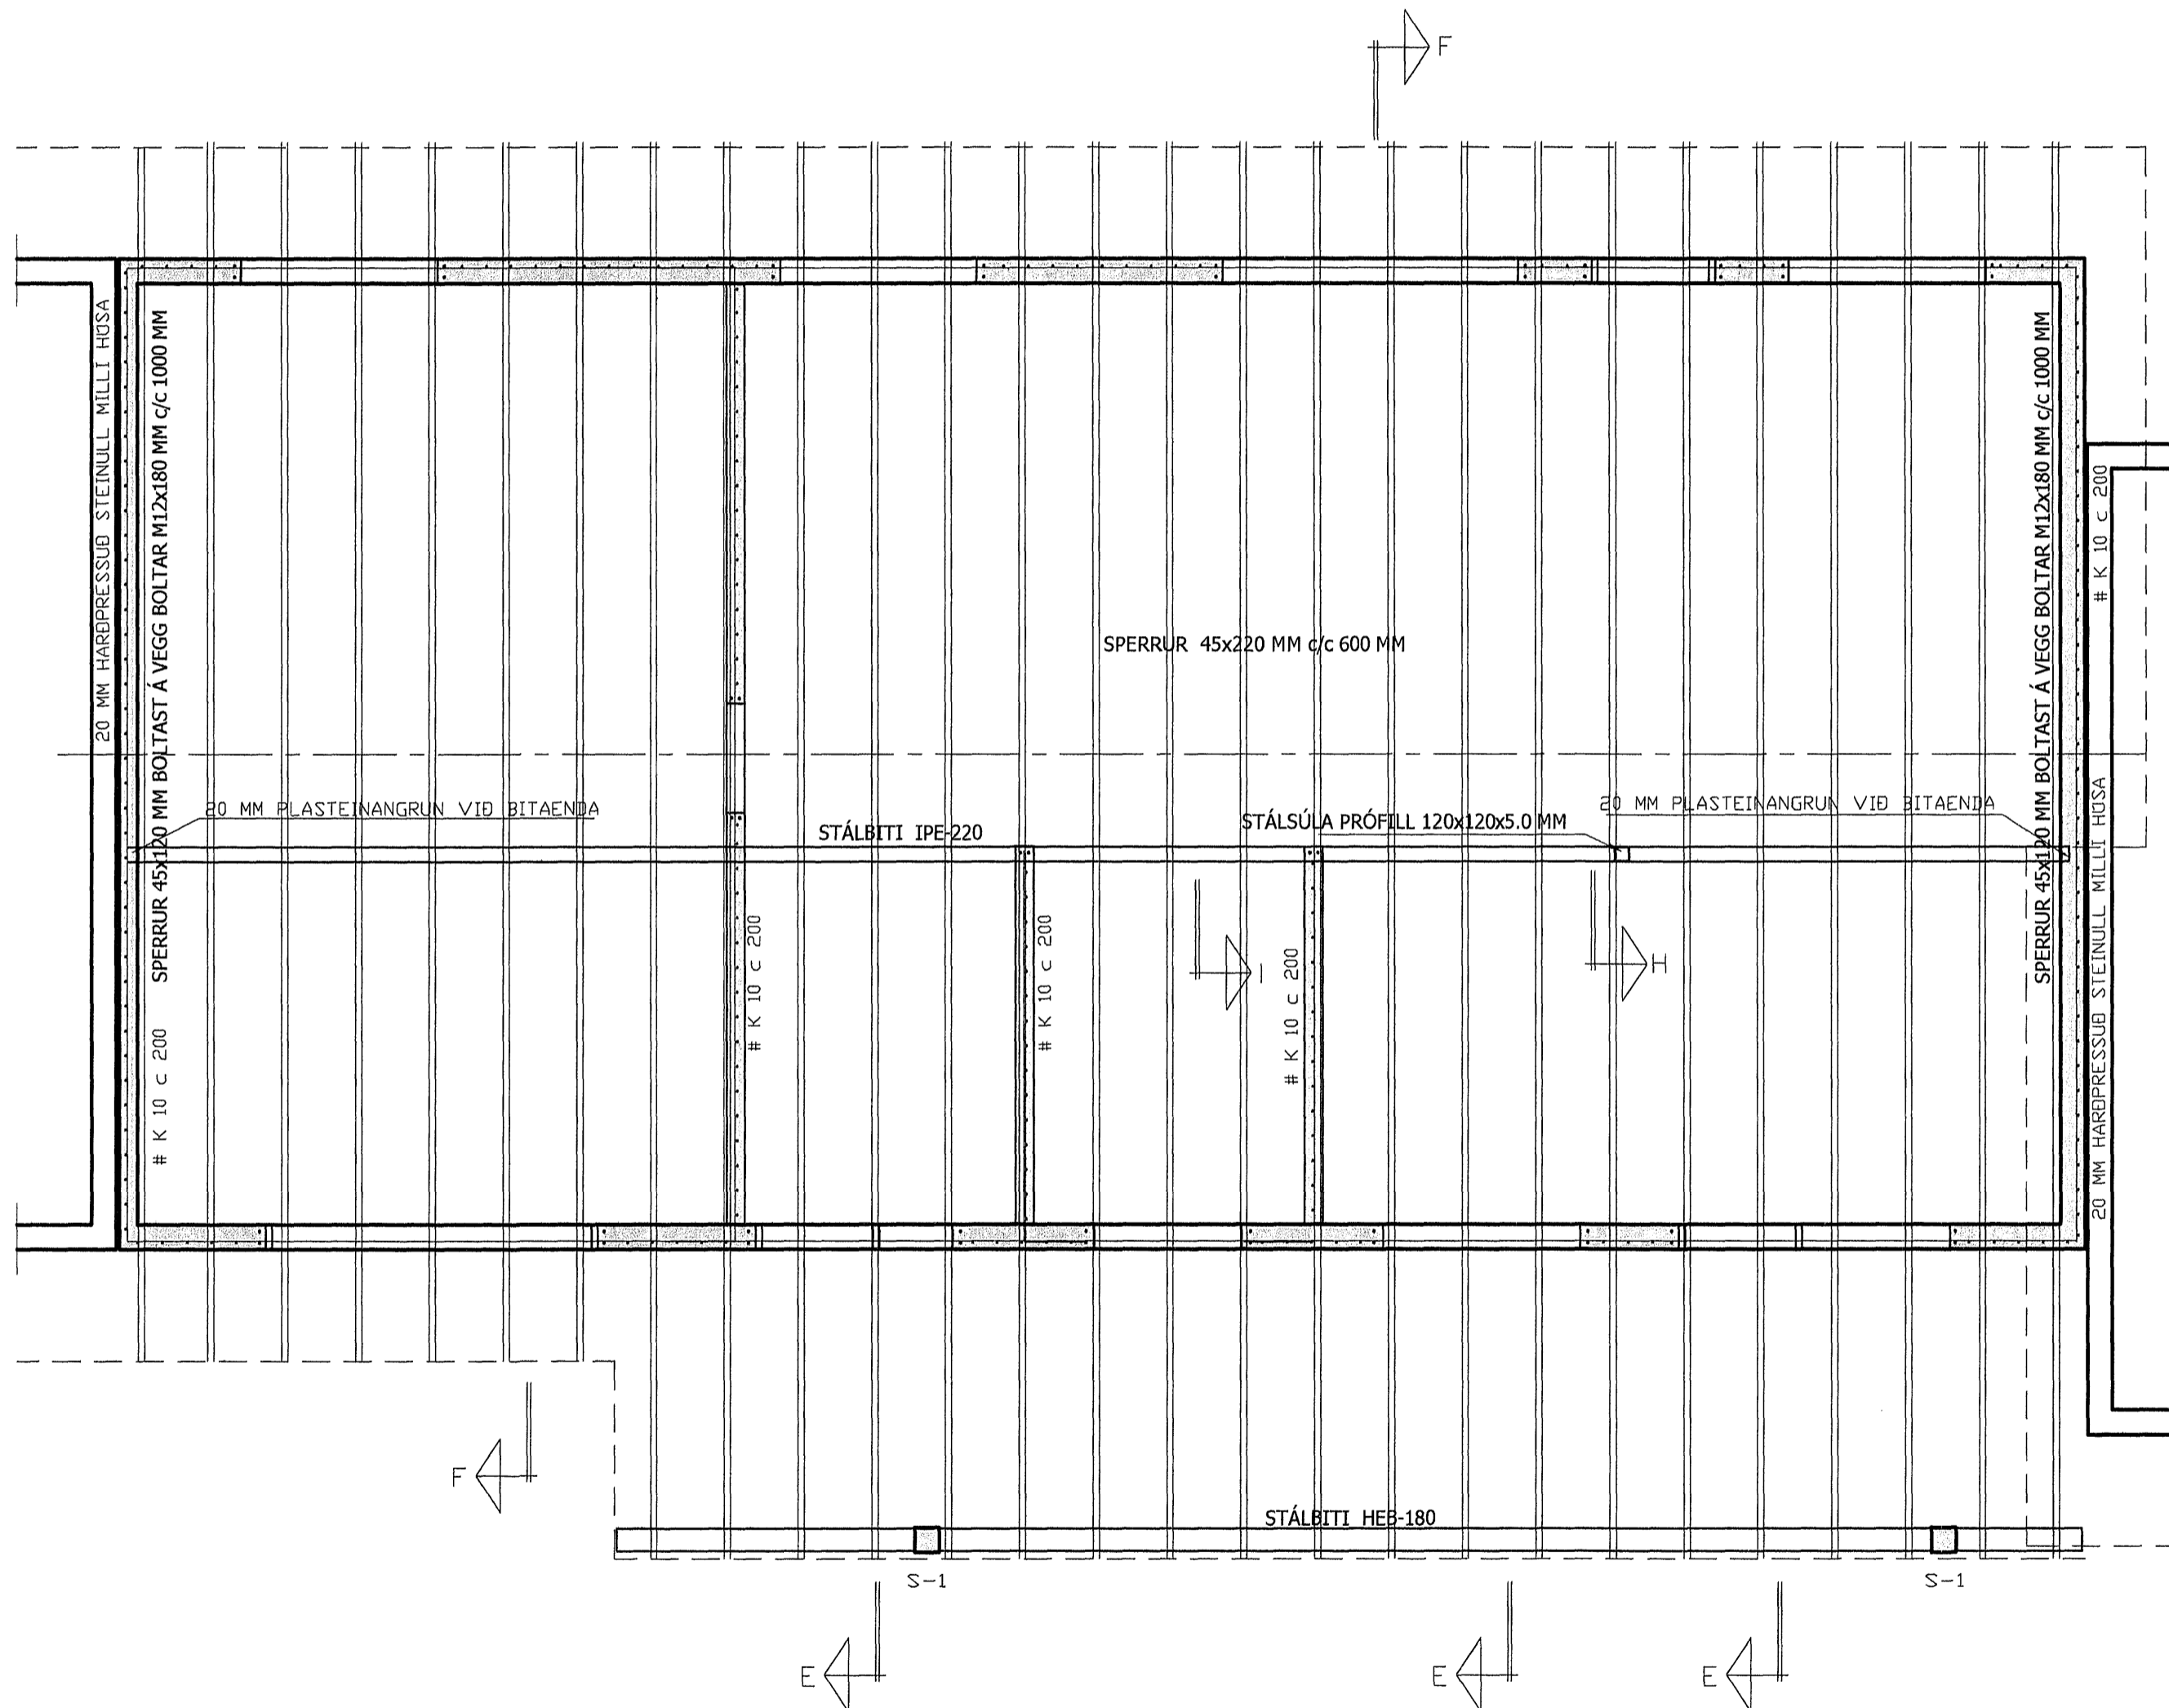

Breytingar

A	sept.2013	breyting á burðarþoli í þaki úr kraftsperrum í venjulegt sperrubak

FURUÁS NR. 25, HAFNARFIRÐI

HERMANN ISEBARN MFI
TEIKNISTOFA HAFNARVÍK 82
s 8487250 kt 050244-4319 netfang his1@simnet.is

Mál	1:50	JÁRNBEIT STEINSTEYPA
Dags.	nov. 2012	ÞAKBITAR OG VEGGIR
Blað	11	GRUNNMYND 2.HÆÐAR

Yfirfarið

Hannað

Hermann Iseborn