


Samþykkt þann
 04 SEPT. 2013
 Byggingafulltrúinn í Hafnarfirði
 F.h. Brynjar Rafn Ólafsson

ÚTGÁFUFRILL			
NÚMÉR:	DAGS:	SKÝRINGAR:	UNNIÐ:
B	ÁG.'13	BREYTING Á LÓÐ	H.Á.
DAGS:	SAMRÆM. HÖNNUÐUR		

- Skýringar**
- GN = Gólfniðurfall
 - LR = Loftræsting
 - BO = Björgunarop
 - SL = Handsökkvítæki
 - PK = Póskassar
 - BN = Þakniðurfall
 - R = Reykskynjari
 - NL = Neyðarljós
 - ⇒ Út = Merktur útgangur
 - ☉ = Brunaslanga
 - ⚠ = Stjómstöð "Brunaviðvörðunarkerfi"
 - 01.01 = Rýmisnúmer
 - ♻ = Bílastæði fyrir fatlaða
 - Inntök = Inntök veitna
 - = Fellistigi
 - ◻ = Reyklosun
- Brunatákn**
- EI60 = Veggir
 - EI90
 - A-EI90
 - A-EI120
 - REI60
 - REI120
 - A-REI120
 - A-REI90 = Hæðaskil
 - E-CS30 = Hurðir
 - EI-CS30
 - EI-CS60
 - E30 = Gluggar

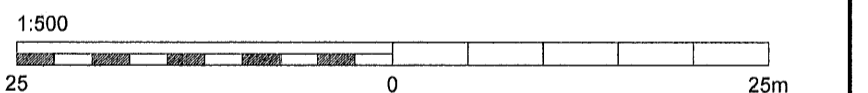

Verkfræðistofa Hauks Ásgeirssonar
 DALVEGI 18
 201 KÖPAVOGUR
 Sími: 534 8815 / 897 8132
 FAX: 534 8818
 NETFANG: haukur@vha.is
 kt: 560600-3050
 HEIMASÍÐA: www.vha.is

HEITI VERKS:
STEINHELLA 1
221 HAFNARFJÖRDUR

HEITI TEIKNINGAR:
REYNDARTEIKNING
LÓÐ

MKV: 1:200	DAGS: 20.06.13	VERK NR: 1450	
TEIKNAD: AP	YFIRFARID: HÁ	SAMPYKKT	NR. TEIKNINGAR
DAGS. undirskr.: 19.08.13	NAFN HÖNNUÐAR: Haukur Ásgeirsson		4
UNDIRSKR. HÖNNUÐAR: <i>Haukur Ásgeirsson</i>			ÚTGÁFA B

©2012 Tekningar/teikning 1:10 05 28 byggisráðgjafingur-lyngjaeyr.dwg