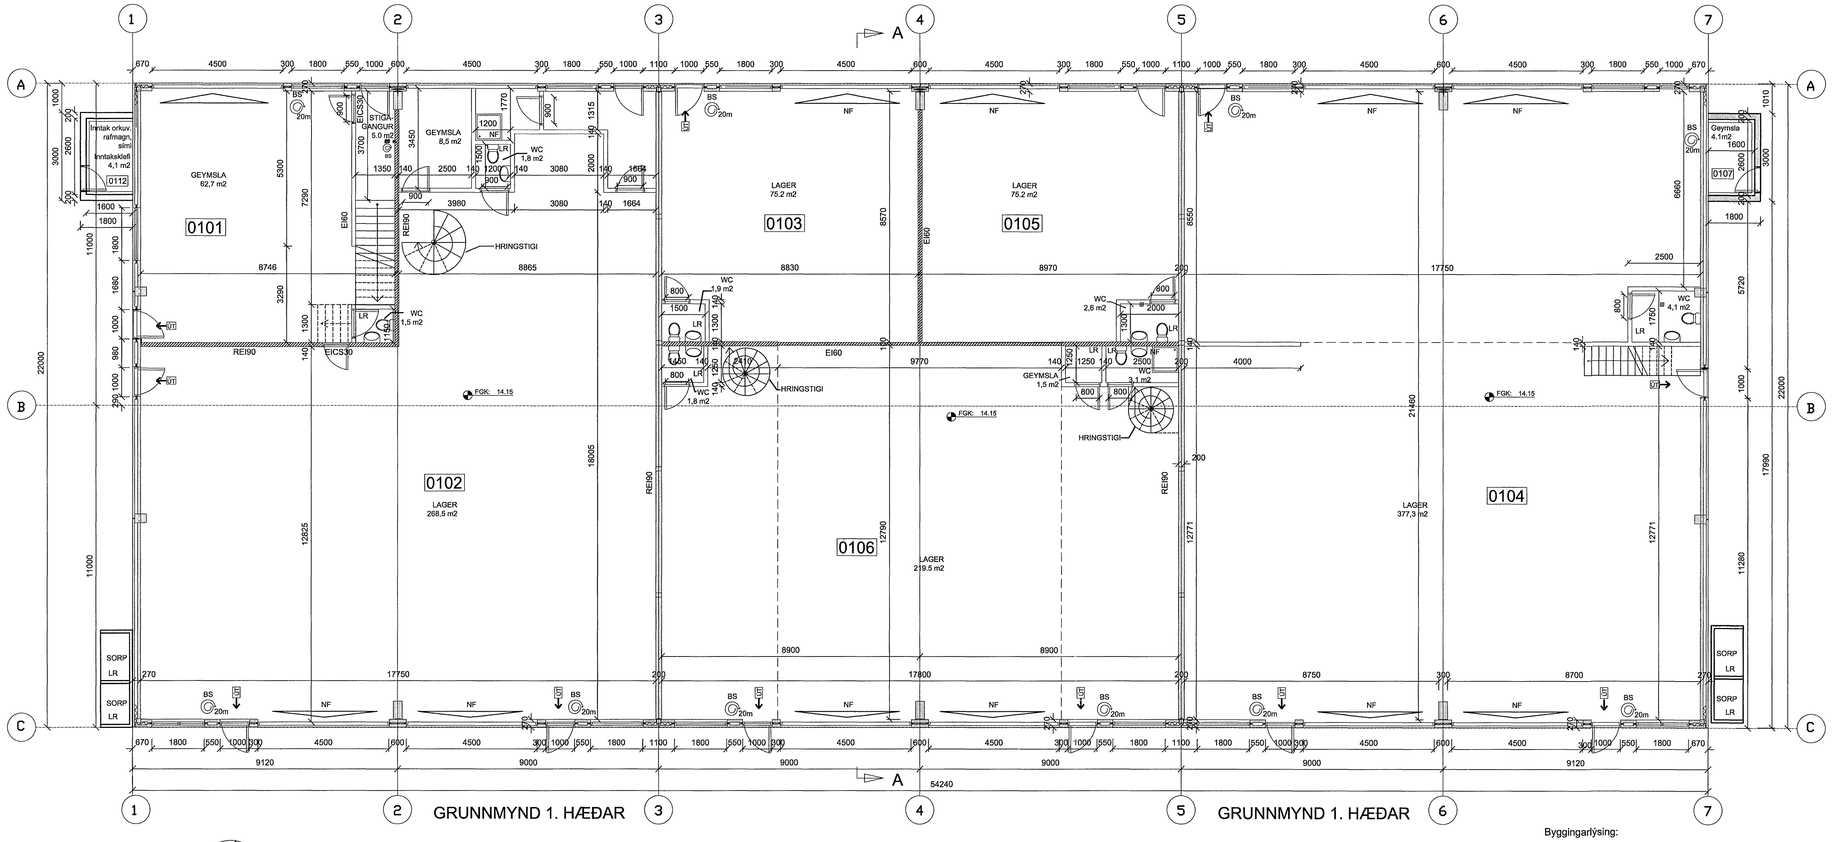

GRUNNMYND 1. HÆÐAR

GRUNNMYND 1. HÆÐAR

Byggingarlýsing:

Burðarvirki og einangrun:
Húsið er staðsteypt á steyptum undirstöðum. Sökklar eru einangraðir og fyllt í sökkla með burðarhæfu efni. Botnplata er staðsteypt og vélslípuð. Útveggir eru úr forsteyptum einingum. Þak er úr samlokueiningum sem eru einangraðar með steinull og hvíla á límtrésbitum. Aðal burðarbitar þaks eru staðsteyptir. Allir brunahólfandi veggir eru í flokki 1. og einangraðir með steinull. Allar klæðningar í þjónustu/skrifstofu eru í flokki 1. Milligólf í skrifstofuhluta er staðsteypt á stálplötur sem hvíla á stálbitum.
Fullgilt brunaviðvörunarkerfi er í húsinu.
Út og neyðarlýsing er í öllu húsinu.
Þak í verkstæðishluta skal hafa a.m.k. 2% m2 af heildar þakfleti auðbrennanlega þakglugga.

Kólnunartölur:
Iðnaðar og verkstæðishluti skal uppfylla kólnunartölur samkvæmt byggingarreglugerð fyrir hús sem er með hitastig inni 10 til 18 gráður C.
Skrifstofurými skal uppfylla kólunartölur fyrir hús sem er með hitastig inni 18 gráður C og meira.

Kólnungartölur fyrir Iðnaðar/verkstæðishluta:
Þak: 0,3
Útveggur: 0,4
Gluggar: 2,5
Gólf: 0,4

Kólnunartölur fyrir Skrifstofuhluta:
Þak: 0,2
Útveggur: 0,4
Gluggar: 2,0
Hurðir: 3,0
Gólf: 0,3

Litir og áferð utanhúss:
Útveggir eru steinaðir í gráum lit og koma frágengnir frá verksmiðju. Þak er í zinkgráum lit.

Bílastæði: 38 bílastæði eru á lóð.

REYNDARTEIKNINGAR, BREYTINGAR FRÁ ÁÐUR SAMÞYKKTUM TEIKNINGUM:
FJÖLGUN EIGNA, VERÐA 6 SÉREIGNIR Í STAÐ 4.
ÝMSAR BREYTINGAR Á INNRA FYRIRKOMULAGI Á 1 HÆÐ OG MILLILOFTUM.

LÓÐ:
EKKI GERT RÁÐ FYRIR BREYTINGUM Á NÝTINGU LÓÐAR.

Samþykkt þann
04 SEPT. 2013
Byggingafulltrúinn í Hafnarfirði
f.h. Brynjar Rafn Ólafsson

ÚTGÁFUFERILL

NÚMER:	DAGS.	SKÝRINGAR:	UNNIÐ:
B	12.08.'13	ÝMSAR BREYTINGAR	A.Þ.
DAGS.		SAMRÆM.HÖNNUÐUR	

Skýringar

GN	= Gólfniðurfall
LR	= Loftræsting
BO	= Björgunarop
SL	= Handslökkvitæki
PK	= Póstkassar
ÞN	= Þakniðurfall
R	= Reykskynjari
NL	= Neyðarljós
⇨ út	= Merktur útgangur
BS	= Brunaslanga
!	= Stjórnstöð "Brunaviðvörunarkerfi"
01.01	= Rýmisnúmer
	= Bílastæði fyrir fatlaða
Inntök	= Inntök veitna
	= Fellistigi
	= Reyklosun

Brunatákn

EI60	= Veggir
EI90	
A-EI60	
A-EI120	
REI60	
REI120	
A-REIM120	
A-REI90	= Hæðaskil
E-CS30	= Hurðir
EI-CS30	
EI-CS60	
E30	= Gluggar

1:100
5 0 5m

Verkfræðistofa Hauks Ásgeirssonar
DALVEGI 18
201 KÓPAVOGUR
SÍMI: 534 8815 / 897 8132
FAX: 534 8818
NETFANG: haukur@vha.is
kt: 560600-3050
HEIMASÍÐA: www.vha.is

HEITI VERKS:
STEINHELLA 1
221 HAFNARFJÖRÐUR

HEITI TEIKNINGAR:
REYNDARTEIKNING
GRUNNMYND 1.HÆÐAR
BYGGINGARLÝSING

MKV: 1:100	DAGS. jún.'13	VERK NR 1450	
TEIKNAÐ. AÞ	YFIRFARIÐ HÁ	SAMÞYKKT	NR. TEIKNINGAR 1
DAGS.undirskr. 12.08.'13	NAFN HÖNNUÐAR Haukur Ásgeirsson kt: 301255-4629		
UNDIRSKR.HÖNNUÐAR			ÚTGÁFA B

G:\2012 Teikningar\Steinhella 1\13 05 28 byggingarreitdæmi\teikningar breytingar.dwg