

ÚTGÁFUFERILL


NÚMÉR:	DAGS:	SKÝRINGAR:	UNNIÐ:
B	12.08.'13	ÝMSAR BREYTINGAR	A.P.
DAGS:	SAMRÆM HÖNNUÐUR		

Skýringar

- GN = Gólfniðurfali
- LR = Loftfræsting
- BO = Björgunarop
- SL = Handsökkvítæki
- PK = Póstkassar
- PN = Þakniðurfali
- R = Reykskjarnari
- NL = Neyðarljós
- ⇒ Út = Merktur úlgangur
- ☉ = Brunaslanga
- ! = Stjórnstöð "Brunaviðvörðunarkerfi"
- 01.01 = Rýmismúmer
- ☺ = Biliastæði fyrir fatlaða
- Inntök = Inntök veitna
- ☐ = Felliástigi
- ◻ = Reyklosun

Brunatákn

- EI60 = Veggir
- EI90 = Veggir
- A-EI60 = Veggir
- A-EI120 = Veggir
- REI60 = Veggir
- REI120 = Veggir
- A-REIM120 = Hæðaskil
- A-REI90 = Hæðaskil
- E-CS30 = Hurðir
- EI-CS30 = Hurðir
- EI-CS60 = Hurðir
- E30 = Gluggar

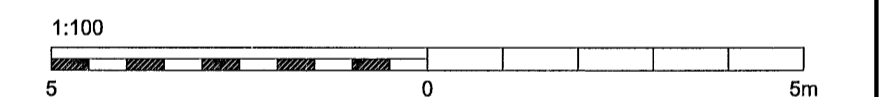


Verkfræðistofa Hauks Ásgeirssonar

DALVEGI 18  
201 KÖPAVOGUR  
SÍMI: 534 8815 / 897 8132  
FAX: 534 8818  
NETFANG: haukur@vha.is  
kt: 560600-3050  
HEIMASÍÐA: www.vha.is

HEITI VERKS:  
**STEINHELLA 1  
221 HAFNARFJÖRÐUR**

HEITI TEIKNINGAR:  
**REYNDARTEIKNING  
GRUNNMYND 2. HÆÐAR**

MKV: 1:100	DAGS: JÚN.'13	VERK NR: 1450	
TEIKNAD. AP	YFIRFARID. HÁ	SAMÞYKKT	NR. TEIKNINGAR
DAGS. undirskr. 12.08.'13	NAFN HÖNNUÐAR. Haukur Ásgeirsson		2
UNDIRSKR. HÖNNUÐAR			ÚTGÁFA B

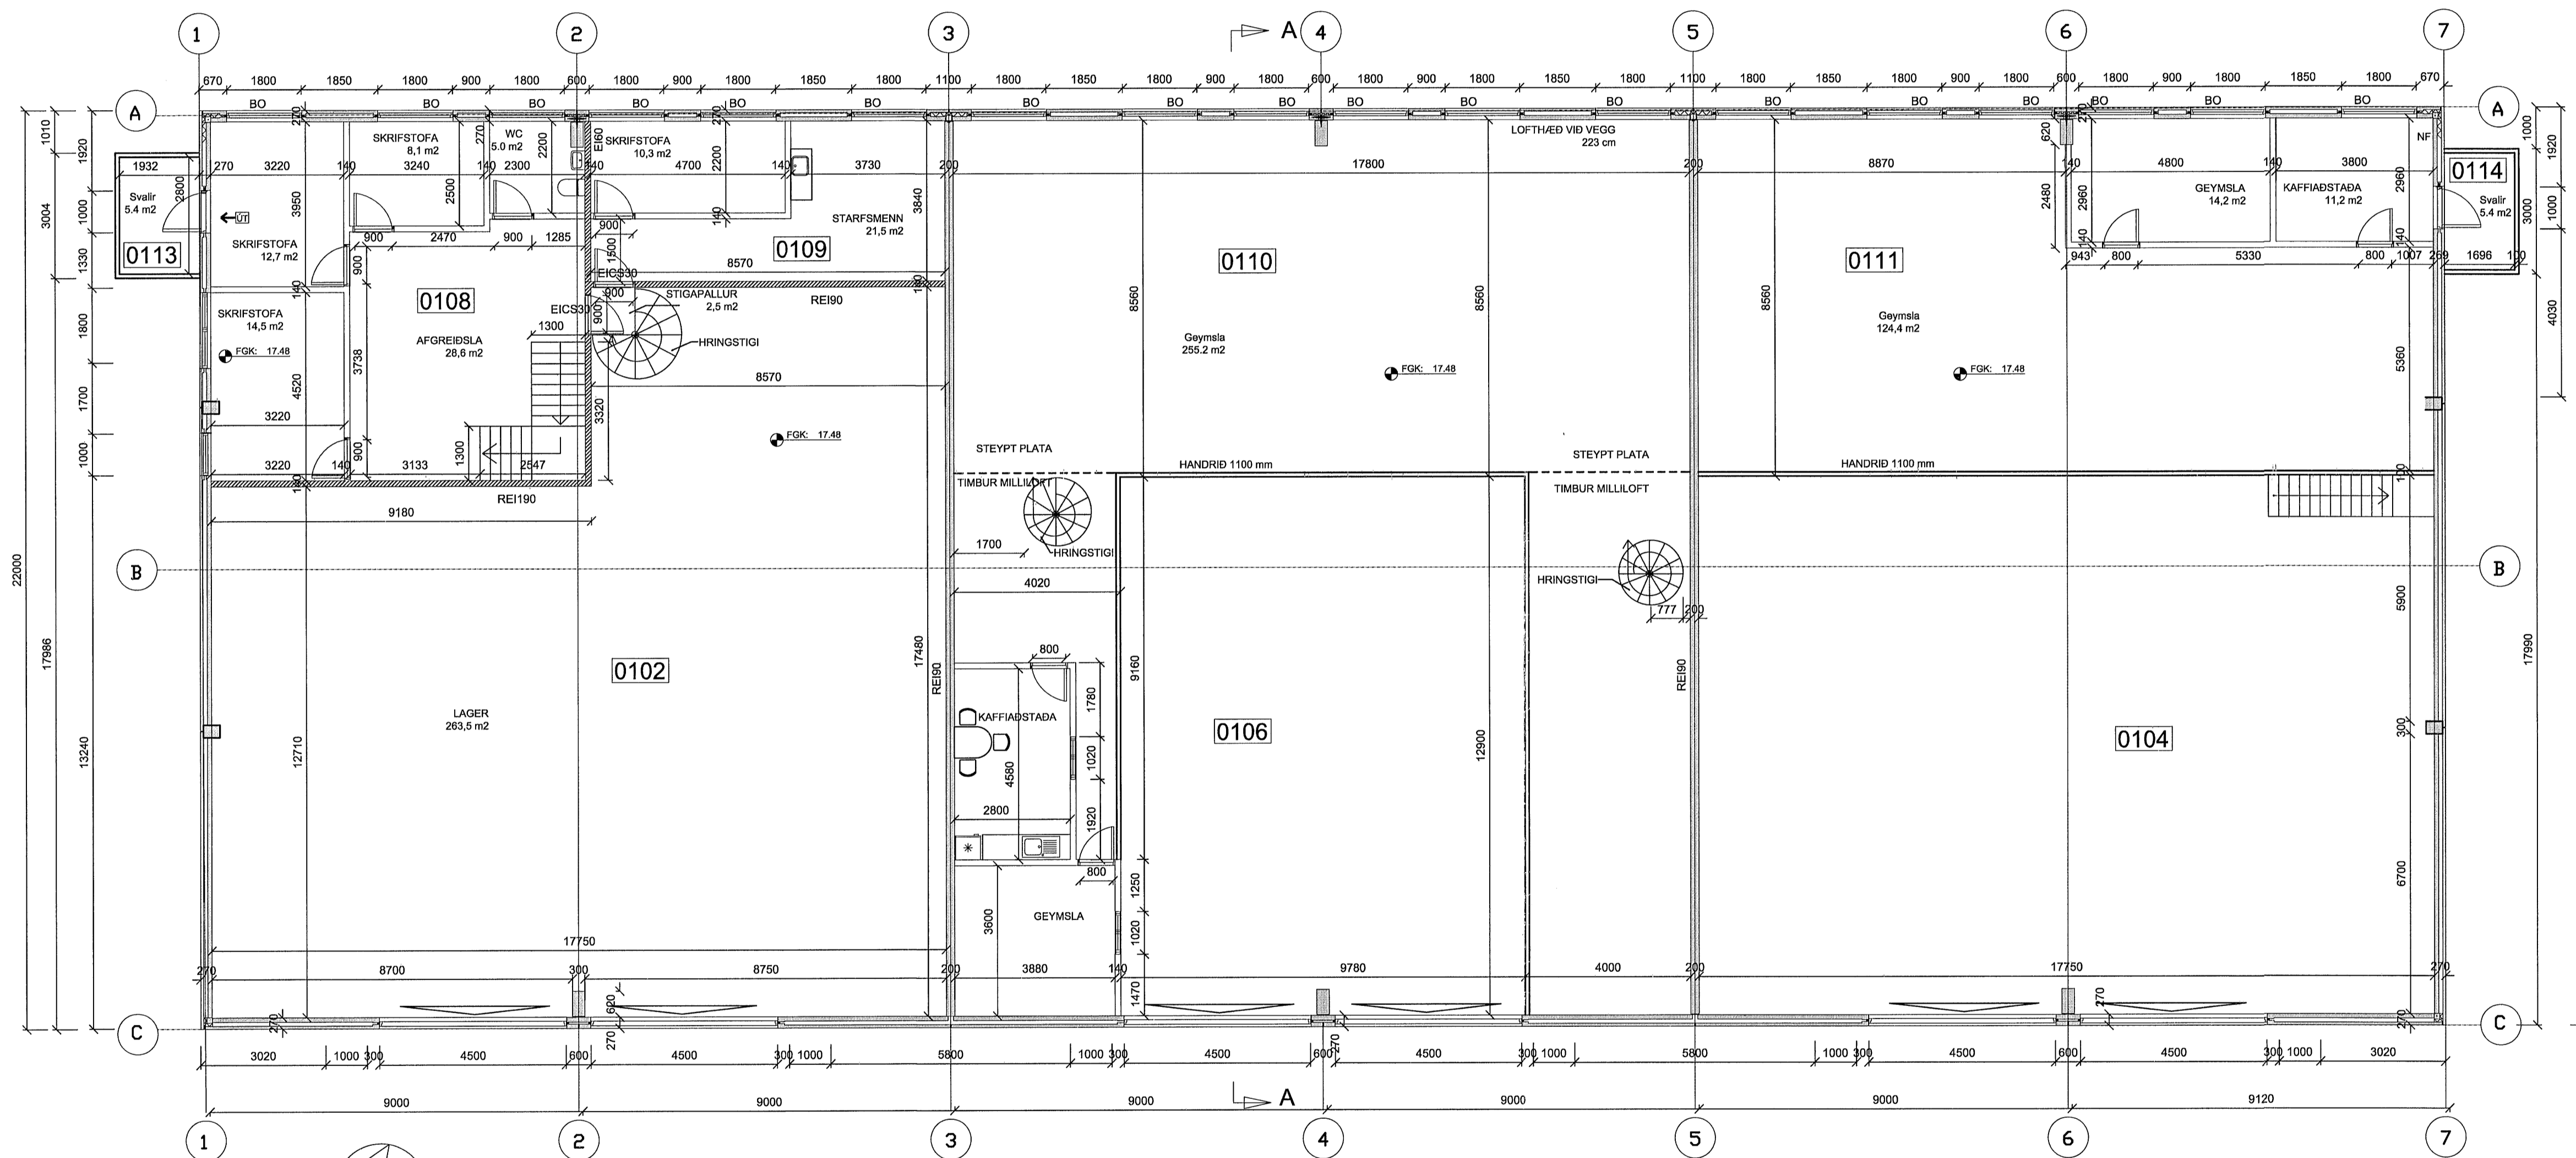

GRUNNMYND 2. HÆÐAR

REYNDARTEIKNINGAR, BREYTINGAR FRÁ ÁÐUR SAMÞYKKTUM TEIKNINGUM:  
FJÖLGUN EIGNA, VERÐA 6 SÉREIGNIR Í STAÐ 4.  
ÝMSAR BREYTINGAR Á INNRA FYRIRKOMULAGI Á 1 HÆÐ OG MILLILOFTUM.

LÖB:  
EKKI GERT RÁÐ FYRIR BREYTINGUM Á NÝTINGU LÖBAR.