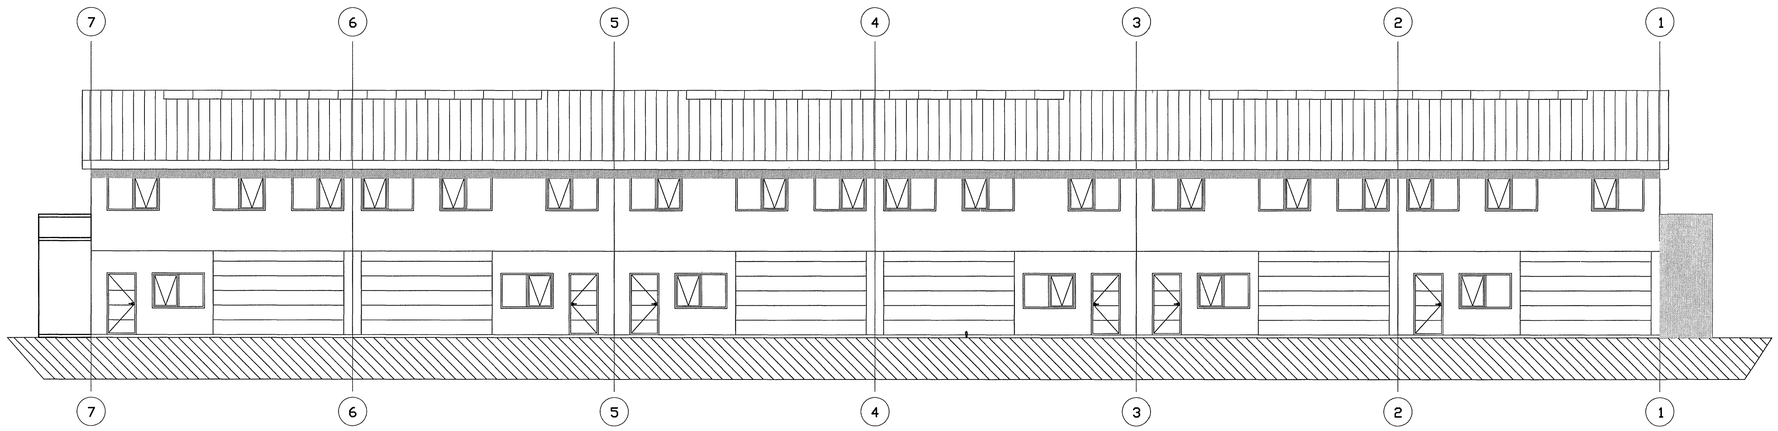

AUSTURHLIÐ, 1:100

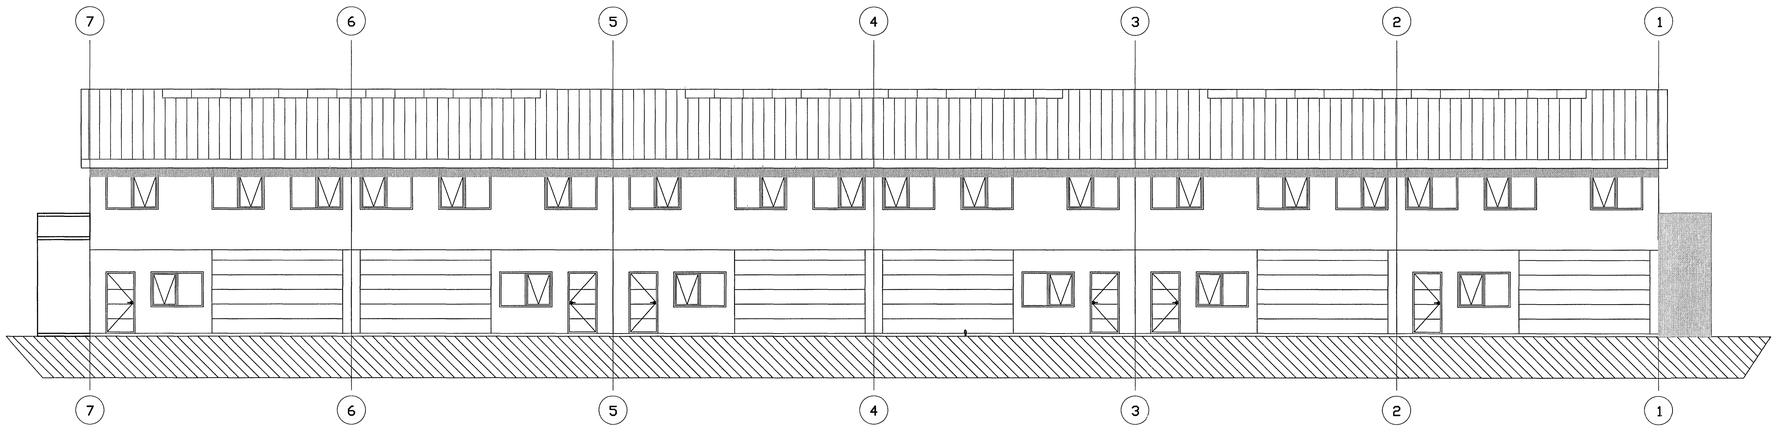

AUSTURHLIÐ, 1:100

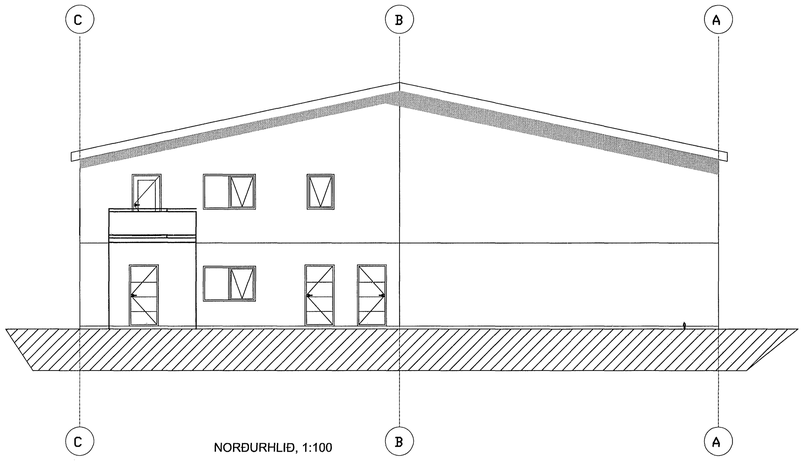

NORÐURHLIÐ, 1:100

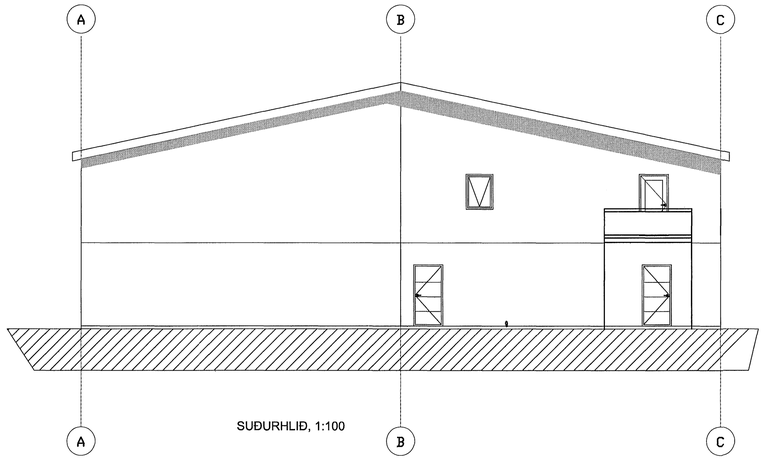

SUÐURHLIÐ, 1:100

Samþykkt þann
04 SEPT. 2013
Byggingafulltrúinn í Hafnarfirði
F.h. Brynjar Rafn Ólafsson

ÚTGÁFUFERILL

NÚMER:	DAGS.	SKÝRINGAR:	UNNIÐ:
B	20.06.13	REYNDARTEIKNING	A.Þ.
DAGS.		SAMRÆM.HÖNNUÐUR	

Skýringar

GN	= Gólfniðurfall
LR	= Loftræsting
BO	= Björgunarop
SL	= Handslökkvitæki
PK	= Póstkassar
ÞN	= Þakniðurfall
R	= Reykskynjari
NL	= Neyðarljós
⇒ út	= Merktur útgangur
BSK	= Brunaslanga
!	= Stjórnstöð "Brunaviðvörunarkerfi"
01.01	= Rýmisnúmer
	= Bílastæði fyrir fatlaða
Inntök	= Inntök veitna
	= Fellistigi
	= Reyklosun

Brunatákn

EI60	= Veggir
EI90	
A-EI60	
A-EI120	
REI60	
REI120	
A-REIM120	
A-REI90	= Hæðaskil
E-CS30	= Hurðir
EI-CS30	
EI-CS60	
E30	= Gluggar

1:100
5 0 5m

Verkfræðistofa Hauks Ásgeirssonar
DALVEGI 18
201 KÓPAVOGUR
SÍMI: 534 8815 / 897 8132
FAX: 534 8818
NETFANG: haukur@vha.is
kt: 560600-3050
HEIMASÍÐA: www.vha.is

HEITI VERKS:
STEINHELLA 1
221 HAFNARFJÖRÐUR

HEITI TEIKNINGAR:
REYNDARTEIKNING
ÚTLITSMYNDIR

MKV: 1:100	DAGS. 20.06.13	VERK NR 1450	
TEIKNAÐ. AÞ	YFIRFARIÐ	SAMÞYKKT	NR. TEIKNINGAR 3
DAGS.undirskr. 25.06.13	NAFN HÖNNUÐAR Haukur Ásgeirsson kt: 301255-4629		
UNDIRSKR.HÖNNUÐAR			ÚTGÁFA A

G:\2012 Teikningar\Steinhella 1\13 05 28 byggingarnefndateikningar breytingar.dwg