


Eigi má fjölfalda þessa teikningu til notkunar fyrir þriðja aðila, né breyta henni án leyfis Rafteikningar hf.

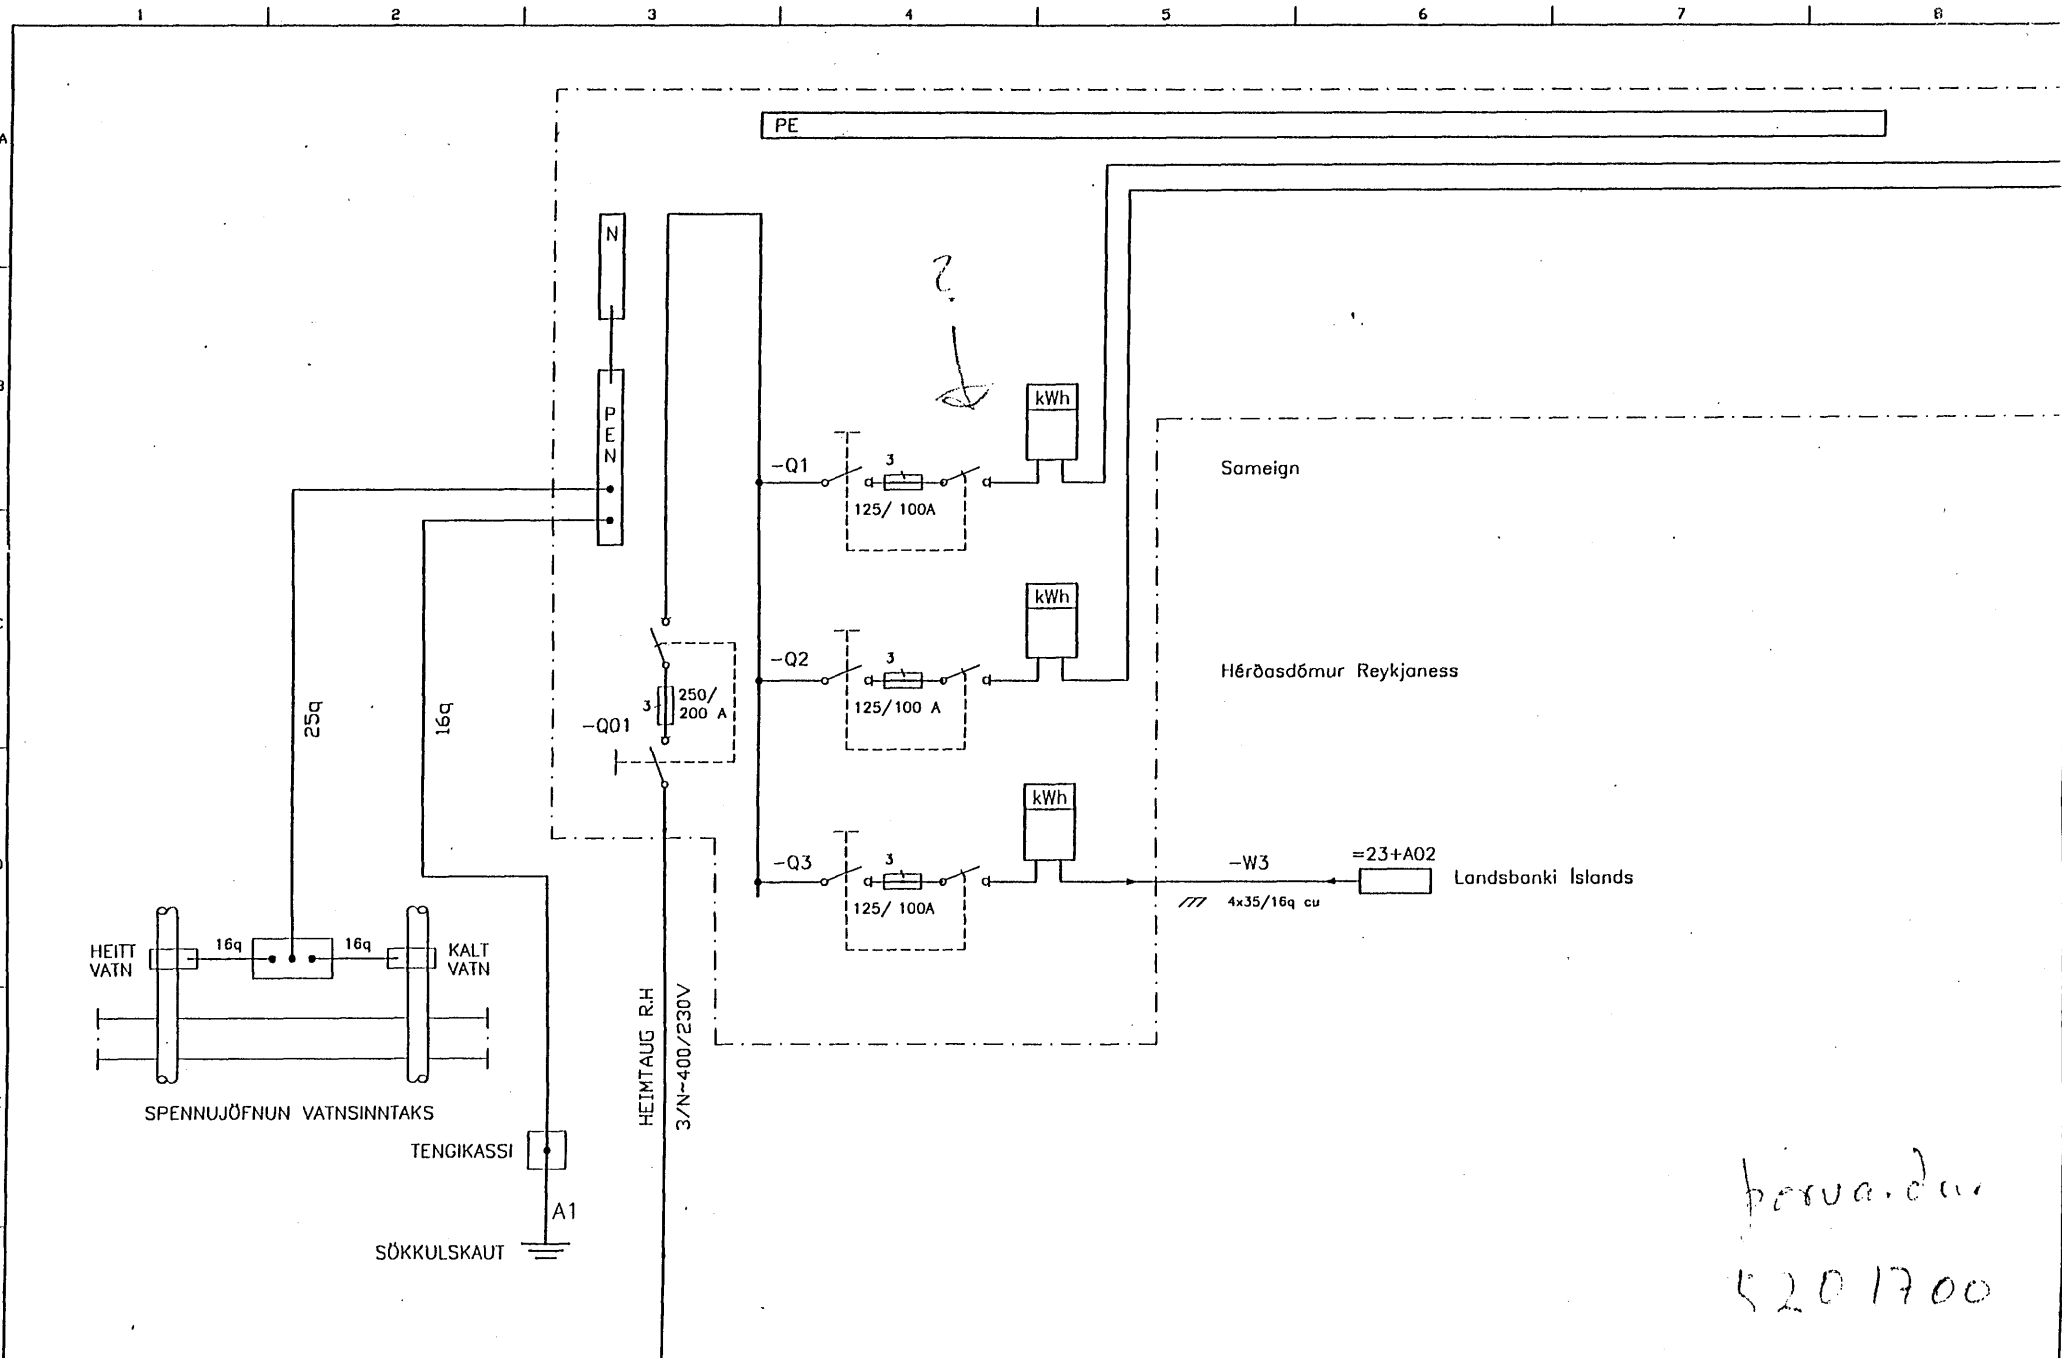

þessu dæmi  
5201700

C	02.12.16	-Q1. STÆKKUN Á ROFA OG MÆLI.	RÖJ	ÞGH	<i>ME</i>	<i>HL</i>	HANNAÐ	ÞGH	TEIKN.	RÖJ	<b>RAFTEIKNING HF</b> RÁÐGJAFARVERKFRÆÐINGAR CONSULTING ENGINEERS	<b>FJARDARGATA 9 HAFNARFIRDI</b> <b>ADALDREIFISKÁPUR</b> =23+A01	
B	01.10.17	REYNDARTEIKNING	LEF	ÞGH	<i>ÁGE</i>	<i>HG</i>	YFIRF.	HS	SAHP.	HG			
A	01.04.30	ÝMSAR BREYTINGAR	ÞGH	ÞGH	<i>ÁGE</i>	<i>HG</i>	SAHP.	HG	DAGS.	00.05.12			
DTG.	DAGS.		TEIKN.	BREYTT.	YFIRF.	SAHP.	DAGS.	00.05.12	VERKNR. 9908	GEYHSLUNR. 260-106			TEIKN. NR. 23.3.0001