


Eigi né fjölfalda þessa teikningu til notkunar fyrir þrója aðila, né breyta henni án leyfis Rafteikningar hf.

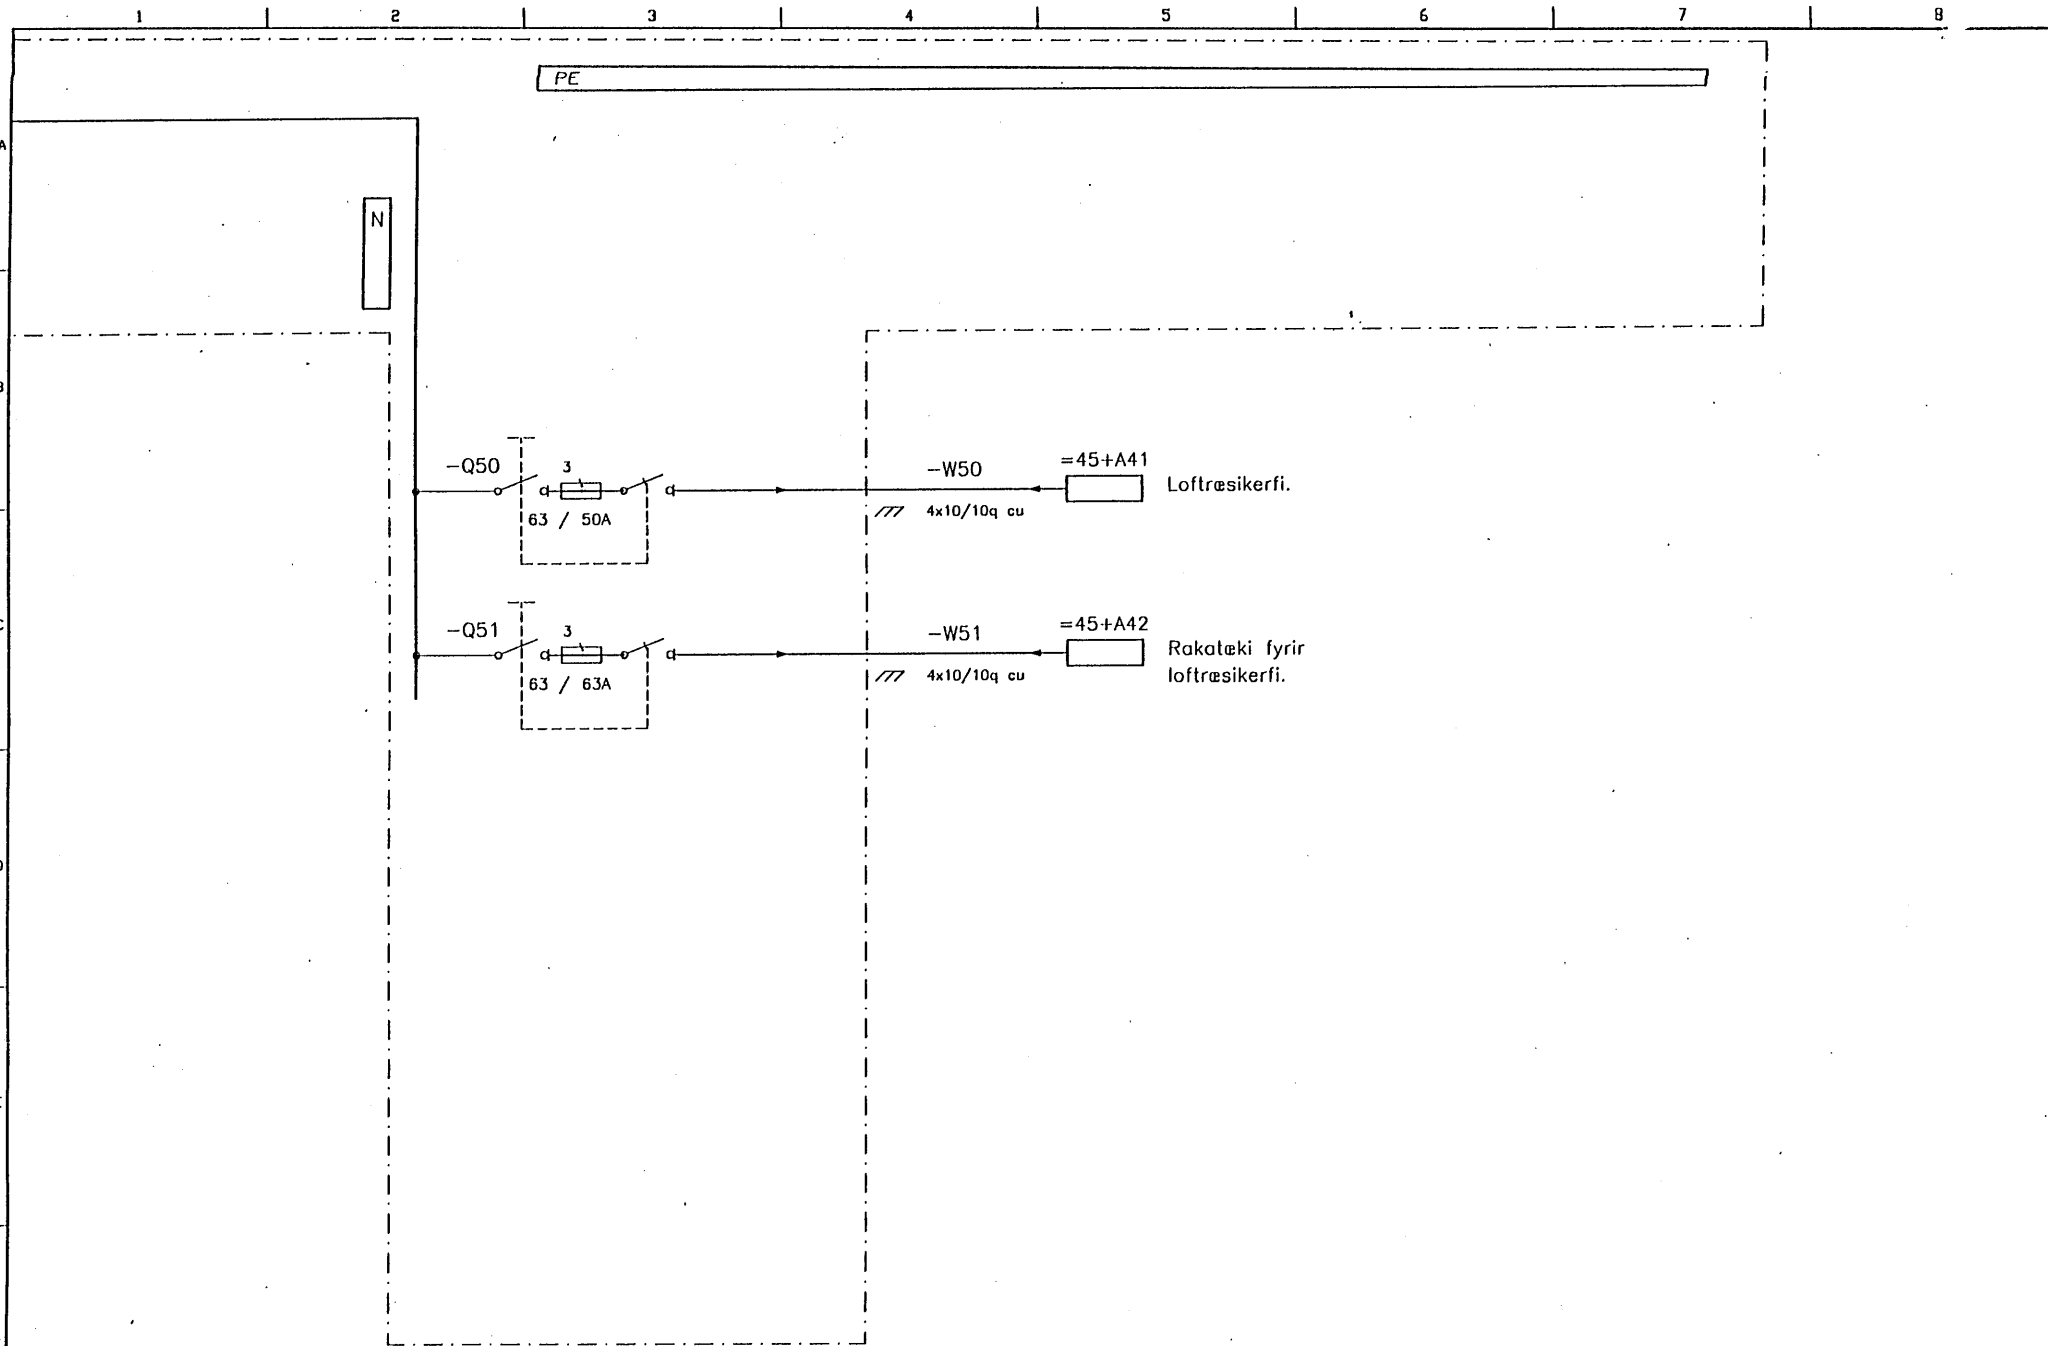

C	02.12.16	-Q51. KVÍSIL FYRIR RAKATÆKI.	RÖJ	PGH	<i>AGE</i>	<i>HG</i>	HANNAÐ	PGH
B	01.10.17	REYNDARTEIKNING	LEF	PGH	AGE	HG	TEIKN.	RÖJ
A	01.04.30	ÝMSAR BREYTINGAR	PGH	PGH	AGE	HG	SAMP.	HG
DTG.	DAGS.		TEIKN.	BREYTT.	YFIRF.	SAMP.	DAGS.	00.05.12

RAFTEIKNING HF
RÁÐGJAFARVERKFRÆÐINGAR
CONSULTING ENGINEERS

FJARDARGATA 9 HAFNARFIRDI
ADALDREIFISKÁPUR
=23+A01

VERKNR. 9908	GEYHSLUNR. 260-111	TEIKN. NR. 23.3.0006	NASTA TEIKN. NR.	DTG. C
--------------	--------------------	----------------------	------------------	--------