


ÚTILÝSING 35 mm
 INNTAKSPÍPUR 3 X 50mm
 RAFVEITA + LOFTNET+ SÍMI
 VIÐ ÚTFÆRSLU VÍSAST Í
 "TÆKNILEGIR TENGISKILMÁLAR"

ÖLL INNTAKSRÖR SKULU
 NÁ ÚT FYRIR LÓÐAMÖRK.

snið í inntök 1:50


FRÁGANGUR SÖKKULSSKAUTS

SNÍÐ Í STEYPUMÓT

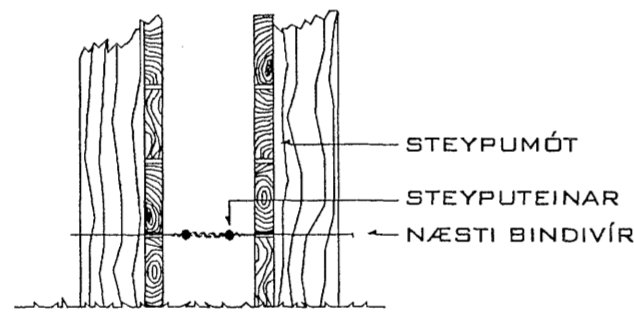


SÝND ERU 2 NEDSTU STEYPUSTYRKARJÁRN Í
 STEYPUMÓTI OFAN Á NEDSTU MÓTAVÍRUM.

FRÁGANGUR Á SAMTENGINNUM
 STEYPUPEINA FYRIR SÖKKULSKAUT

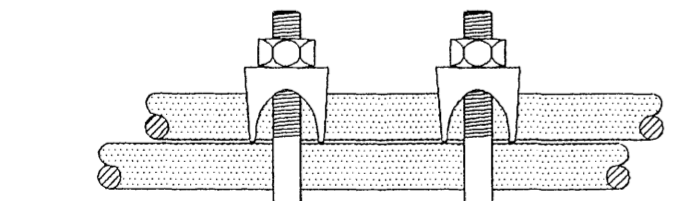


EKKI Í KVARÐA

GRUNNMYND SÖKKULVEGGJA

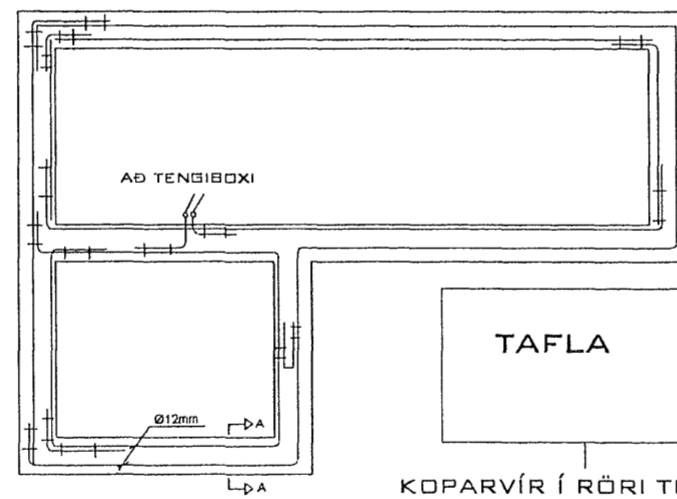


KOPARVÍR Í RÖRI TENGIST
 EFTIR ATVIKUM Á PE- EÐA
 PEN- SKINNU Í TÖFLU.

TENGIBOX FYRIR SÖKKULSKAUT SKAL
 ÁVALLT VERA SÝNILEGT OG
 AÐGENGILEGT. STAÐSETT VIÐ
 VATNSINNTÖK EÐA UNDIR TÖFLU.

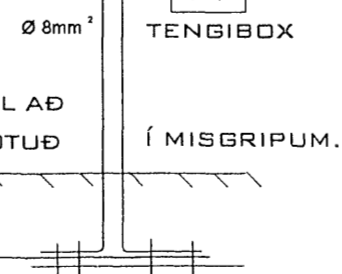

ÞESSI JÁRN SKAL MERKJA VEL TIL AÐ
 ÖNNUR JÁRN VERÐI EKKI NOTUÐ

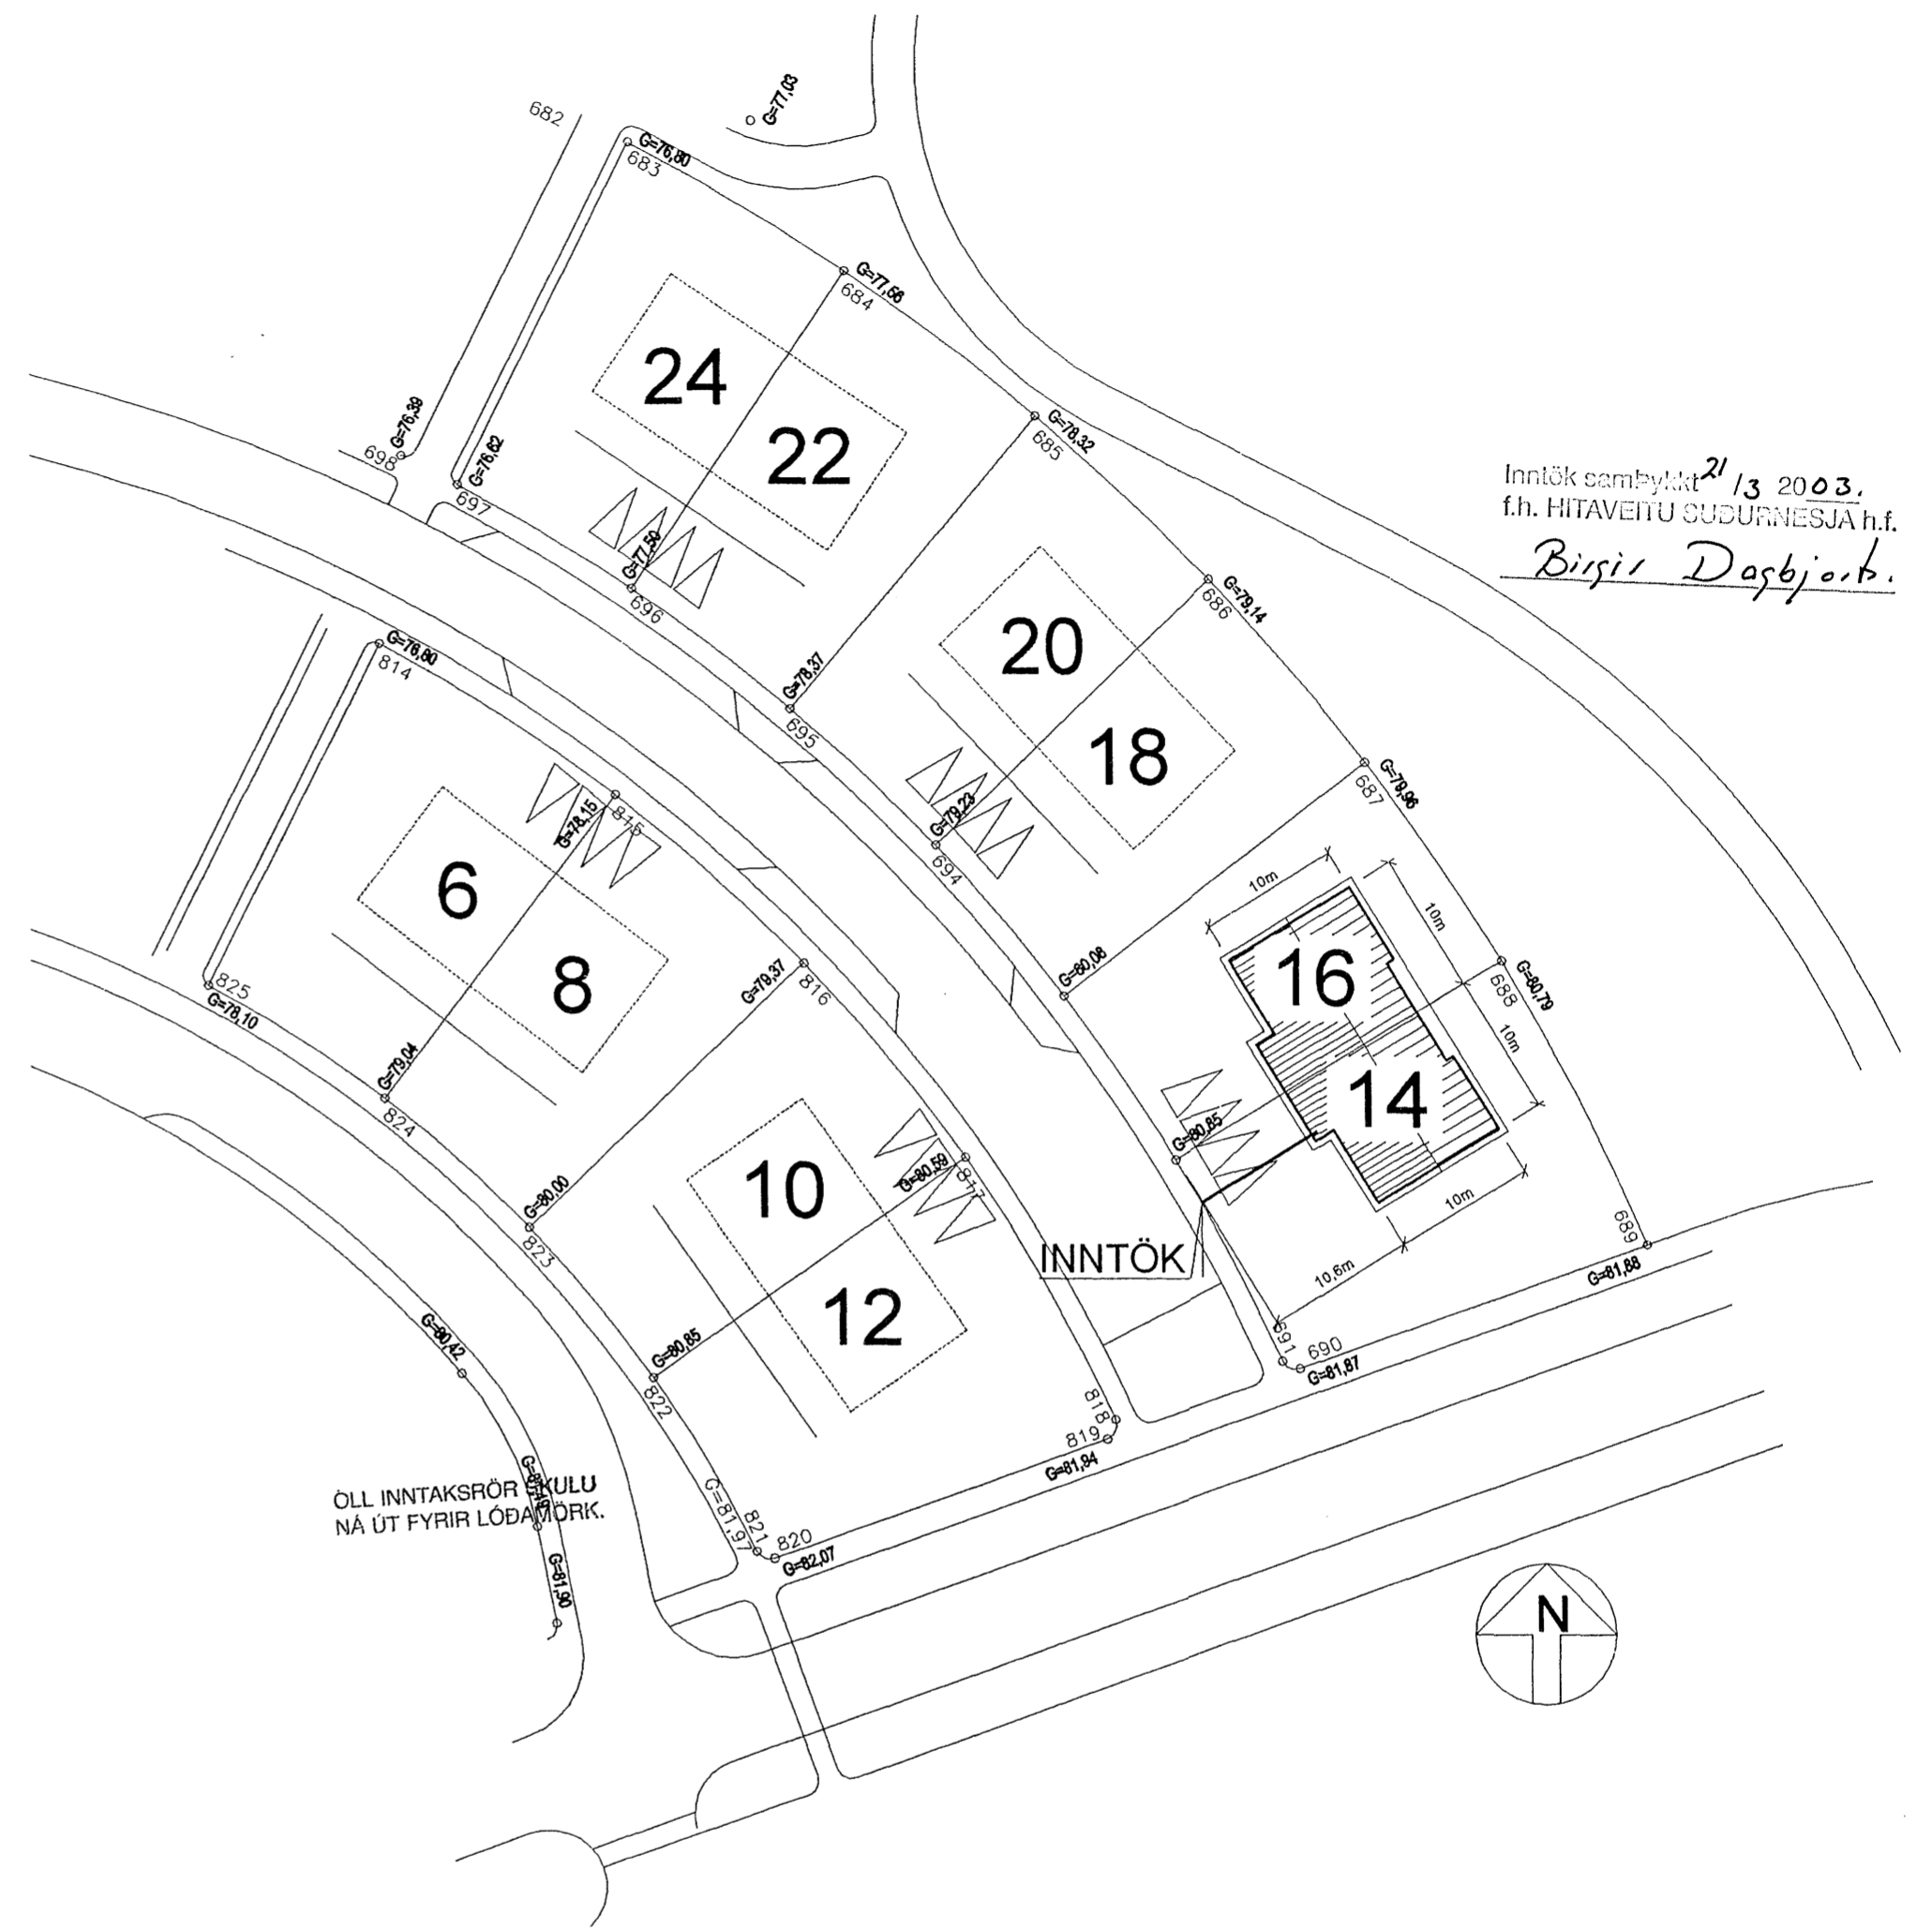

Inntök samþykkt 21/13 2003.
 f.h. HITAVEITU SUDURNESJA h.f.
Birgir Dagsbjörns

afstöðumynd 1:500

Verkefni: SVÖLUÁS 14	Bæjarfélag: Hafnarförður	Mkv. 1: 50	Hannað: HS
Verkhliuti: Rafлагnateikning SNÍÐ AFSTÖÐUMYND	Dags: 20.10.02	Telknað: HS	Yfirfarð: hs
Unirskrift: <i>Hannes Sigurjón</i>	Fjöldi blaða: 4	Blað nr.: 1	
RAFLAGNAHÖNNUN: Hannes Snebjörn Sigurjónsson TFI knt: 160854-5539		Sími: 553-8207/Farsími: 899-0422	