

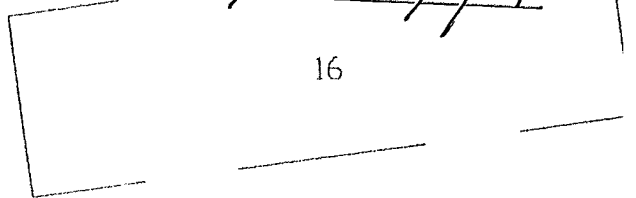
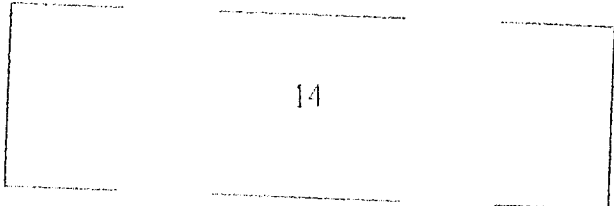
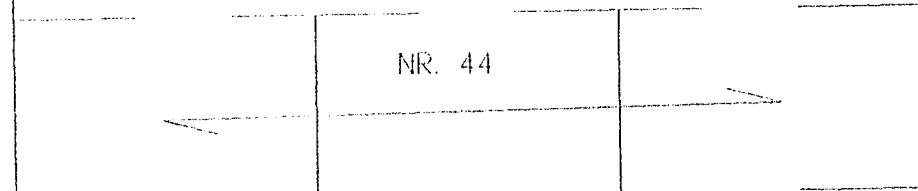


Inntök samþykkt 5/3 2003.
f.h. HITAVEITU SUDURNESJA h.f.

Björgur Þorgeirsson

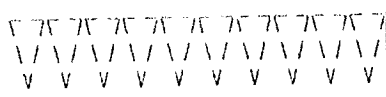

Inntakspípur 70sm í jörð
heilar að lóðarmörkum

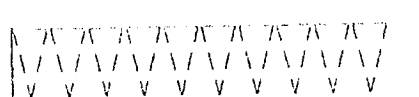

prastarás 38
Ísland, Hafn.

GSG

Guðm. Steinn Guðmundsson

kt.: 170348 2739

s.: 5554695