

**SKÝRINGAR**

Punktalína táknar veggir fyrir ofan plötu.  
 Málsetning á veggjum ofan botnplötu eru einungis málsetningar vegna tengingjarna. Nánari málsetningar á hurðum og veggjum sjá teikningu arkitekts.

**BENDING:**

Tengjárn upp í veggri efri hæðar standa minnst 500 mm upp úr plötu

Í alla 200mm veggenda og kríngum öll op komi 2 K16 bundinn í lykkjur  
 Í alla 150 mm veggenda og kríngum öll op komi 2 K12 bundinn í lykkjur  
 Lykkjur K10 c/c 200

U-Lykkjur:  
 Standa skeytilengd upp fyrir efrirbrún plötu og bindast í neðri járn plötu.

Ekki má skeyta saman fleiri en, 3. hvert járn í þversniði.  
 Ekki má skeyta efrirbrúna járnun saman yfir veggjum, súlum og bitum

**STEYPUMÓT:**

Bitu- og plötumót skulu hafa yfirhæð L/300 af fjarlægð milli fasta punkta


STEYPUKÓTAR - SJÁ TEIKNINGU ARKITEKTS  
 RL = Rásir í plötu við lagnakjarna fyrir gegnumstreymis niðurföll. Sjá sérmýnd 3, teikn. B2 054

**TILVÍSANIR:**

Almennar skýringar:  
 Sjá teikningu nr. 12151-B0 000  
 Hæðarkótar á plötum og málsetningar á veggjum:  
 Teikning arkitekts  
 Göt í plötum og veggjum:  
 Sjá gatateikningu  
 Almenn bending fyrir rásir, súlur, op og stökkagöt:  
 Sjá sérmýndir 1-3, teikn. 12151-B2 054

BROTÞÓLSFLOKKUR STEYPU:  
 SJÁ BL. NR. 12151-B0 000

**Skipalón 1**

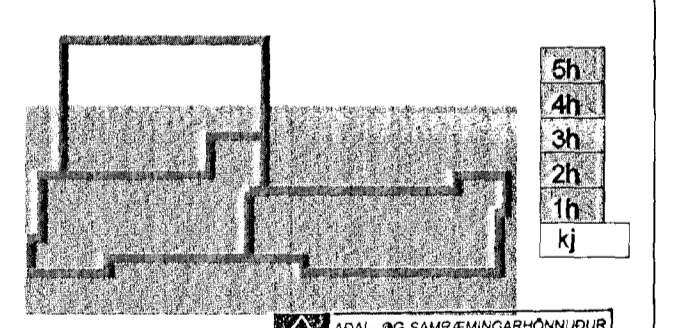

ASK  
 26. feb. 2013  
 A 22.02.13 Leiðfötta hæðarmun á svalaröppun  
 Útg. Dags. Skýring Hannað Yfirfarð

**VSB**  
 VERKFRÆÐISTOFA


BÆJARHRAUN 20 • 220 HAFNARFJÓRÐUR • KENNITI 710796-2899  
 vsb@vsb.is • Sími 595 8600 • Fax 595 8610 • www.vsb.is

Áritun sérhönnuðar  
 Björn Gústafsson  
 Kt. 180350 4889 • bjorn@vsb.is

Verkefni  
**SKIPALÓN 1**  
 221 HAFNARFIRÐI

Verkhúti  
 Burðarvirki  
 Veggir og plata, 1. - 5. hæð  
 Sníð og sérmýndir

Hannað	Teiknað	Yfirfarð	Kvarði	Síða
JÖE	JÖE/GG	BG	1:20	/ A1
Dags.	Verkefni	Teikning	Útgáfa	
20.12.2012	12151	1 B2 053	A	

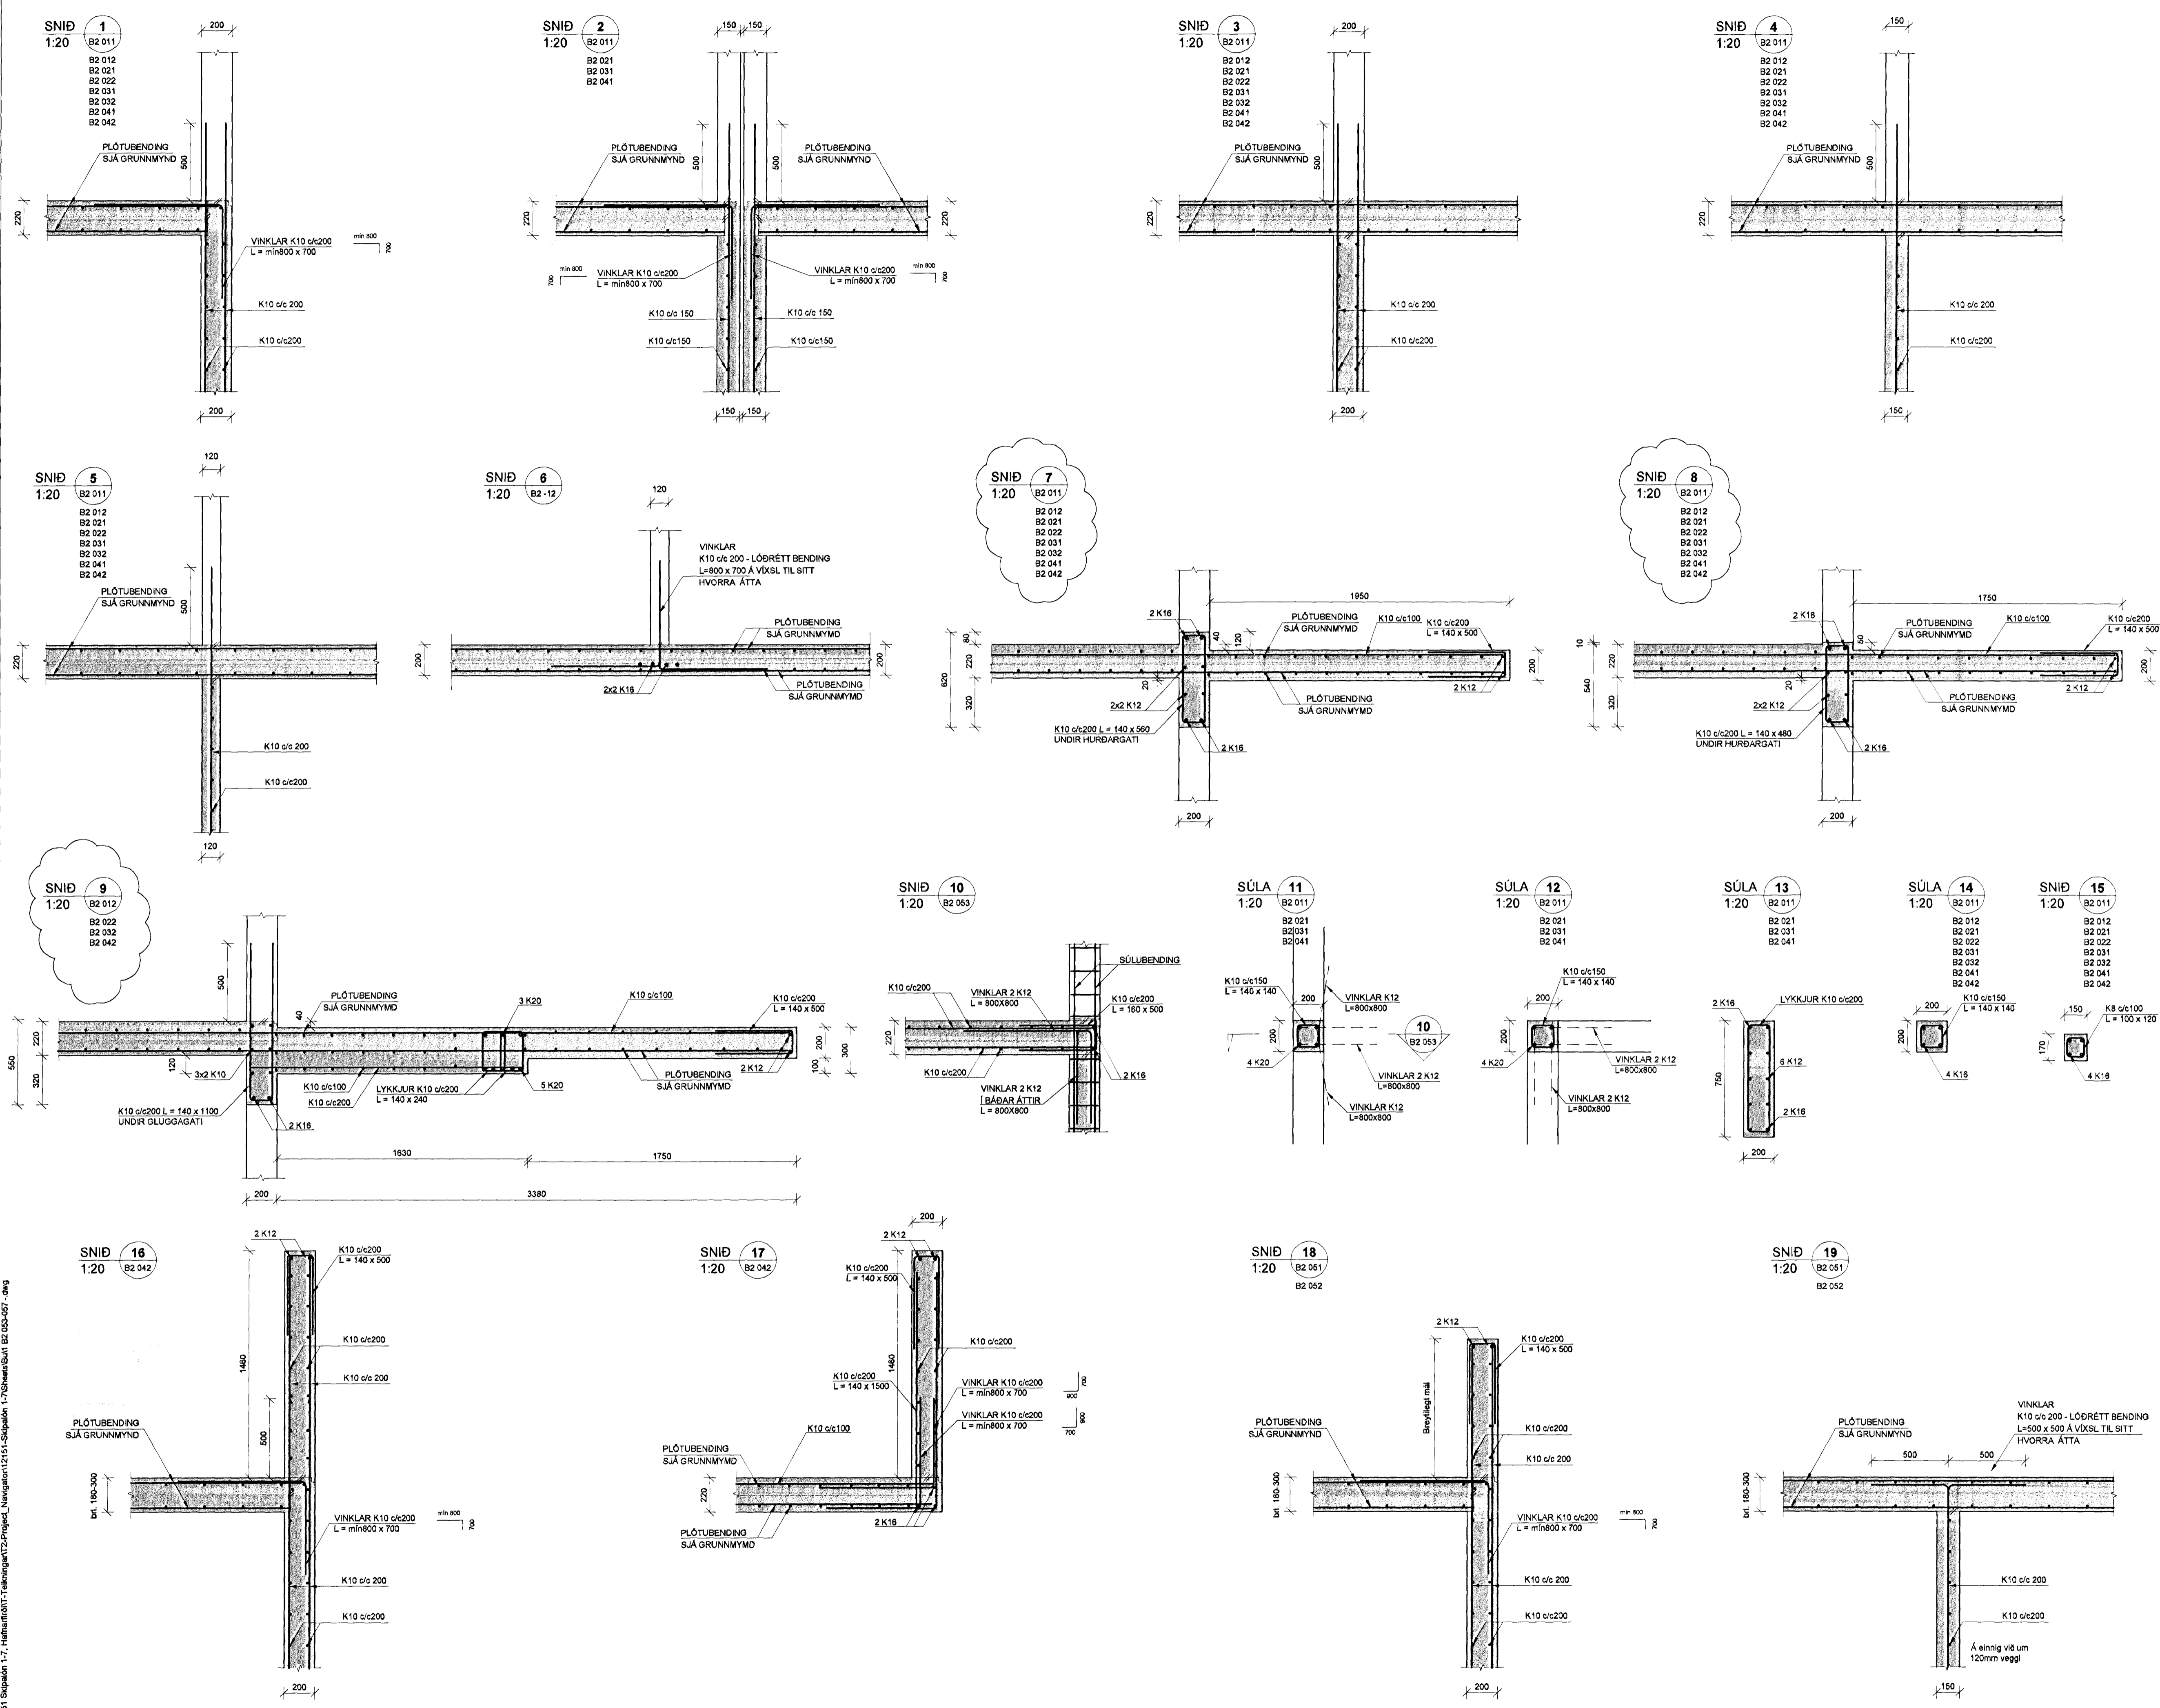

V:\2012\12151\_Skipalón 1-7\_Hafnarfirði\Teikningar\2-Projekt\_Navigatión\12151-Skipalón 1-7\_Sveitir\SÚLA B2 053-057.dwg