


SKÝRINGAR

Punkttaína táknar vegg fyrir ofan plötu.
 Málsetningar á veggjum ofan botnplötu eru einungis málsetningar vegna tengjanna. Nánari málsetningar á hurðum og veggjum sjá teikningu arkitekts.

BENDING:

Tengjárn upp í veggri efri hæðar standa minnst 500 mm upp úr plötu.

Í alla 200mm veggenda og kringum öll op komi 2 K16 bundinn í lykklur.
 Í alla 150 mm veggenda og kringum öll op komi 2 K12 bundinn í lykklur.
 Lykklur K10 c/c 200

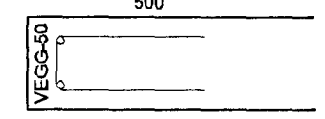

U-Lykklur: Standa sketylengd upp fyrir efrirúnn plötu og bindast í neðri járn plötu.

Ekki má skeyta saman fleiri en, 3. hvert járn í þversniði. Ekki má skeyta efrirúna járnun saman yfir veggjum, súlum og bitum.

STEYPUMÓT:

Bitu- og plötumót skulu hafa yfirhæð L/300 af fjarlægð milli fasta punkta.

STEYPUKÓTAR - SJÁ TEIKNINGU ARKITEKTS

RL = Rásir í plötu við lagnakjarna fyrir gegnumstreymis niðurföll. Sjá sérmynd 3, teikn. B2 054

TILVÍSANIR:

Almennar skýringar: Sjá teikningu nr. 12151-B0 000


Hæðarkótar á plötum og málsetningar á veggjum: Teikning arkitekts

Göt í plötum og veggjum: Sjá gatateikningu

Almenn bending fyrir rásir, súlur, op og stökkgöt: Sjá sérmyndir 1-3, teikn. 12151-B2 054

BROTÞOLSFLÖKKUR STEYPU:
 SJÁ BL. NR. 12151-B0 000

Skipalón 7

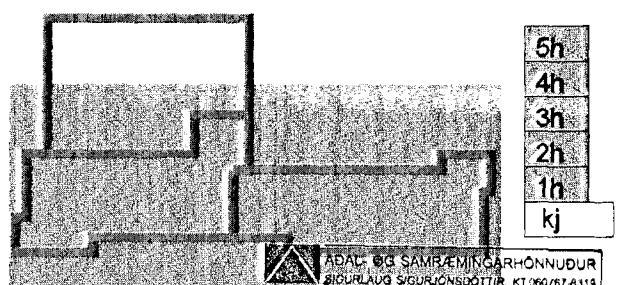


26. feb. 2013

A. 22.02.13 Leiddréttá hæðarmun á svatargölf og plötu
 Útg. Dags. Skýring JOE/BG Hannabeyfirfirði



VERKFRÆÐISTOFA
 BÆJARHRAUN 20 • 220 HAFNARFJÖRÐUR • KENNIT. 710706-2899
 vsb@vsb.is • Sími 585 8600 • Fax 585 8610 • www.vsb.is

Artun stöðvandar Björn Guðlafsson Kl. 180550 4889 • bjorn@vsb.is			
Verkefni SKIPALÓN 7 221 HAFNARFIRÐI			
Verkefni Burðarvirki Veggir og plata. 1. - 5. hæð Sníð og sérmyndir			
Hannað JOE	Teknað JOE/GG	Yfirfarið BG	Kvarði 1:20
Dags. 20.12.2012	Verkefni 12151	Teikning 7 B2 053	Síða / A1
Útgáfa			A

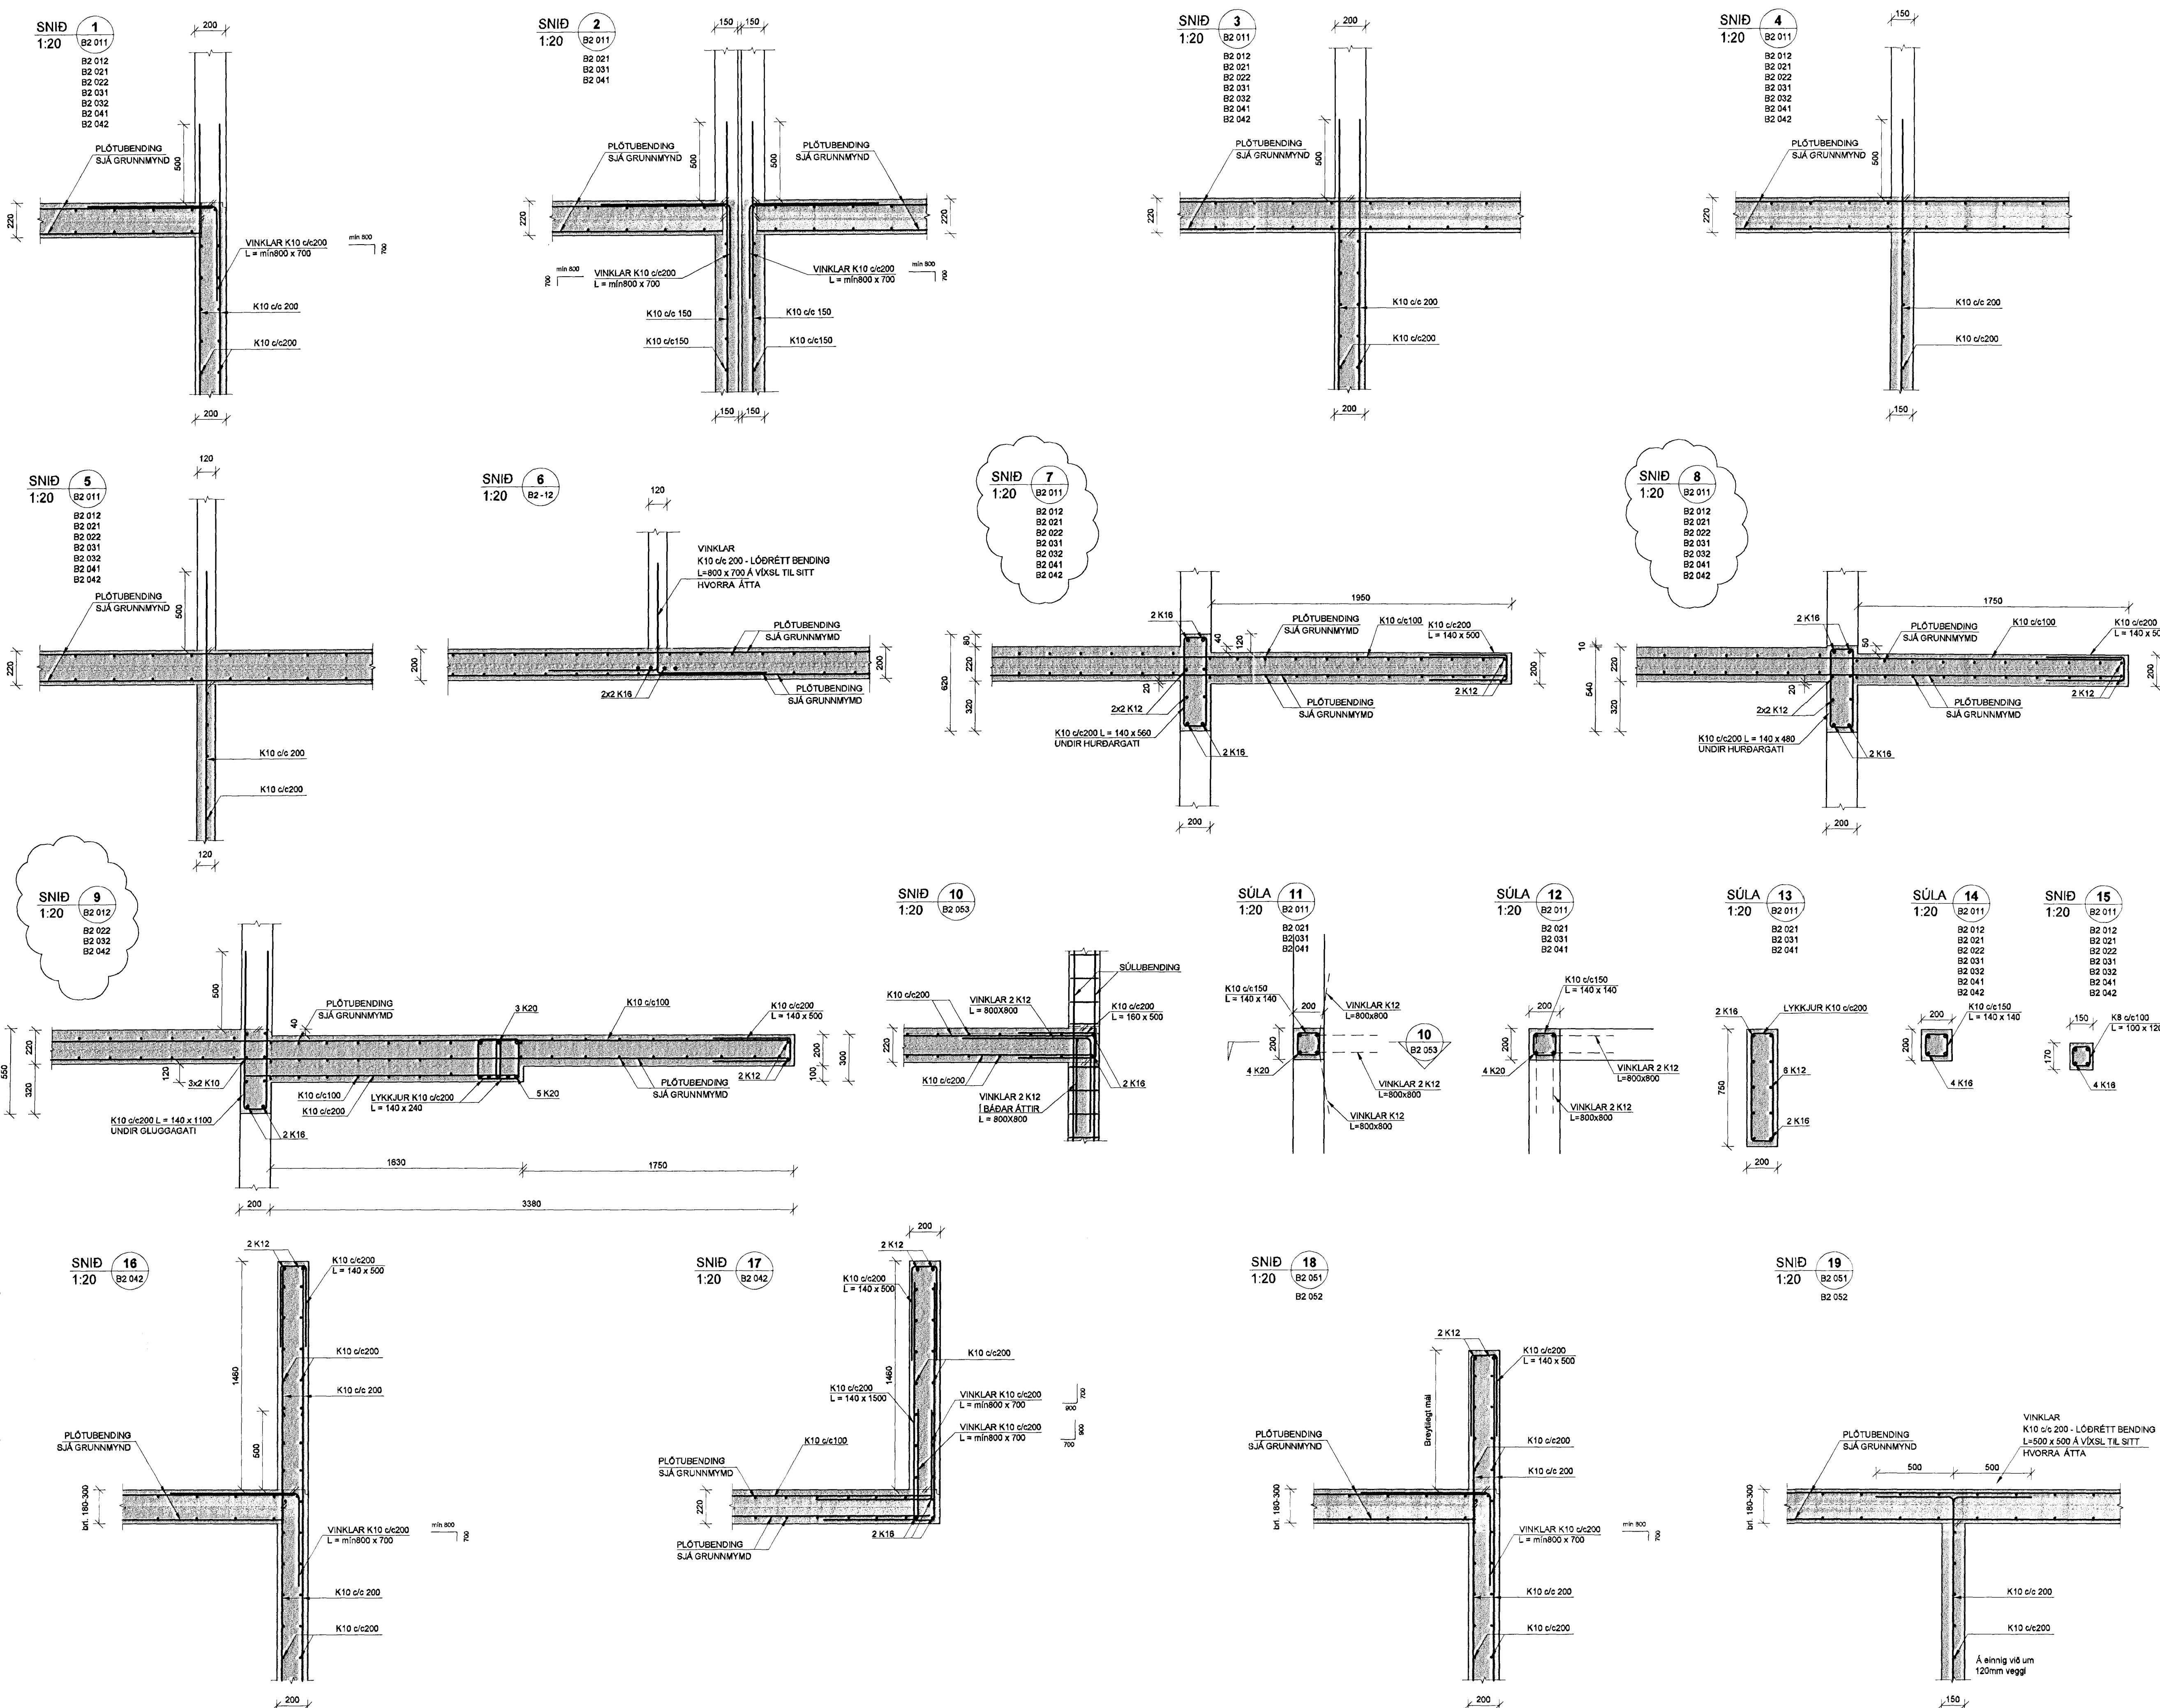

V:\03\212151_Skipalón 1-7_Hafnarfirði\11_Tekningar\12151-Skipalón 1-7\Skemmur\B2 053-057.dwg