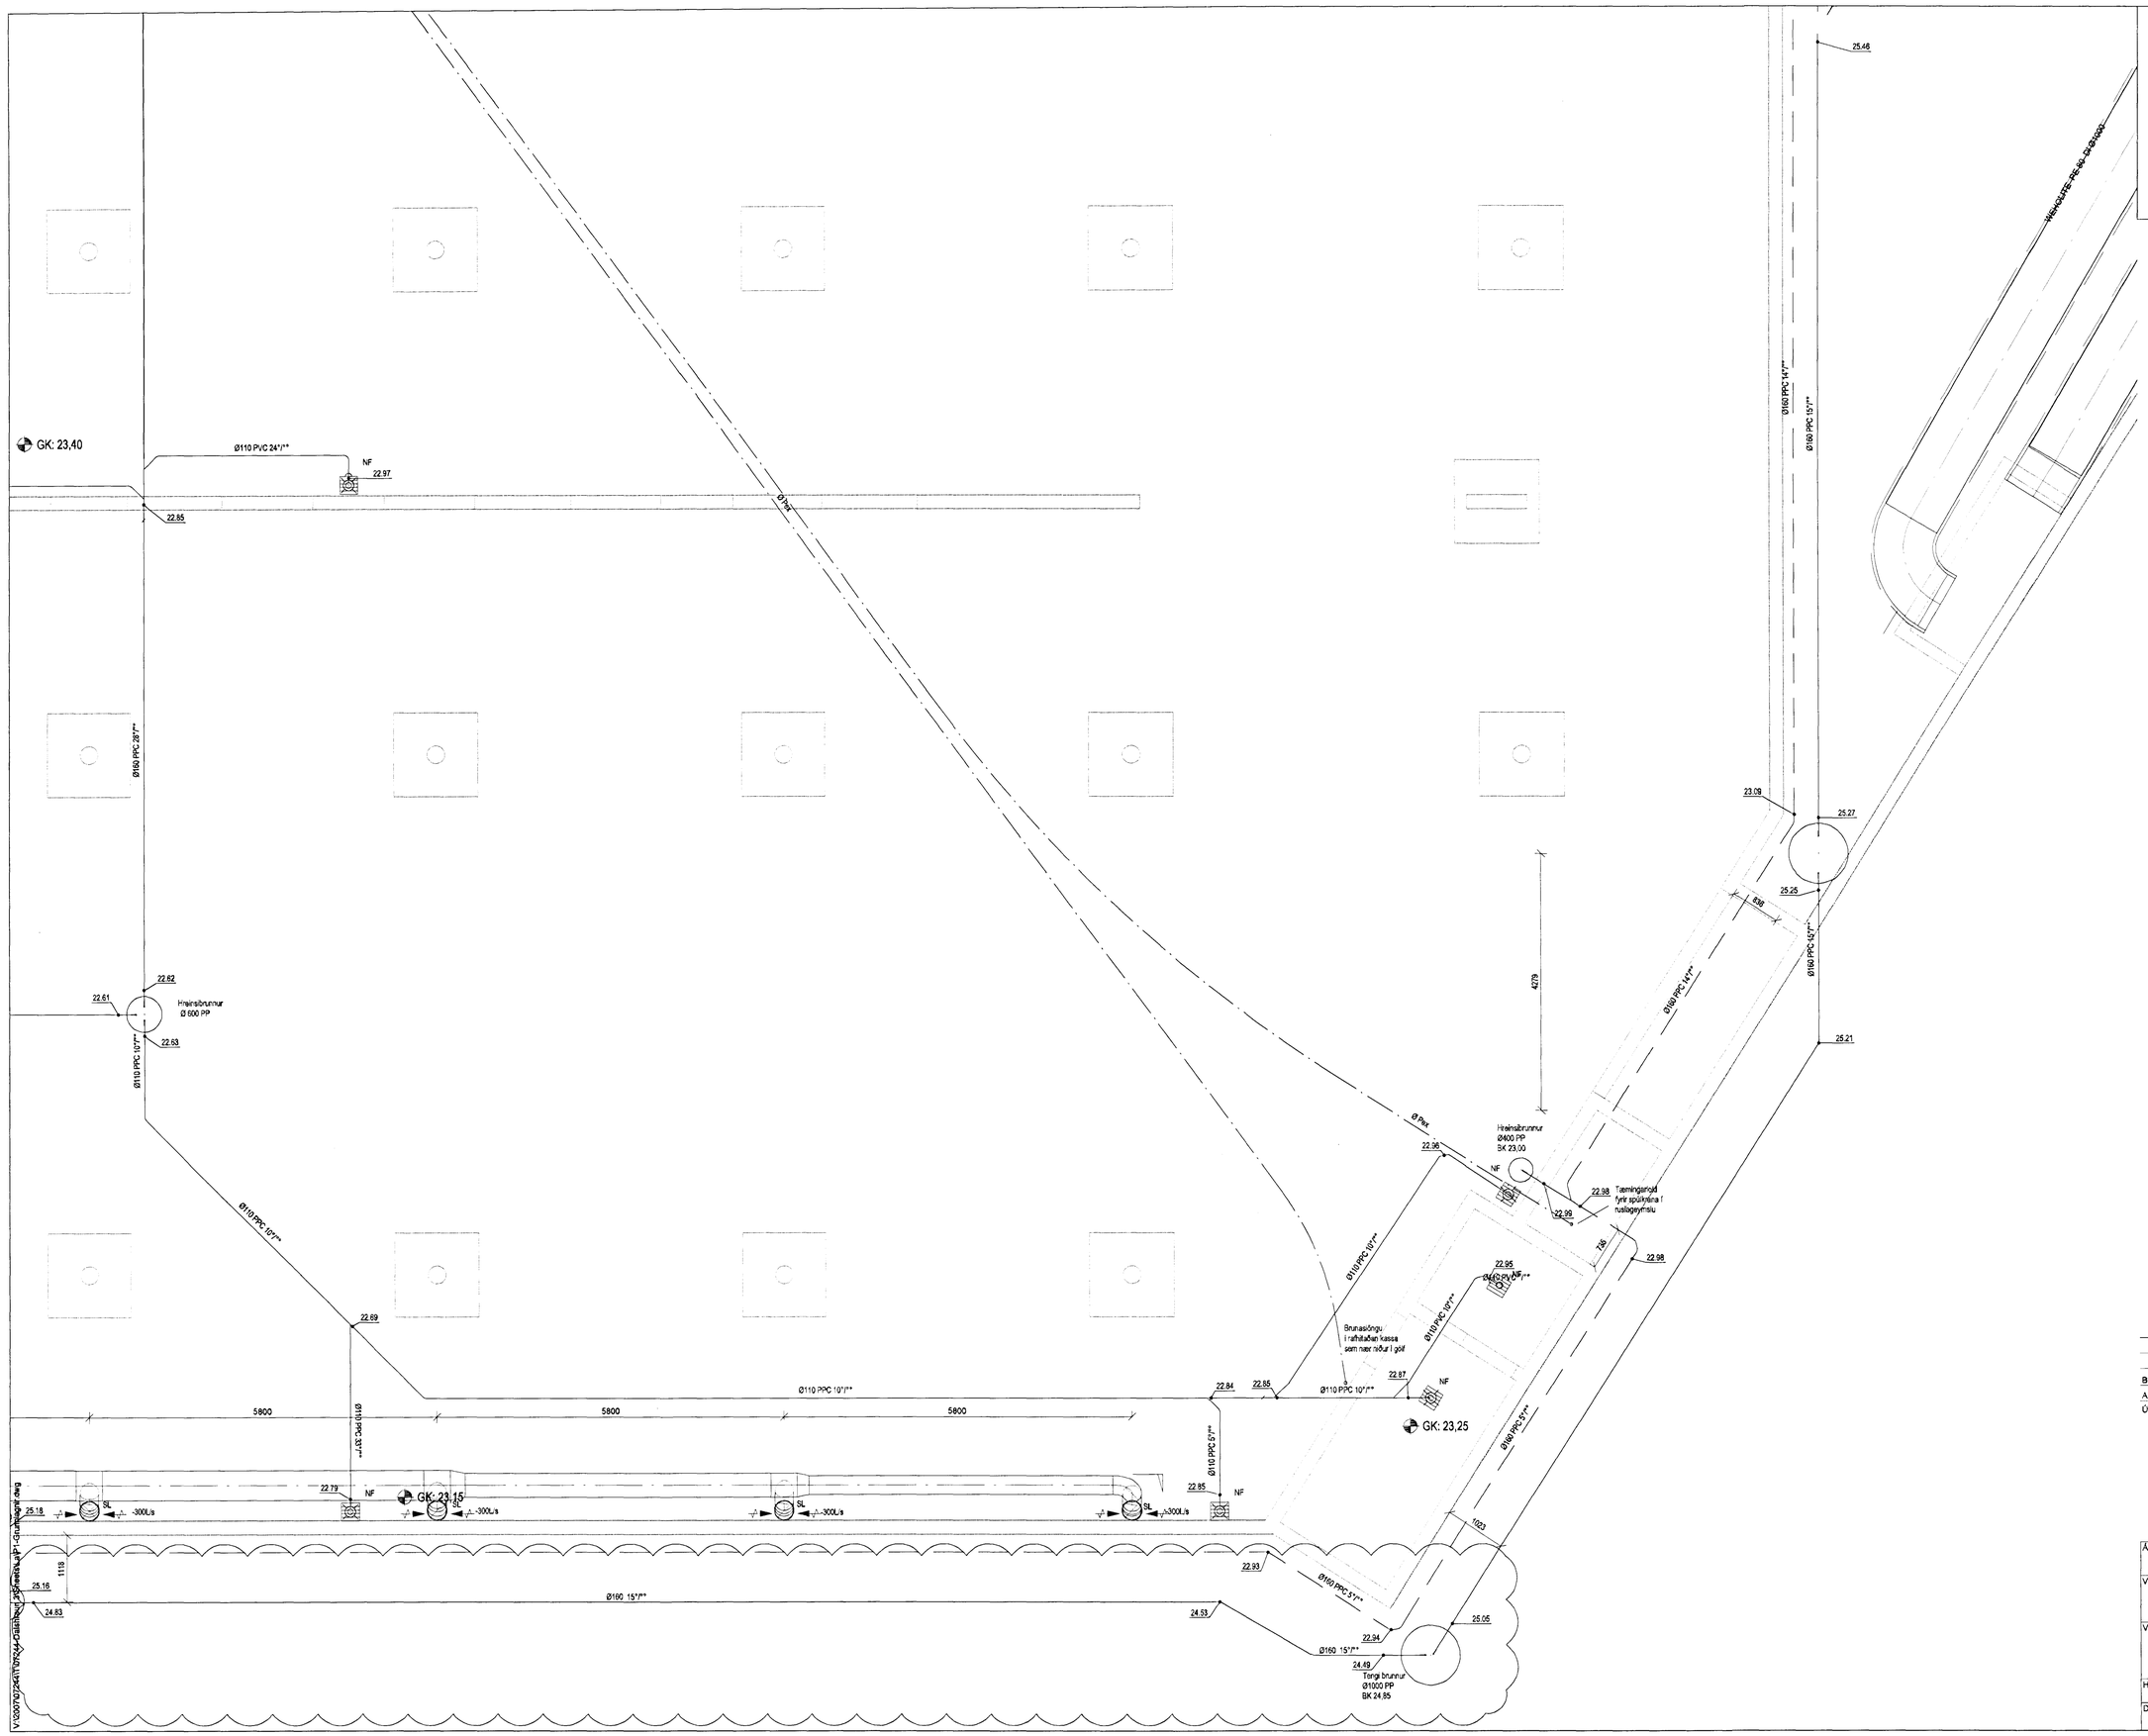

Samþykkt þann
07. júní 2013
Byggingafulltrúinn í Hafnarfirði
F.h. Hrólfur S. Gunnlaugsson

Skýringar

Fæði lagnir fyrir brunaslöngur skal leggja 800 mm undir yfirborð (neðst í fyllingu milli sökkla).

Þar sem lögn fer upp á yfirborð skal vera 40 mm einangrun utan um lögnina skal tryggja að einangrun blotnar ekki.

Niðurföll skulu vera með innbyggðu sandfangi.

ÚTI INNI
ARKITEKTAR
Jón Þór Þorvaldsson Af. FSS
Kt. 021256 7579

DALSHRAUN 3

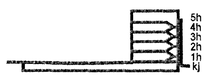

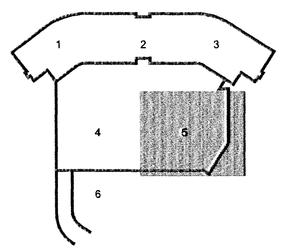

Útg.	Dags.	Skýring	Hannað/Yfirfarið
B	29.05.13	Legu lagna breytt	SÁS/SÁS
A	14.02.08	Bætt við lögnum v/ loftræsingar	ÞJK/SÁS

VSB
VERKFRÆÐISTOFA

BÆJARHRAUN 20 • 220 HAFNARFJÖRÐUR • KENNIT. 710796-2899
vsb@vsb.is • Sími 585 8600 • Fax 585 8610 • www.vsb.is

Áritun sérhönnuðar
Sveinn Áki Sverrisson
Kt: 230855 5609 • aki@vsb.is

Verkheiti
DALSHRAUN 3
HAFNARFIRÐI

Verkhluti
Lagnir
Grunnlagnir
Grunnmynd 5

Hannað	Teiknað	Yfirfarið	Kvarði		Stærð
RJK	RJK	SÁS	1:50	/ A1	-

Dags.	Verkefni	Teikning	Útgáfa
01.02.2008	07244	P1 -15	B