



DALSHRAUN 3

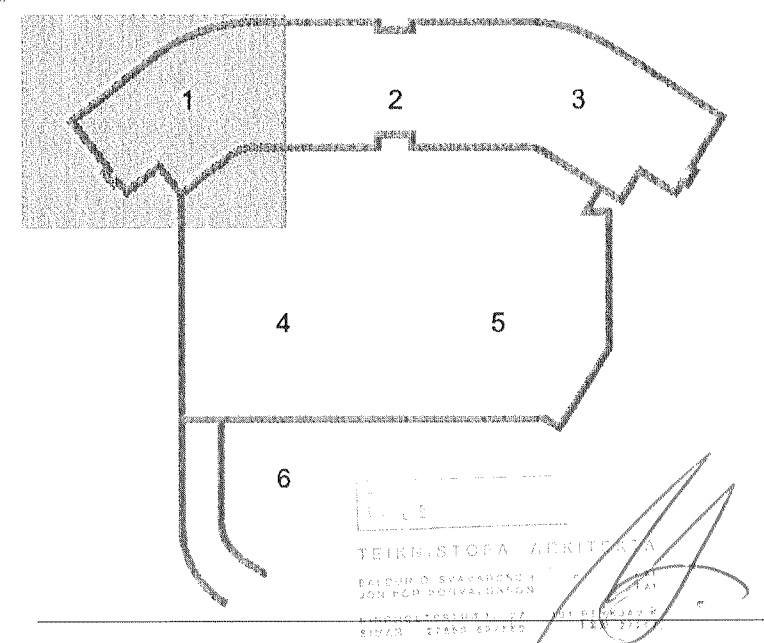

A 09.07.13 Vegna innmætinga skrifstofurjmis Valtor JAR/OG
 Ög. Dags. Skýring HannabóYfirfaró

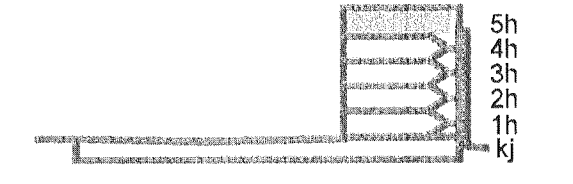

VERKFRÆÐISTOFA

BÆJARHRAUN 20 • 220 HAFNARFJÖRDUR • KENNIT. 710796-2899
 vsb@vsb.is • Sími 585 8600 • Fax 585 8610 • www.vsb.is

Áritun séðhönnuðar Öm Guðmundsson KT: 220991 2739 • orn@vsb.is Verkefni DALSHRAUN 3 HAFNARFIRÐI					
Verkihluti Rafkerfi Brunaviðvönarkerfi 5.hæð Grunnmynd 1					
Hannað	Teiknað	Yfirfaró	Kvæði	Síða	
VD	VD	BSG	1:50	/ A1	
Dags	Verkefni	Teikning	Útgáfa		
03.06.2008	07244	R5 051	A		