
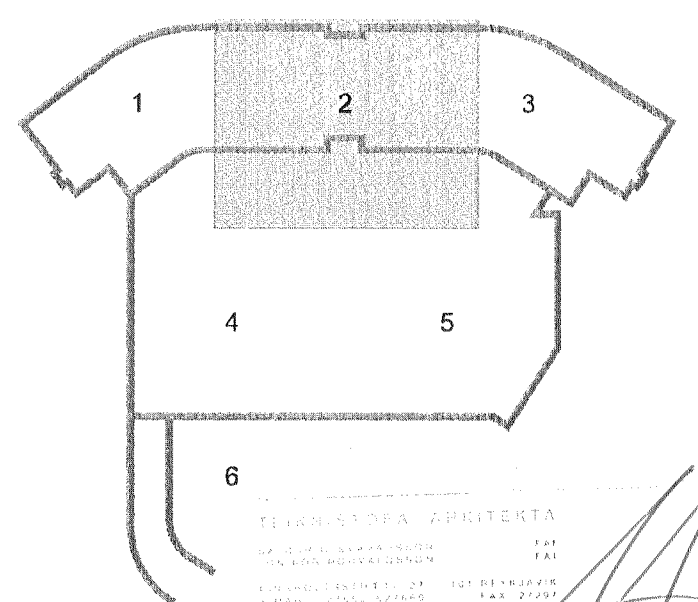


DALSHRAUN 3

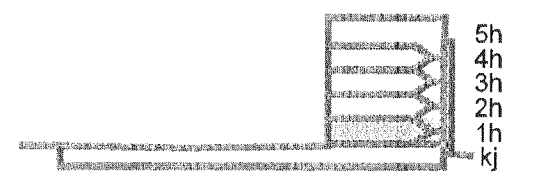

A 09.07.13 Skrifstofurými og breytingar við tröppur (mibrym) BSG/OG
Útg. Dags. Skýring. Hannad/Yfirfarid

VS

VERKFRÆÐISTOFA

BÆJARHRAUN 20 • 220 HAFNARFJÖRDUR • KENNIT. 710796-2899
vsb@vsb.is • Sími 585 8600 • Fax 585 8610 • www.vsb.is

Áritun sérhönnuðar
Óm Guðmundsson
Kt. 220961 2739 • orn@vsb.is
Verkhenn
DALSHRAUN 3
HAFNARFIRÐI

Verkhenn
Rafkerfi
Brunaviðvörðunarkerfi 1.hæð
Grunnmynd 2

Hannad	Teiknað	Yfirfarid	Kvarði	Síða
VD	VD	BSG	1:50	/ A1
Dags.	Verkefni	Teikning	Útgáfa	
13.05.2008	07244	R5 012	A	