


DALSHRAUN 3



A 09.07.13 Skrifstofunými og breytingar við tröppur (móðym) BSG/ÖG
Útg. Dags. Skýring Hannað/Yfirarið

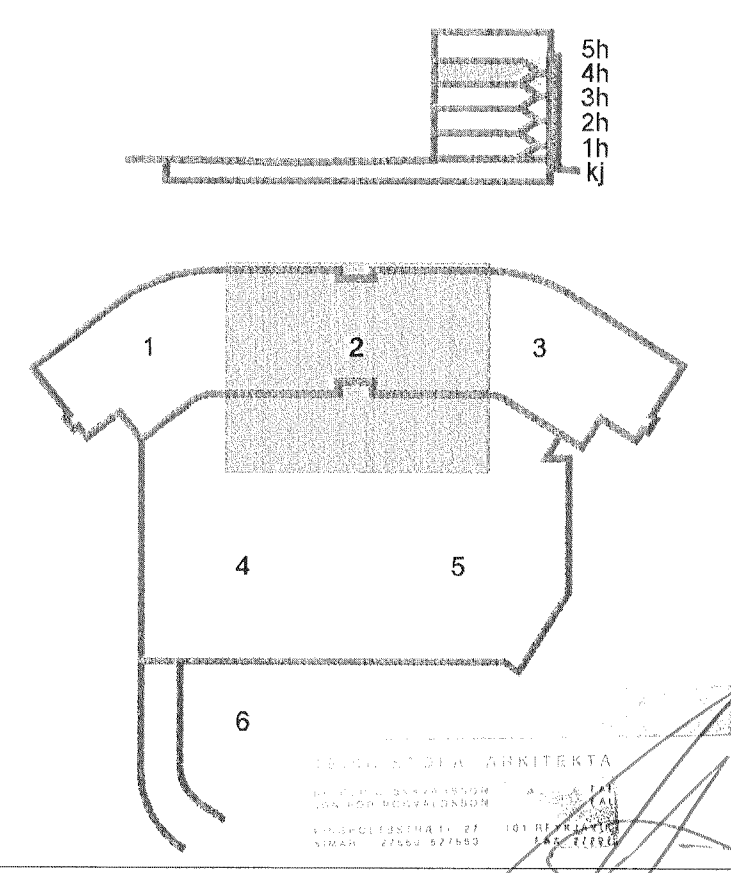

VERKFRÆÐISTOFA

BÆJARHRAUN 20 • 220 HAFNARFJÖRDUR • KENNIT. 710706-2899
vsb@vsb.is • Sími 585 8600 • Fax 585 8610 • www.vsb.is

Árfrun sérhönnuðar Örn Guðmundsson Kt. 220961 2739 • orn@vsb.is					
Verkhúti DALSHRAUN 3 HAFNARFIRÐI					
Verkhúti Rafkerfi Lampaplan 4.hæð Grunnmynd 2					
Hannað	Teiknað	Yfirfarið	Kvarði	Síða	
VD	VD	BSG	1:50	/ A1	-
Dags.	Verkefni	Teikning	Útgáfa		
03.06.2008	07244	R2 042	A		