



14 manns  
270 m<sup>2</sup>

6 manns  
100 m<sup>2</sup>


Byggingatúkurú Hafnarfjarður  
Mótekið þann  
09 AUG 2013  
91

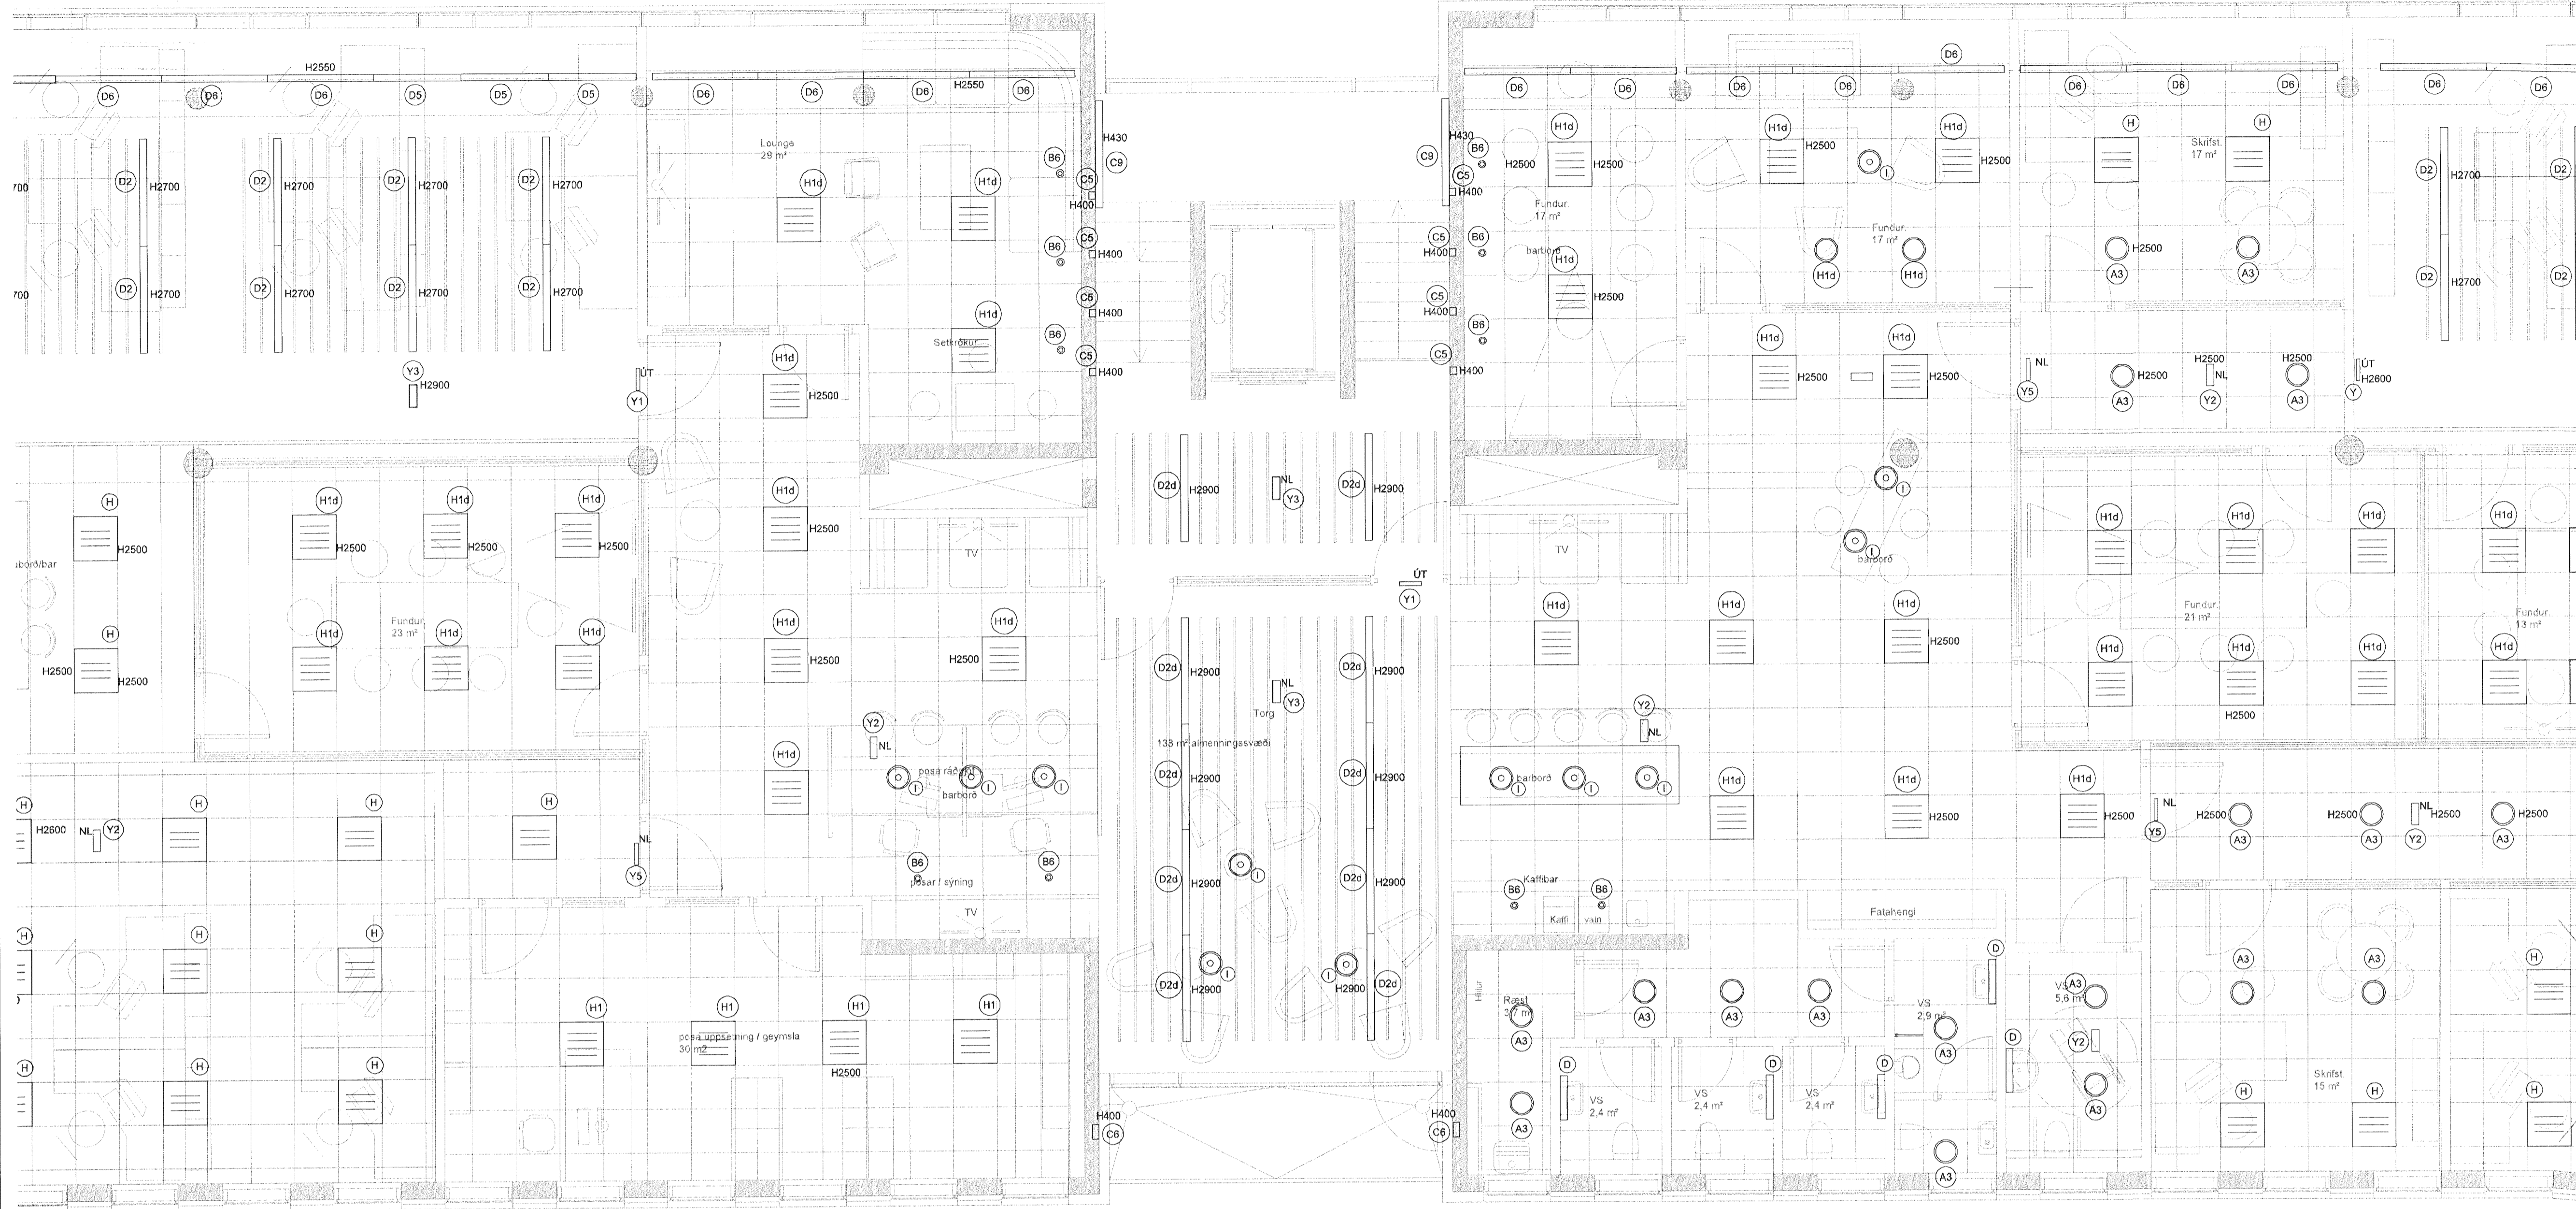

DALSHRAUN 3

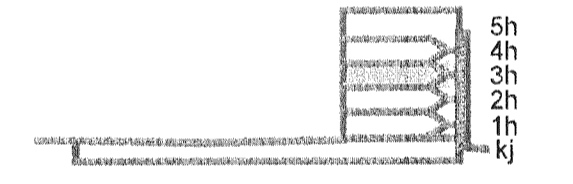

Fjærr  
22 m  
350 r

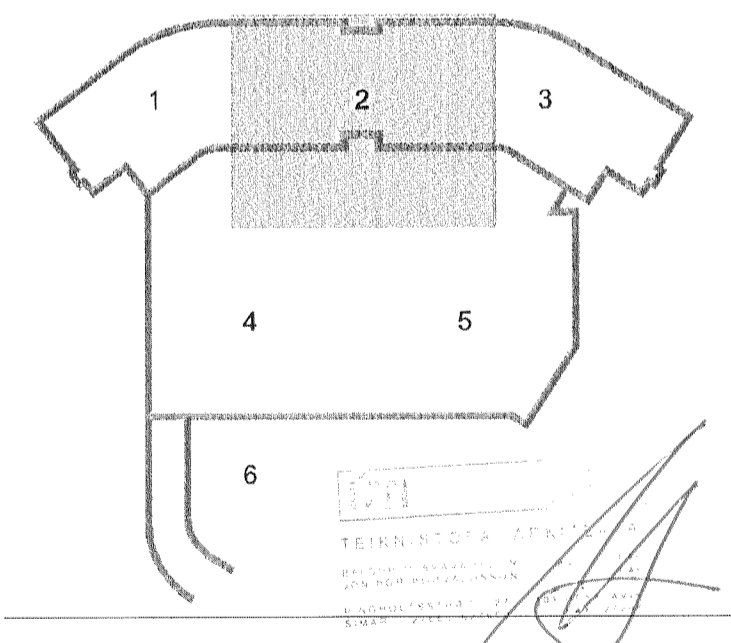

A 09.07.13 Skrifstofurými og breytingar við tröppur (mibými) BSG/OG  
Útg. Dags. Skýring Hannabeyfirfarð



VERKFRÆÐISTOFA

BEJARHRAUN 20 • 220 HAFNARFJÖRDUR • KENNIT. 710796-2899  
vsb@vsb.is • Sími 585 8600 • Fax 585 8610 • www.vsb.is

Aritun séðhönnuðar					
Óm Guðmundsson					
Kl. 220961 2739 • orn@vsb.is					
Verkefni					
DALSHRAUN 3					
HAFNARFIRÐI					
Verklutun					
Rafkerfi					
Lampaplan 3.hæð					
Grunnmynd 2					
Hannað	Teiknað	Yfirfarð	Kvarði	Síða	
VD	VD	BSG	1:50	/ A1	
Dags.	Verkefni	Tilering	Útgáfa		
03.06.2008	07244	R2 032	A		

V:\30070724\107244-Dalshraun 3\Sheets\Fa07244-R23.hwb.dwg