


DALSHRAUN 3

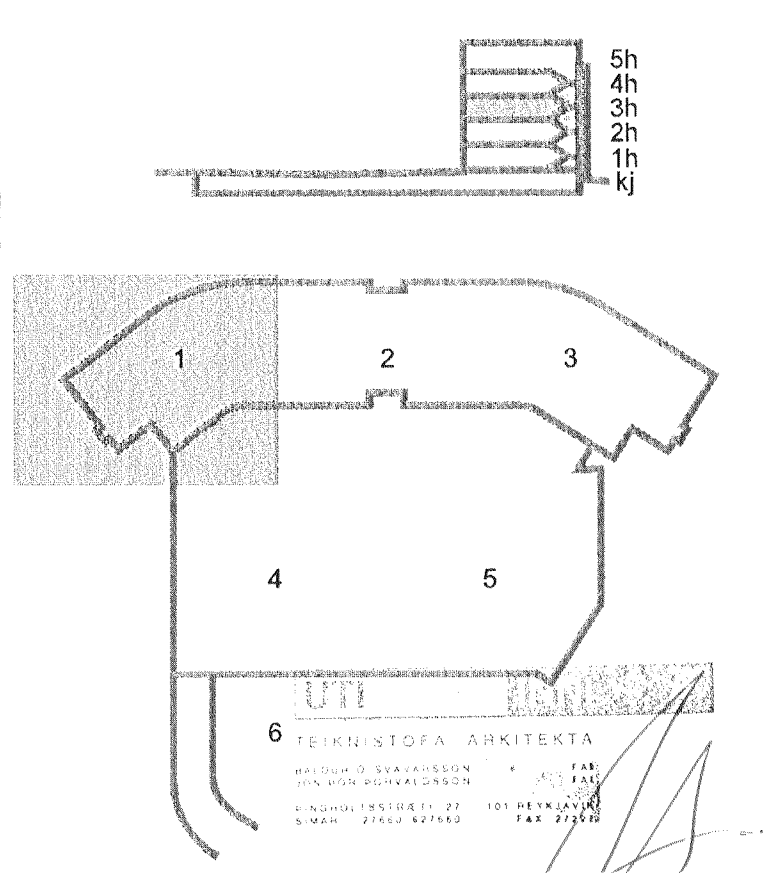

B 18.07.13 Merkingar, útlampar færast á loft, bætt við ósúrum BSG/ÓG
A 27.06.13 Rafloagn tekið úr skrifstofunni BSG/ÓG
Útg. Dags. Skýring Hannas/Yfirfarir



VERKFRÆÐISTOFA

BÆJARHRAUN 20 • 220 HAFNARFJÖRDUR • KENNIT. 710706-2899
vsb@vsb.is • Sími 585 6600 • Fax 585 8610 • www.vsb.is

Árinn sérhönnuðar					
Órn Guðmundsson					
Rit: 220961 2739 • orn@vsb.is					
Verkhúsi					
DALSHRAUN 3					
HAFNARFIRÐI					
Verkhúsi					
Rafkerfi					
Lágspenna 3.hæð					
Grunnmynd 1					
Hannas	Teiknað	Yfirfarir	Kvartí	Síða	
VD	VD	BSG	1:50	/ A1	-
Dags:	Verkefni	Teikning	Útgáfa		
03.06.2008	07244	R1 031	B		