

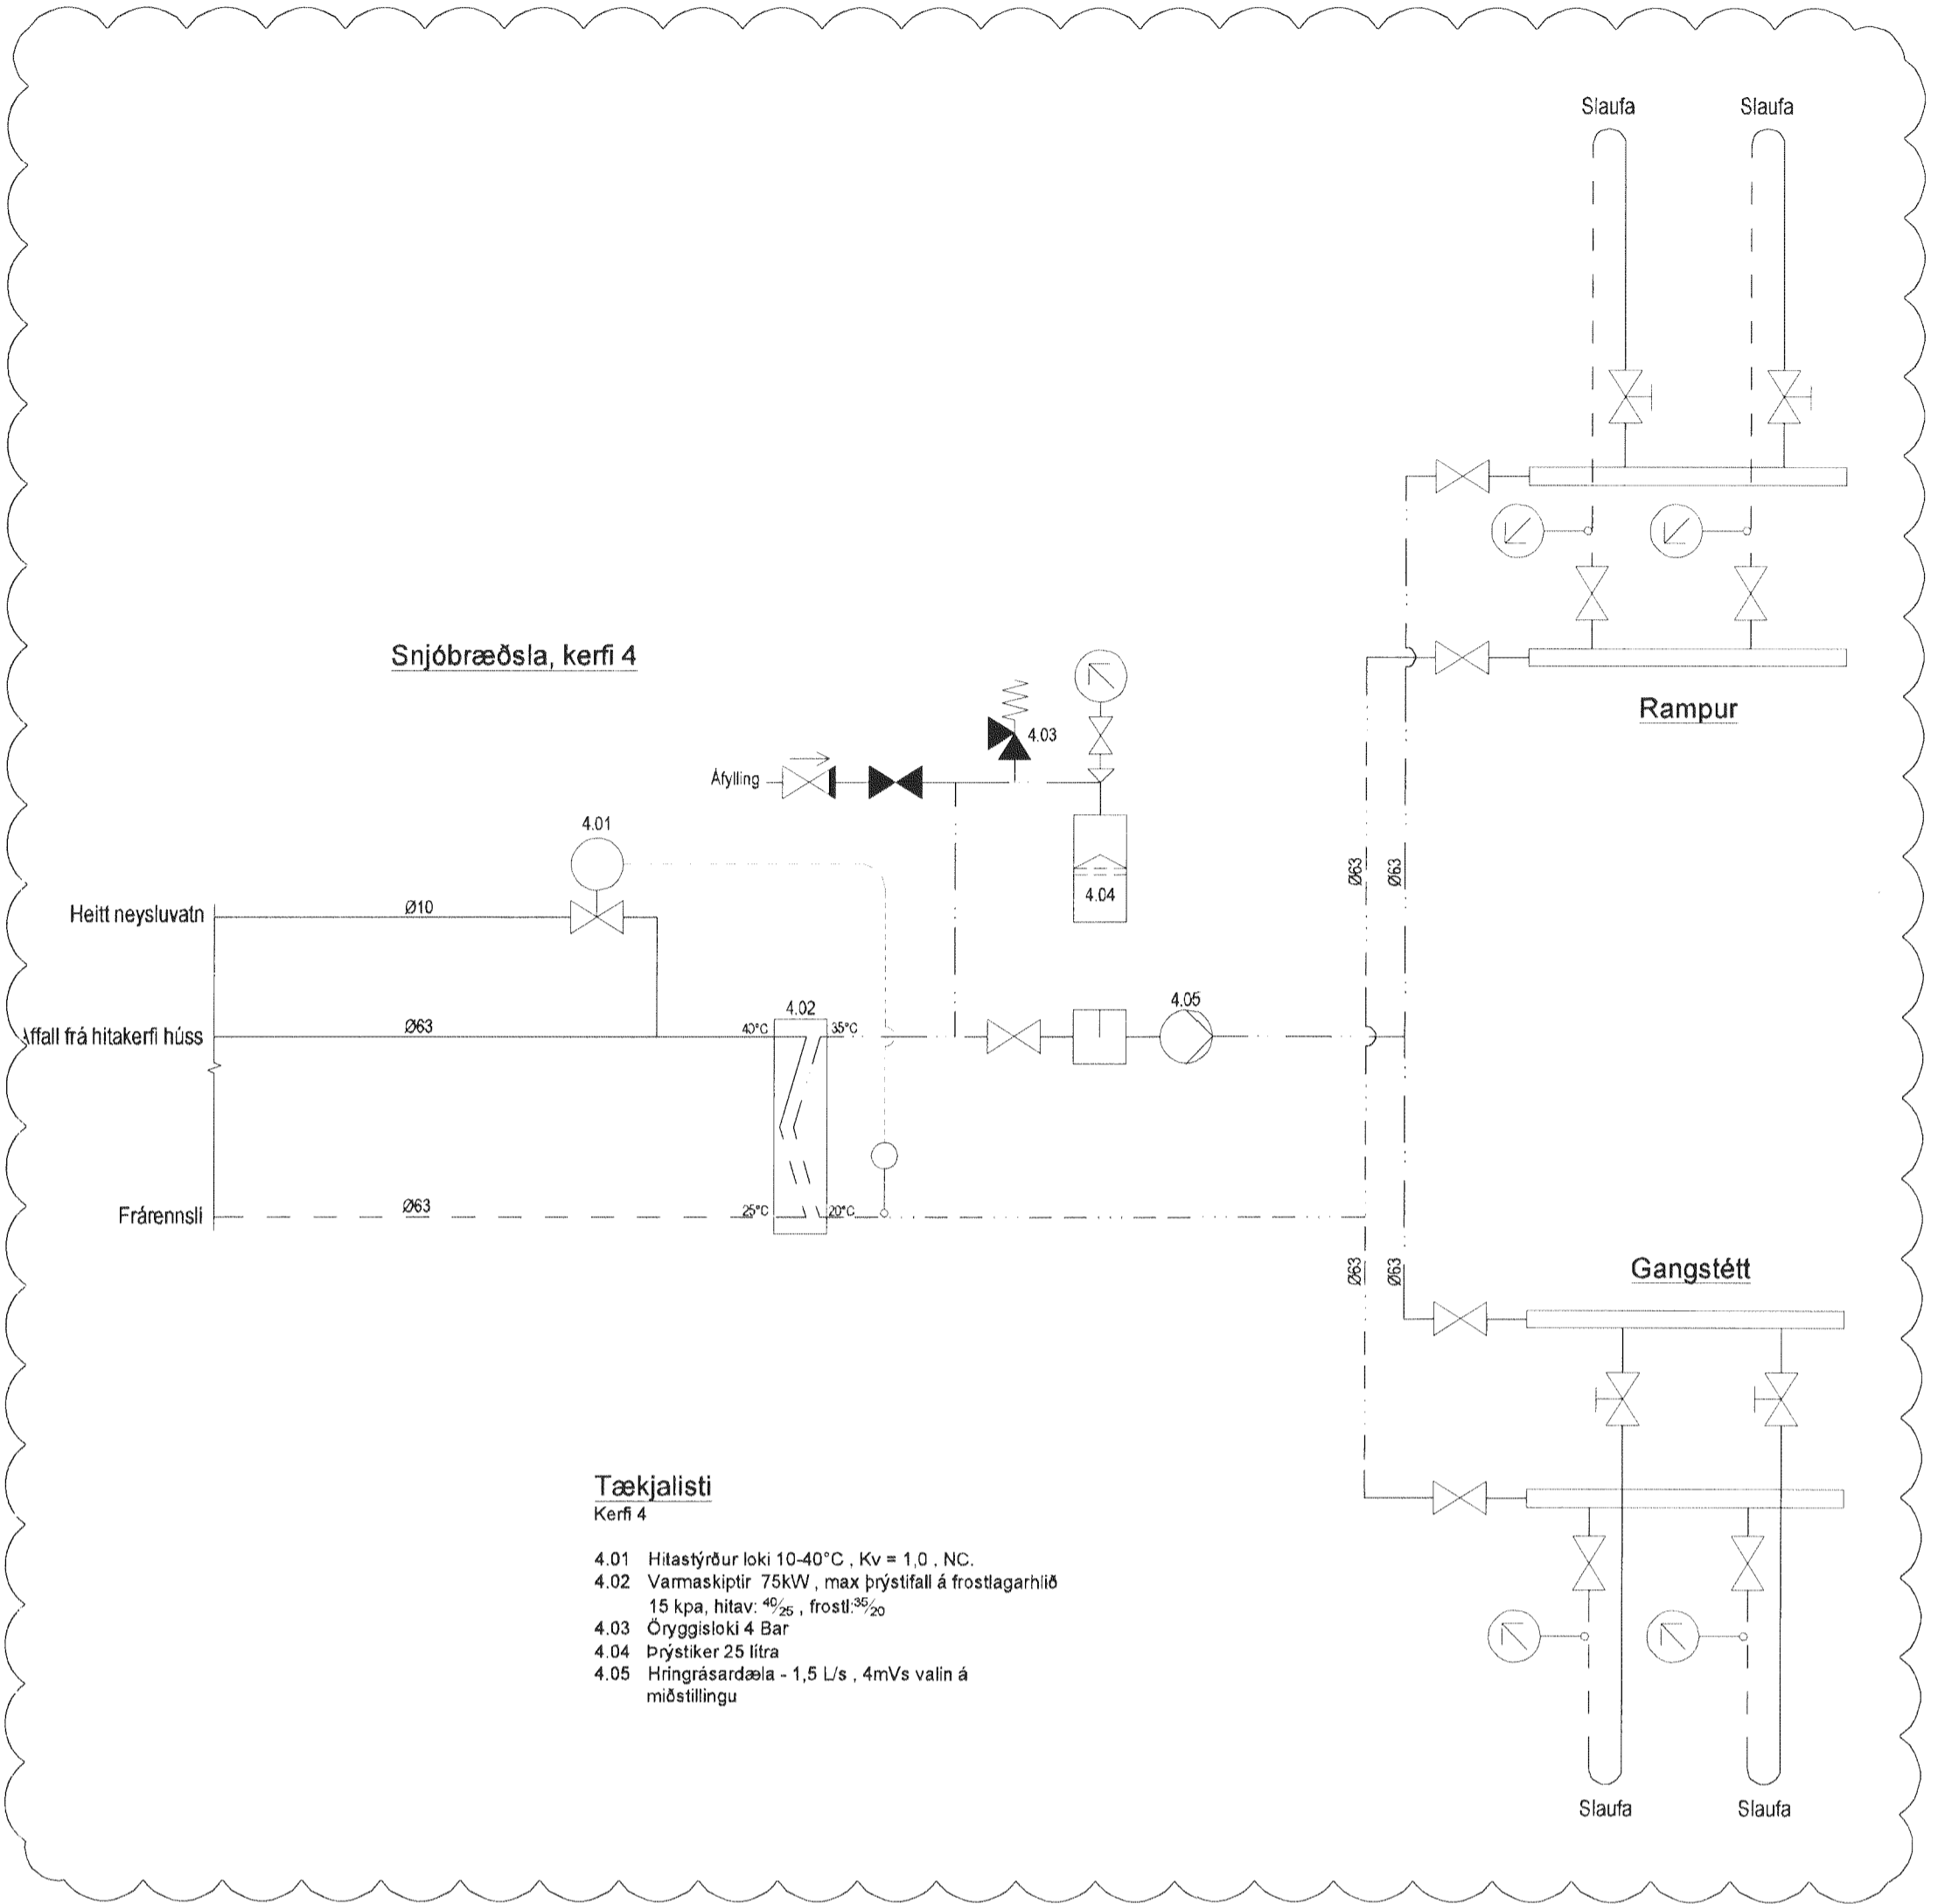


- Tækjalisti**
 Kerfi 1-3
- 1.01 Þrýstjafnari 1,92l/s, Kv = 4,0 stillisvö 0,2-1bar.
 - 1.02 Slaufuloki 1,92l/s, Kv = 4,0 stillisvö 0-3bar.
 - 1.03 Þrýstjafnari 3,27l/s, Kv = 10,0 stillisvö 0,2-1bar.
 - 1.04 Strengloki 0,06l/s, Kv = 1,0 stillisvö 0,2-1bar.
 - 2.01 Varmaskiptr 160kw 65/5°C, 75/35°C með öllum stýringum.
 - 2.02 Hringrásadæla hraðstýrið 0,1l/s 30 kPa.

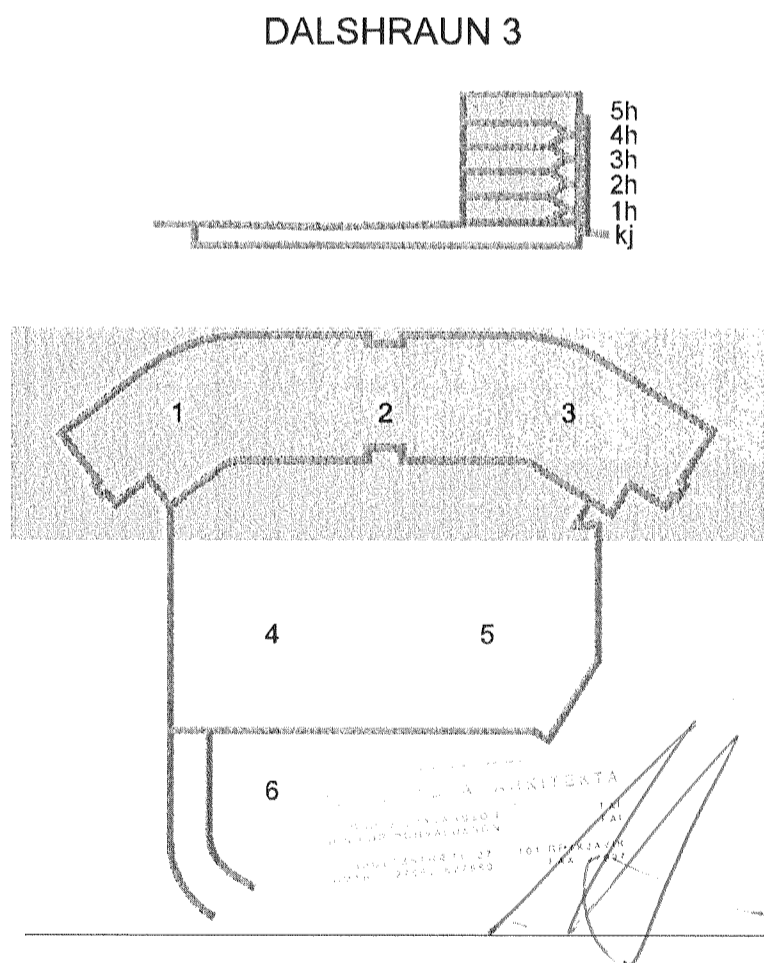

- Tækjalisti**
 Kerfi 4
- 4.01 Hlástýður loki 10-40°C, Kv = 1,0, NC.
 - 4.03 Öryggisloki 4 Bar.
 - 4.04 Þrýstiker 25 lítra.
 - 4.05 Hringrásadæla - 1,5 L/s, 4mVs valin á möstilingu.

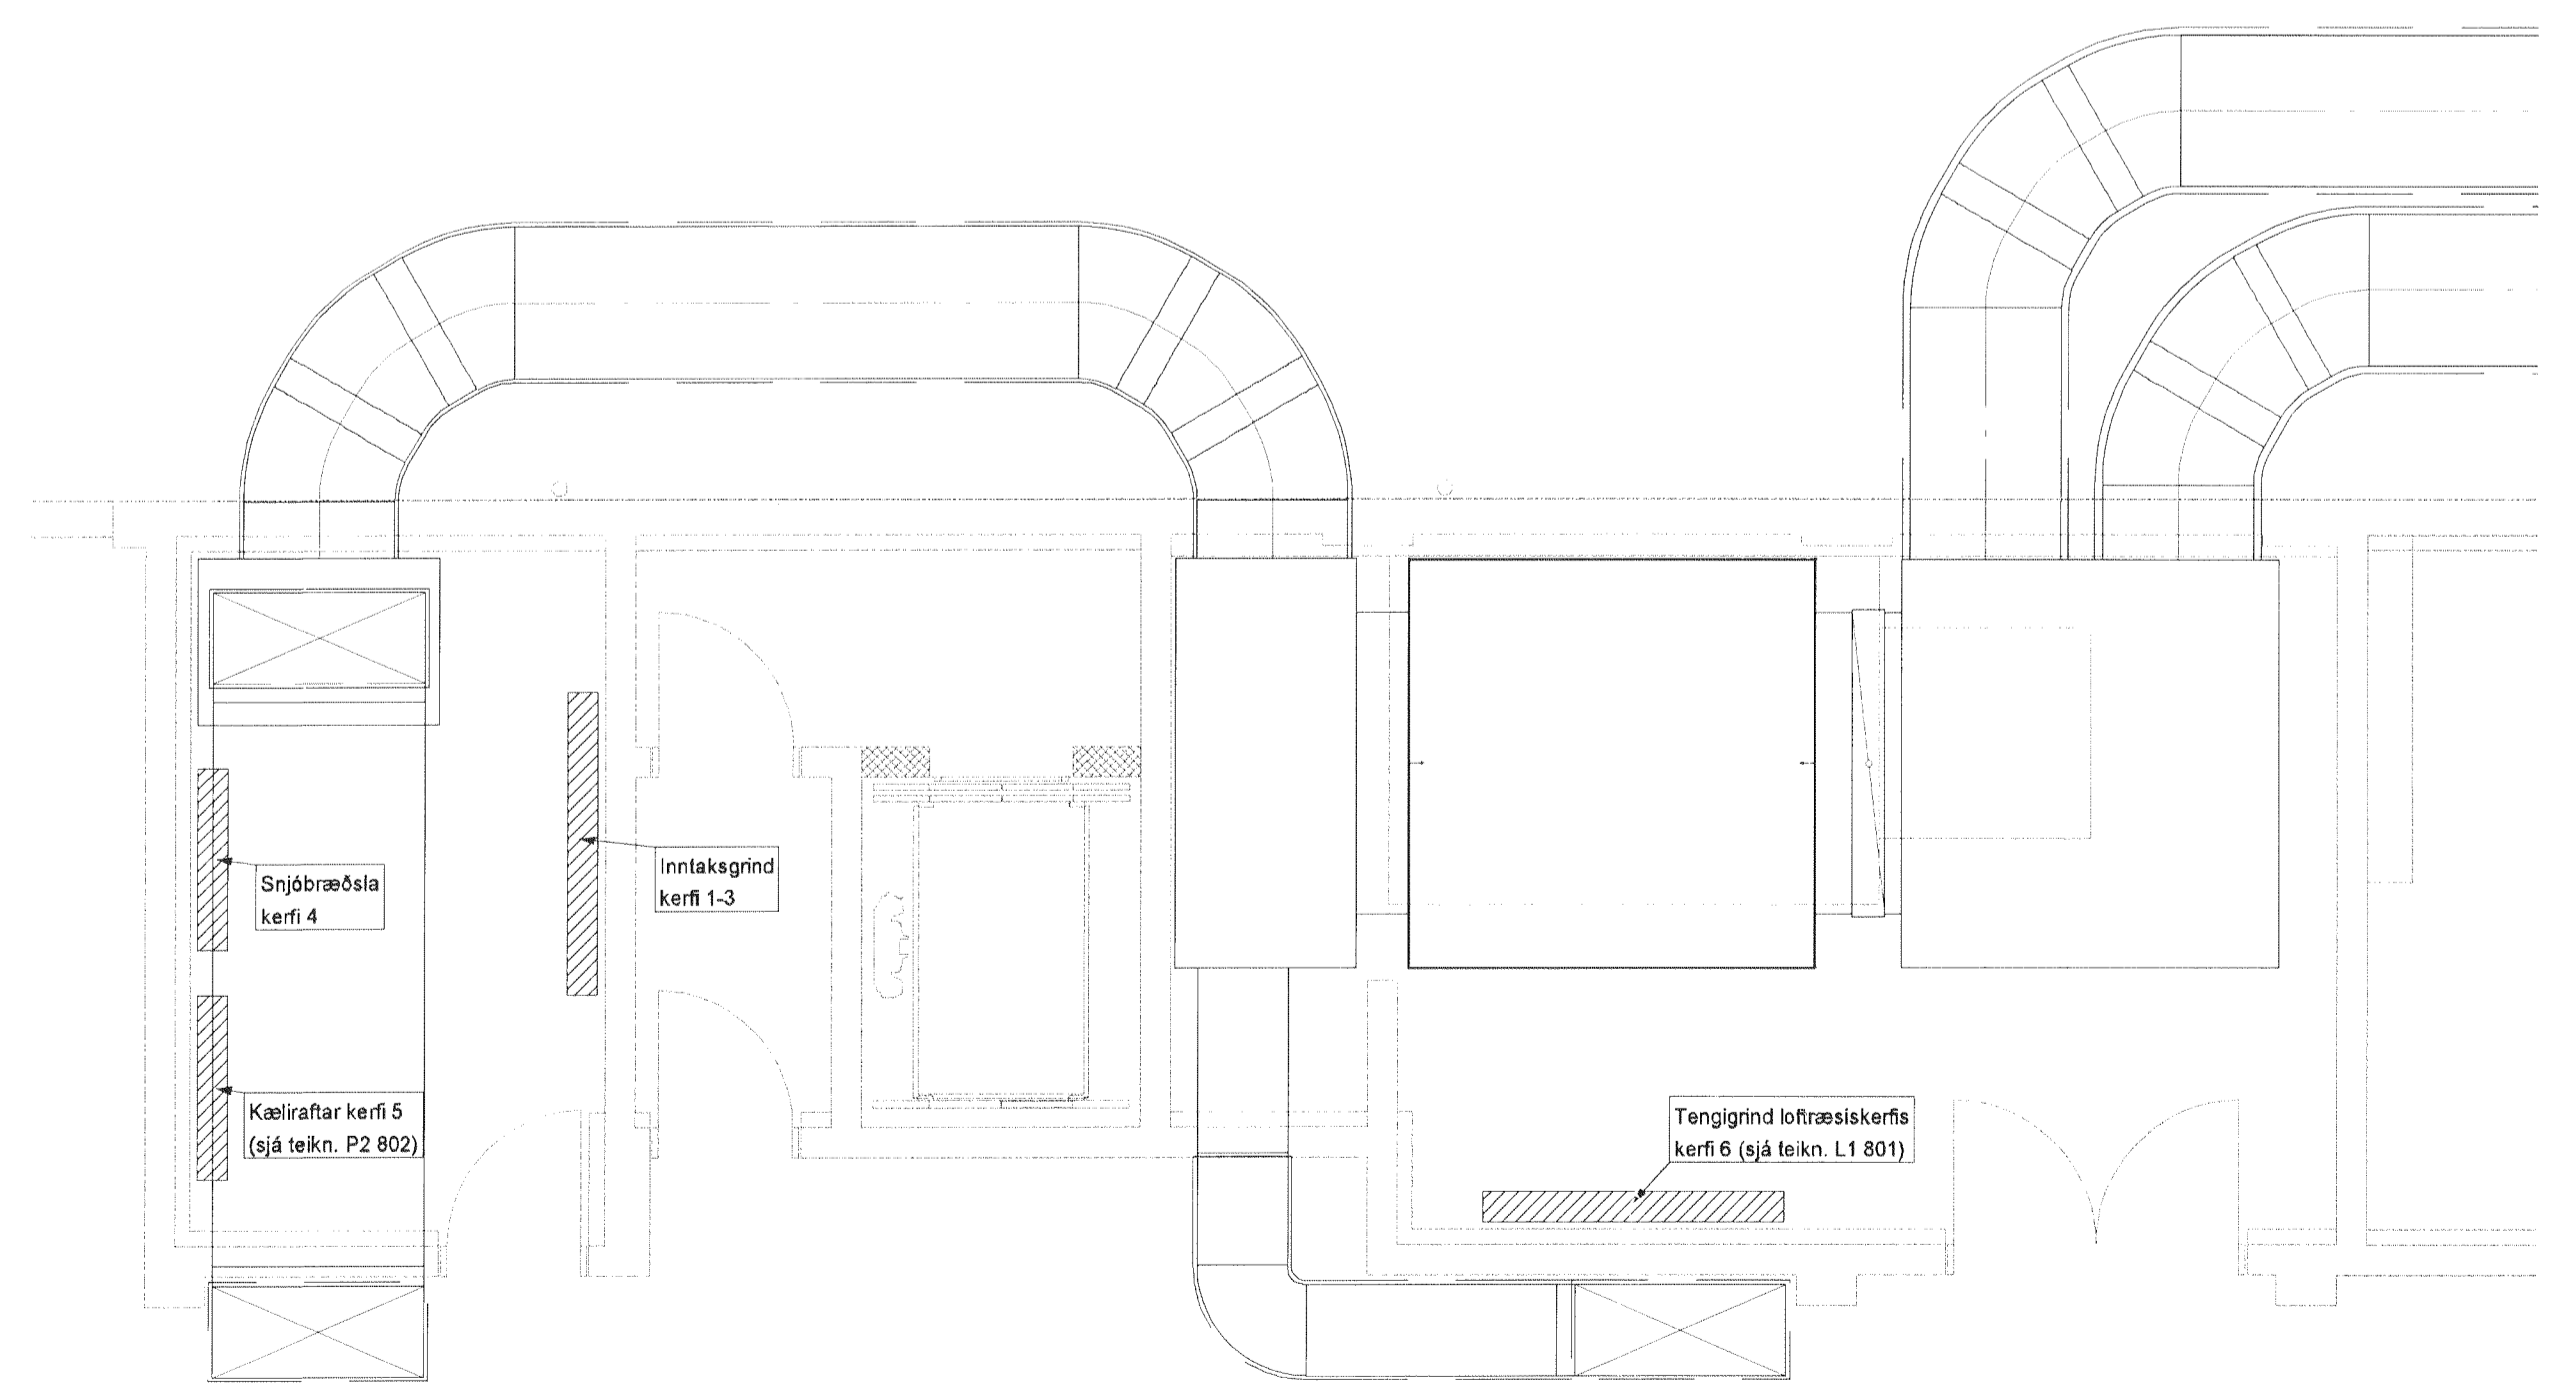

A 05.07.13 Lagfæring á kerfismynd snjóbræðslu BIB/SAS
 Útg. Dags. Skýring Hannas/Yfirfarið



VERKFRÆÐISTOFA
 BÆJARHRAUN 20 • 220 HAFNARFJÖRDUR • KENNIT. 710796-2899
 vsb@vsb.is • Sími 585 8600 • Fax 585 8610 • www.vsb.is

Ártun sérhönnuðar
 Sveinn Áki Sverrisson
 Kt. 230855 5609 • aki@vsb.is

Verkhætti
DALSHRAUN 3
HAFNARFIRÐI

Verkhætti
 Lagnir
 Neysluvatns-, hita- og snjóbræðslulagnir
 Kerfismynd

Hannað SAS	Teiknað BIB	Yfirfarið SAS	Kvarði -	/ A1	Síða -
Dags 04.07.2013	Verkhætti 07244	Teikning P2 801	Útgáfa -		