Byggingafulltrúi Hafnarfjarðar
Móttekið þann
09 AUG 2013

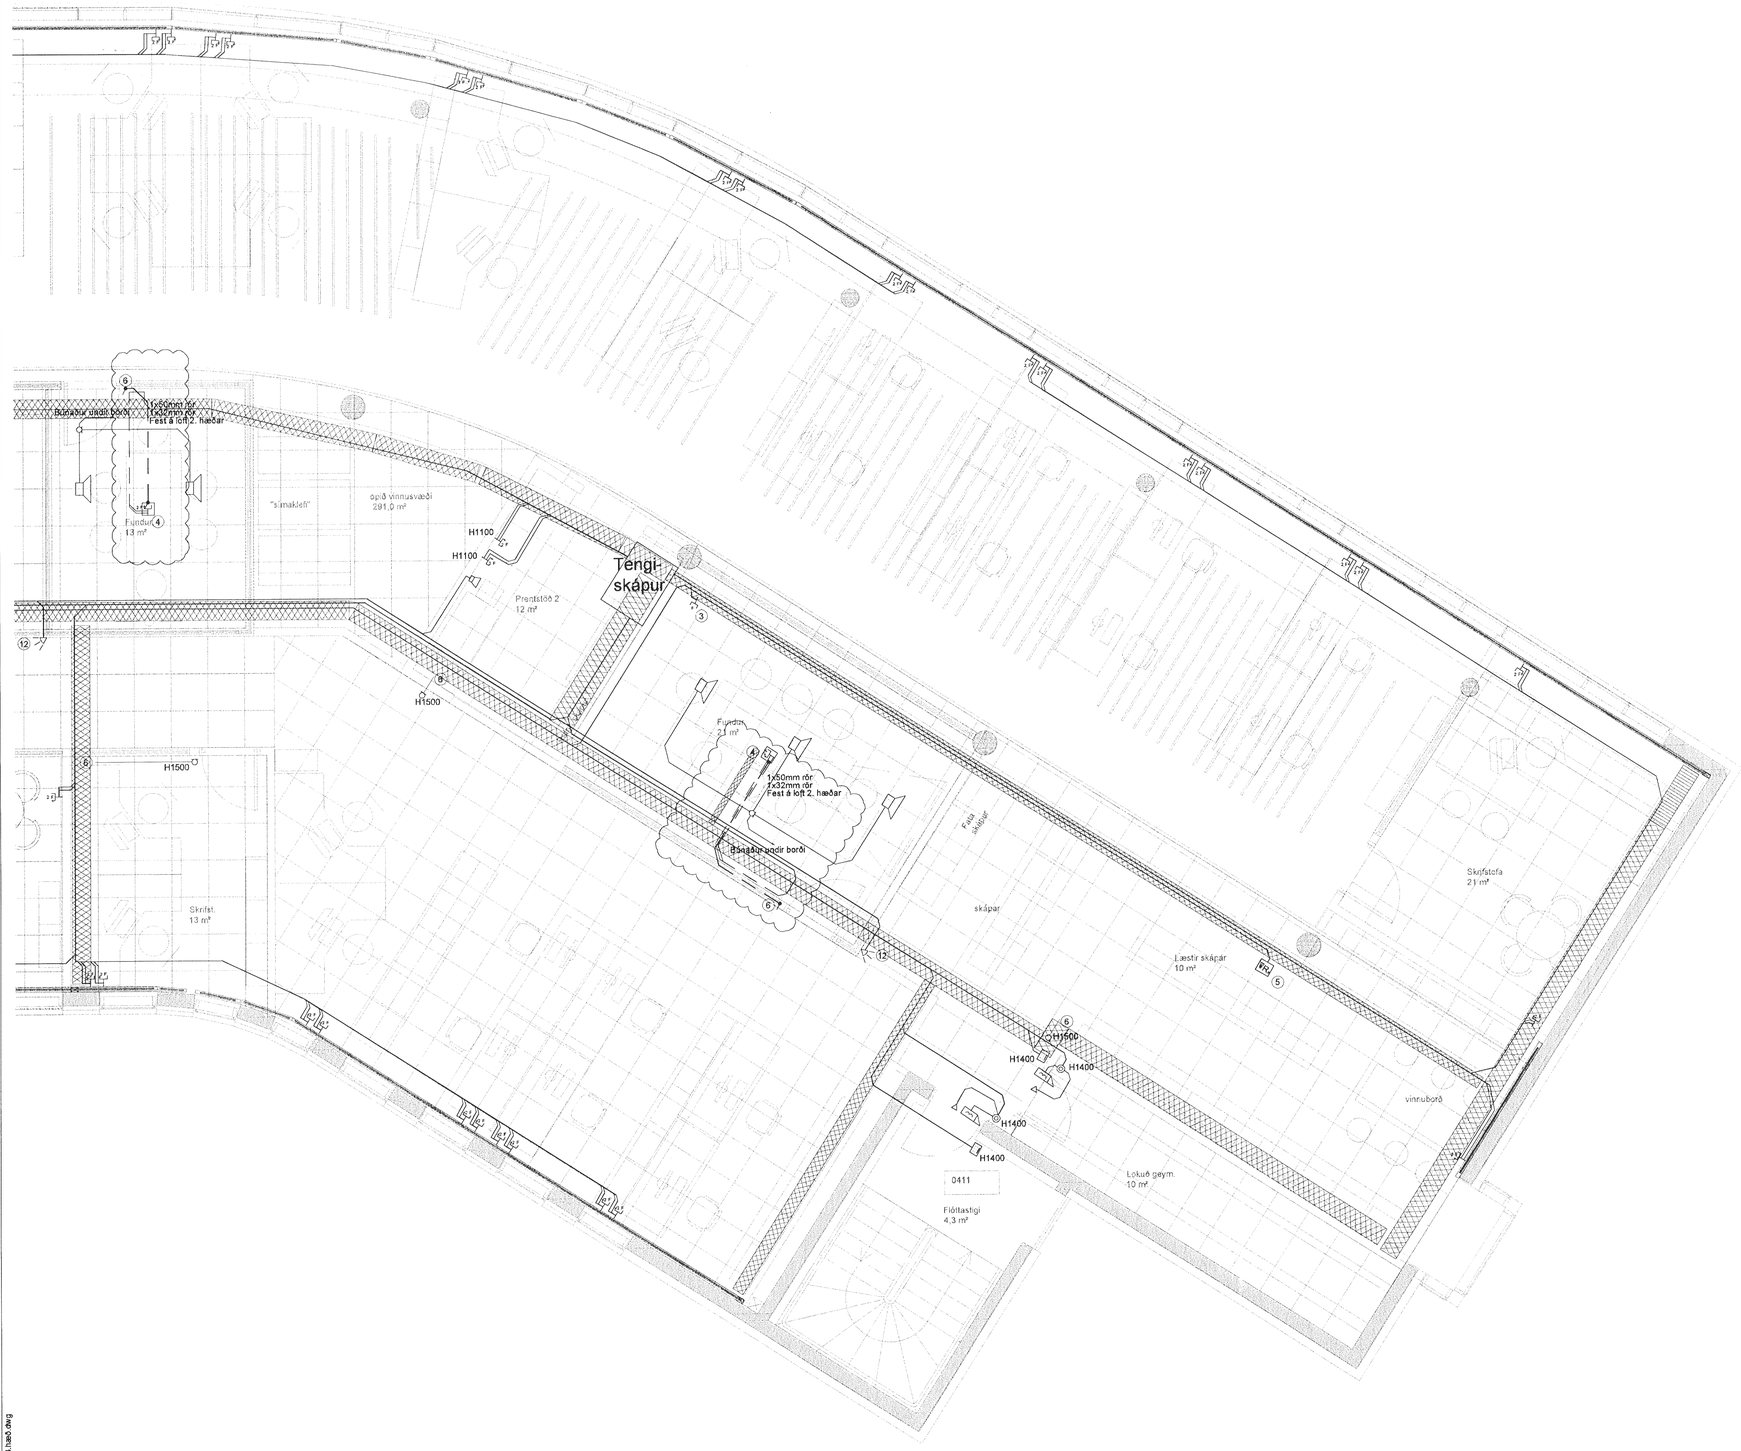

V:\2007\07244\107244-Dalshraun 3\Sheets\RA\07244-R3-3.hæð.dwg

DALSHRAUN 3

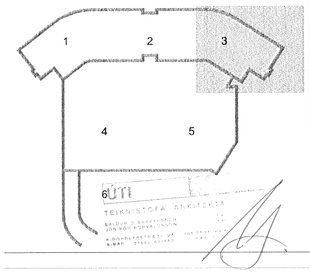

Útg.	Dags.	Skýring	Hannað/Yfirfarið
A	12.07.13	Rör vegna gólfboxa	BSG/ÓG

VSB
VERKFRÆÐISTOFA

BÆJARHRAUN 20 • 220 HAFNARFJÖRÐUR • KENNIT. 710796-2899
vsb@vsb.is • Sími 585 8600 • Fax 585 8610 • www.vsb.is

Áritun sérhönnuðar
Örn Guðmundsson
Kt: 220961 2739 • orn@vsb.is

Verkheiti
DALSHRAUN 3
HAFNARFIRÐI

Verkhluti
Rafkerfi
Smáspenna 3.hæð
Grunnmynd 3

Hannað	Teiknað	Yfirfarið	Kvarði		Stöð
JAR	JAR	ÖG	1:50	/ A1	-
Dags.		Verkefni	Teikning		Útgáfa
27.06.2013		07244	R3 033		A