

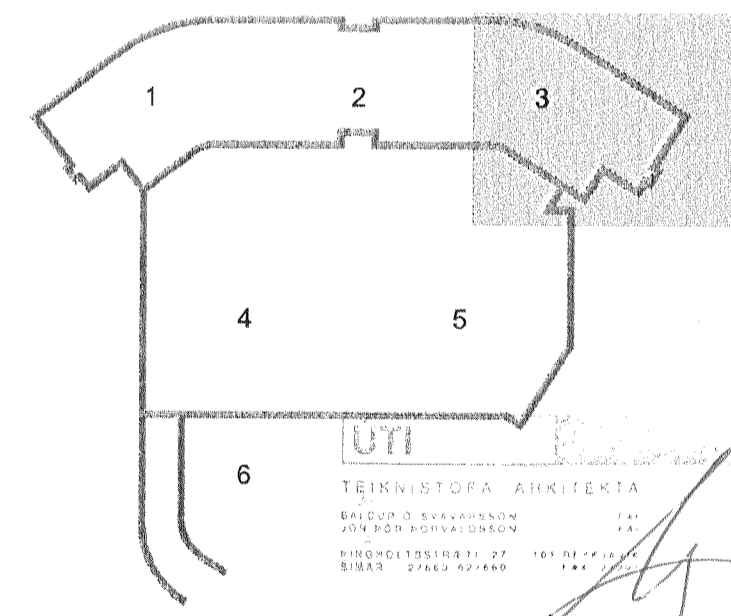


ús, fundarherb og fl.

DALSHRAUN 3

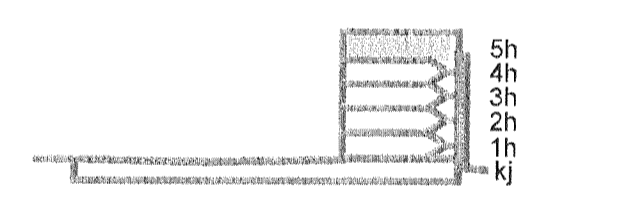

A 12.07.13 Rör vegna gölftboxa BSG:OG
Útg. Dags. Skýring Hannad/Yfirfarð

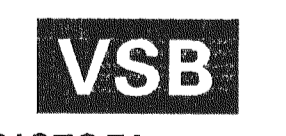

VERKFRÆÐISTOFA

BÆJARHRAUN 20 • 220 HAFNARFJÖRDUR • KENNIT. 710706-2899
vsb@vsb.is • Sími 585 8600 • Fax 585 8610 • www.vsb.is

Aftun sérhönnuðar					
Óm Guðmundsson					
Kt. 220961 2739 • om@vsb.is					
Verkhelti					
DALSHRAUN 3					
HAFNARFIRÐI					
Verkhelti					
Rafkerfi					
Smáspenna 5.hæð					
Grunnmynd 3					
Hannad	Teiknað	Yfirfarð	Kvarði	/A1	Síða
JAR	OG	F.50			
Dags	Verkhelti	Teikning	Útgáfa		
01.07.2013	07244	R3 053	A		

V:\2007\07244\07244-Dalshraun 3\Sheed\ROU744-R3-3.hæð.dwg