

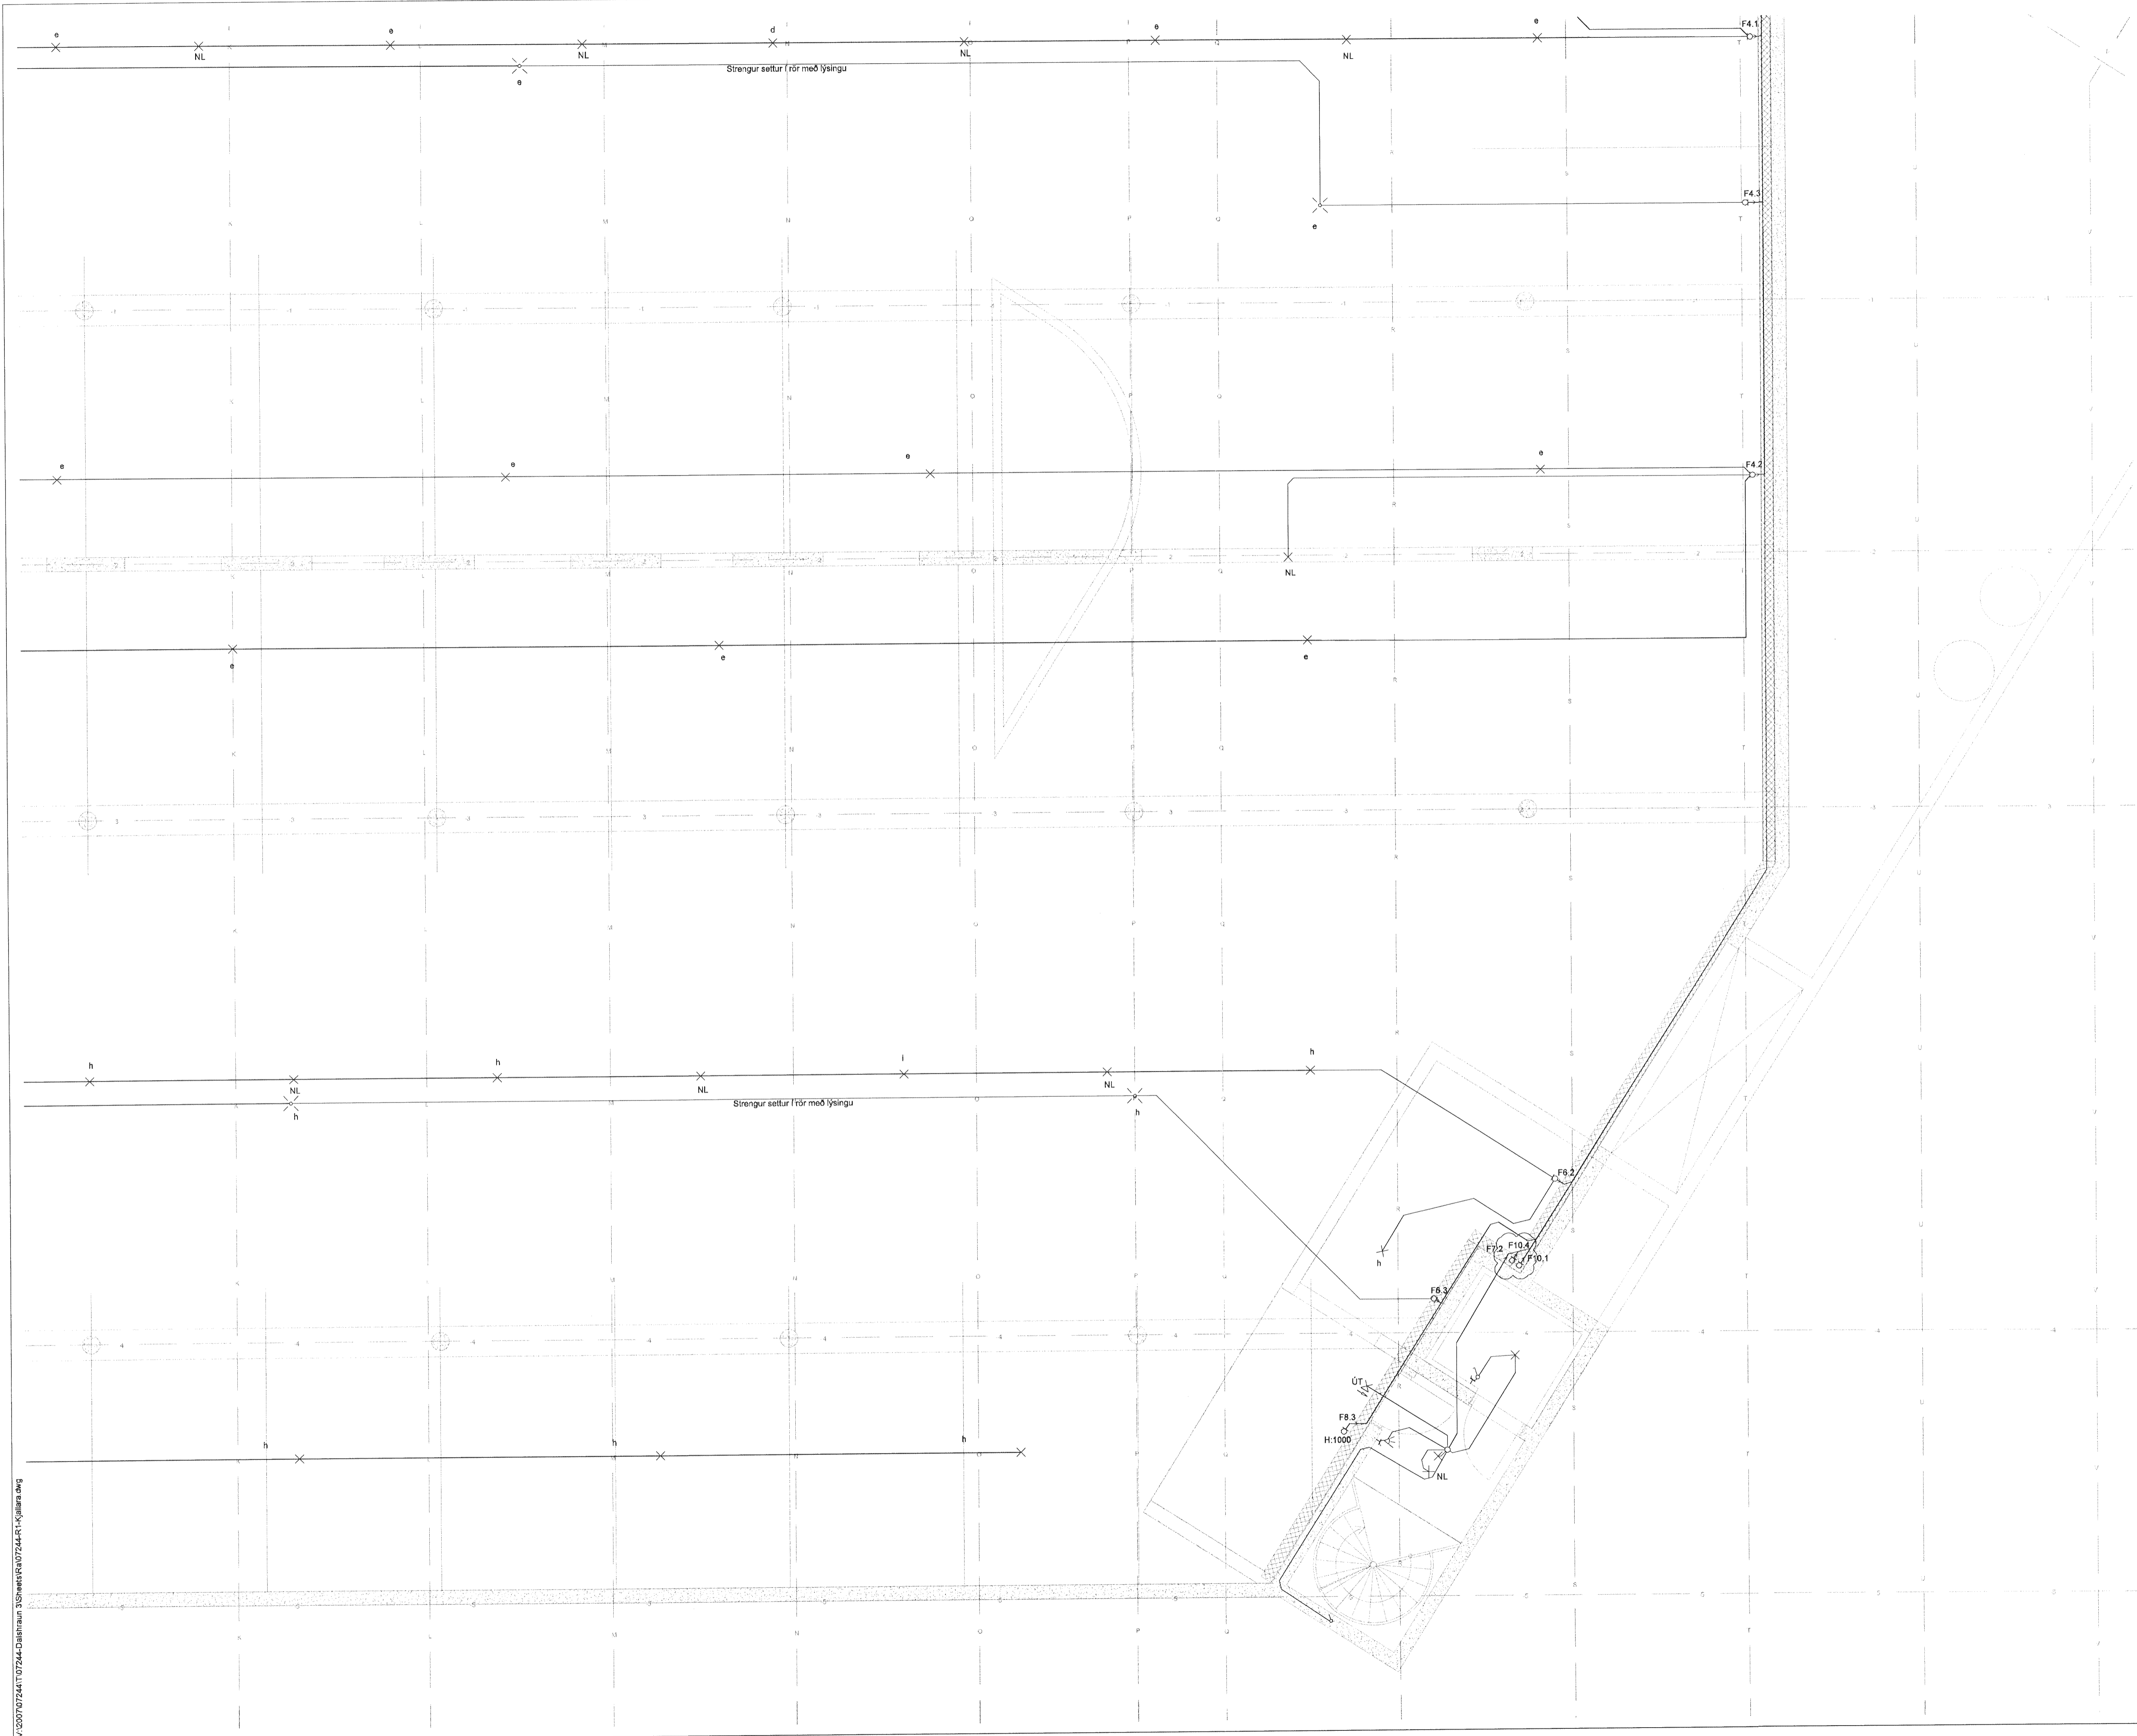


Byggingafulfrúi Hafnarfjarðar  
Mótekið þann  
09. AUG. 2013

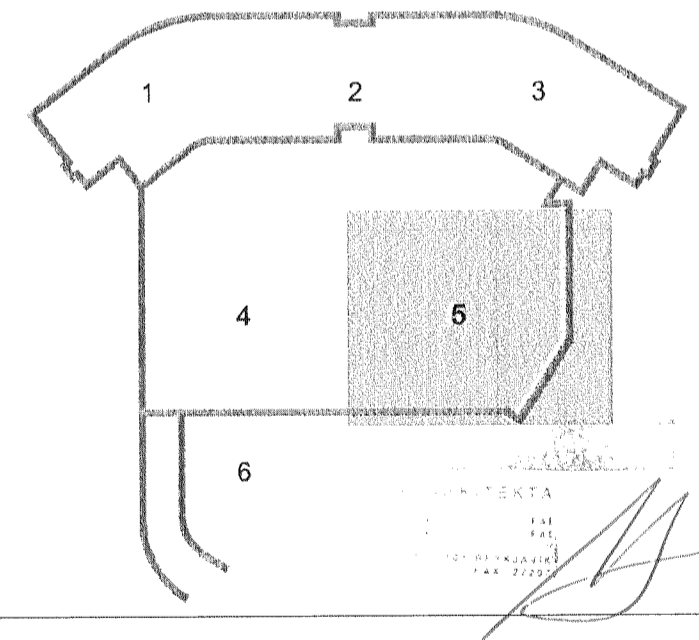

DALSHRAUN 3

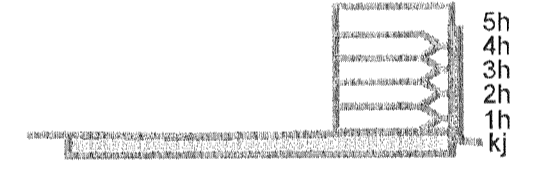

B 15.07.13 Greinar fyrir lagakerfi BSG/ÖG  
A 11.06.13 Ráðfögn samræmd lampaplani BSG/ÖG  
Útg. Dags. Skýring Hannadóttir/Yfirfarið



VERKFRÆÐISTOFA

BÆJARHRAUN 20 • 220 HAFNARFJÖRÐUR • KENNIT. 710796-2899  
vsb@vsb.is • Sími 585 8600 • Fax 585 8610 • www.vsb.is

Aritun sérhönnuðar					
Örn Guðmundsdóttir					
NÚ. 220961 2739 • örn@vsb.is					
Verkefni					
DALSHRAUN 3					
HAFNARFIRÐI					
Verkefni					
Rakerfi					
Lágspenna kjallara					
Grunnmynd 5					
Hannað	Teiknað	Yfirfarið	Kvarði	/ A1	Síða
VD	VD	BSG	f-50		-
Dags	Verkefni	Teikning	Utgáfa		
03.06.2008	07244	R1-05	B		

