


VATNSÚDALAGNIR  
GRUNNMYND 1. HÆÐ 1:100

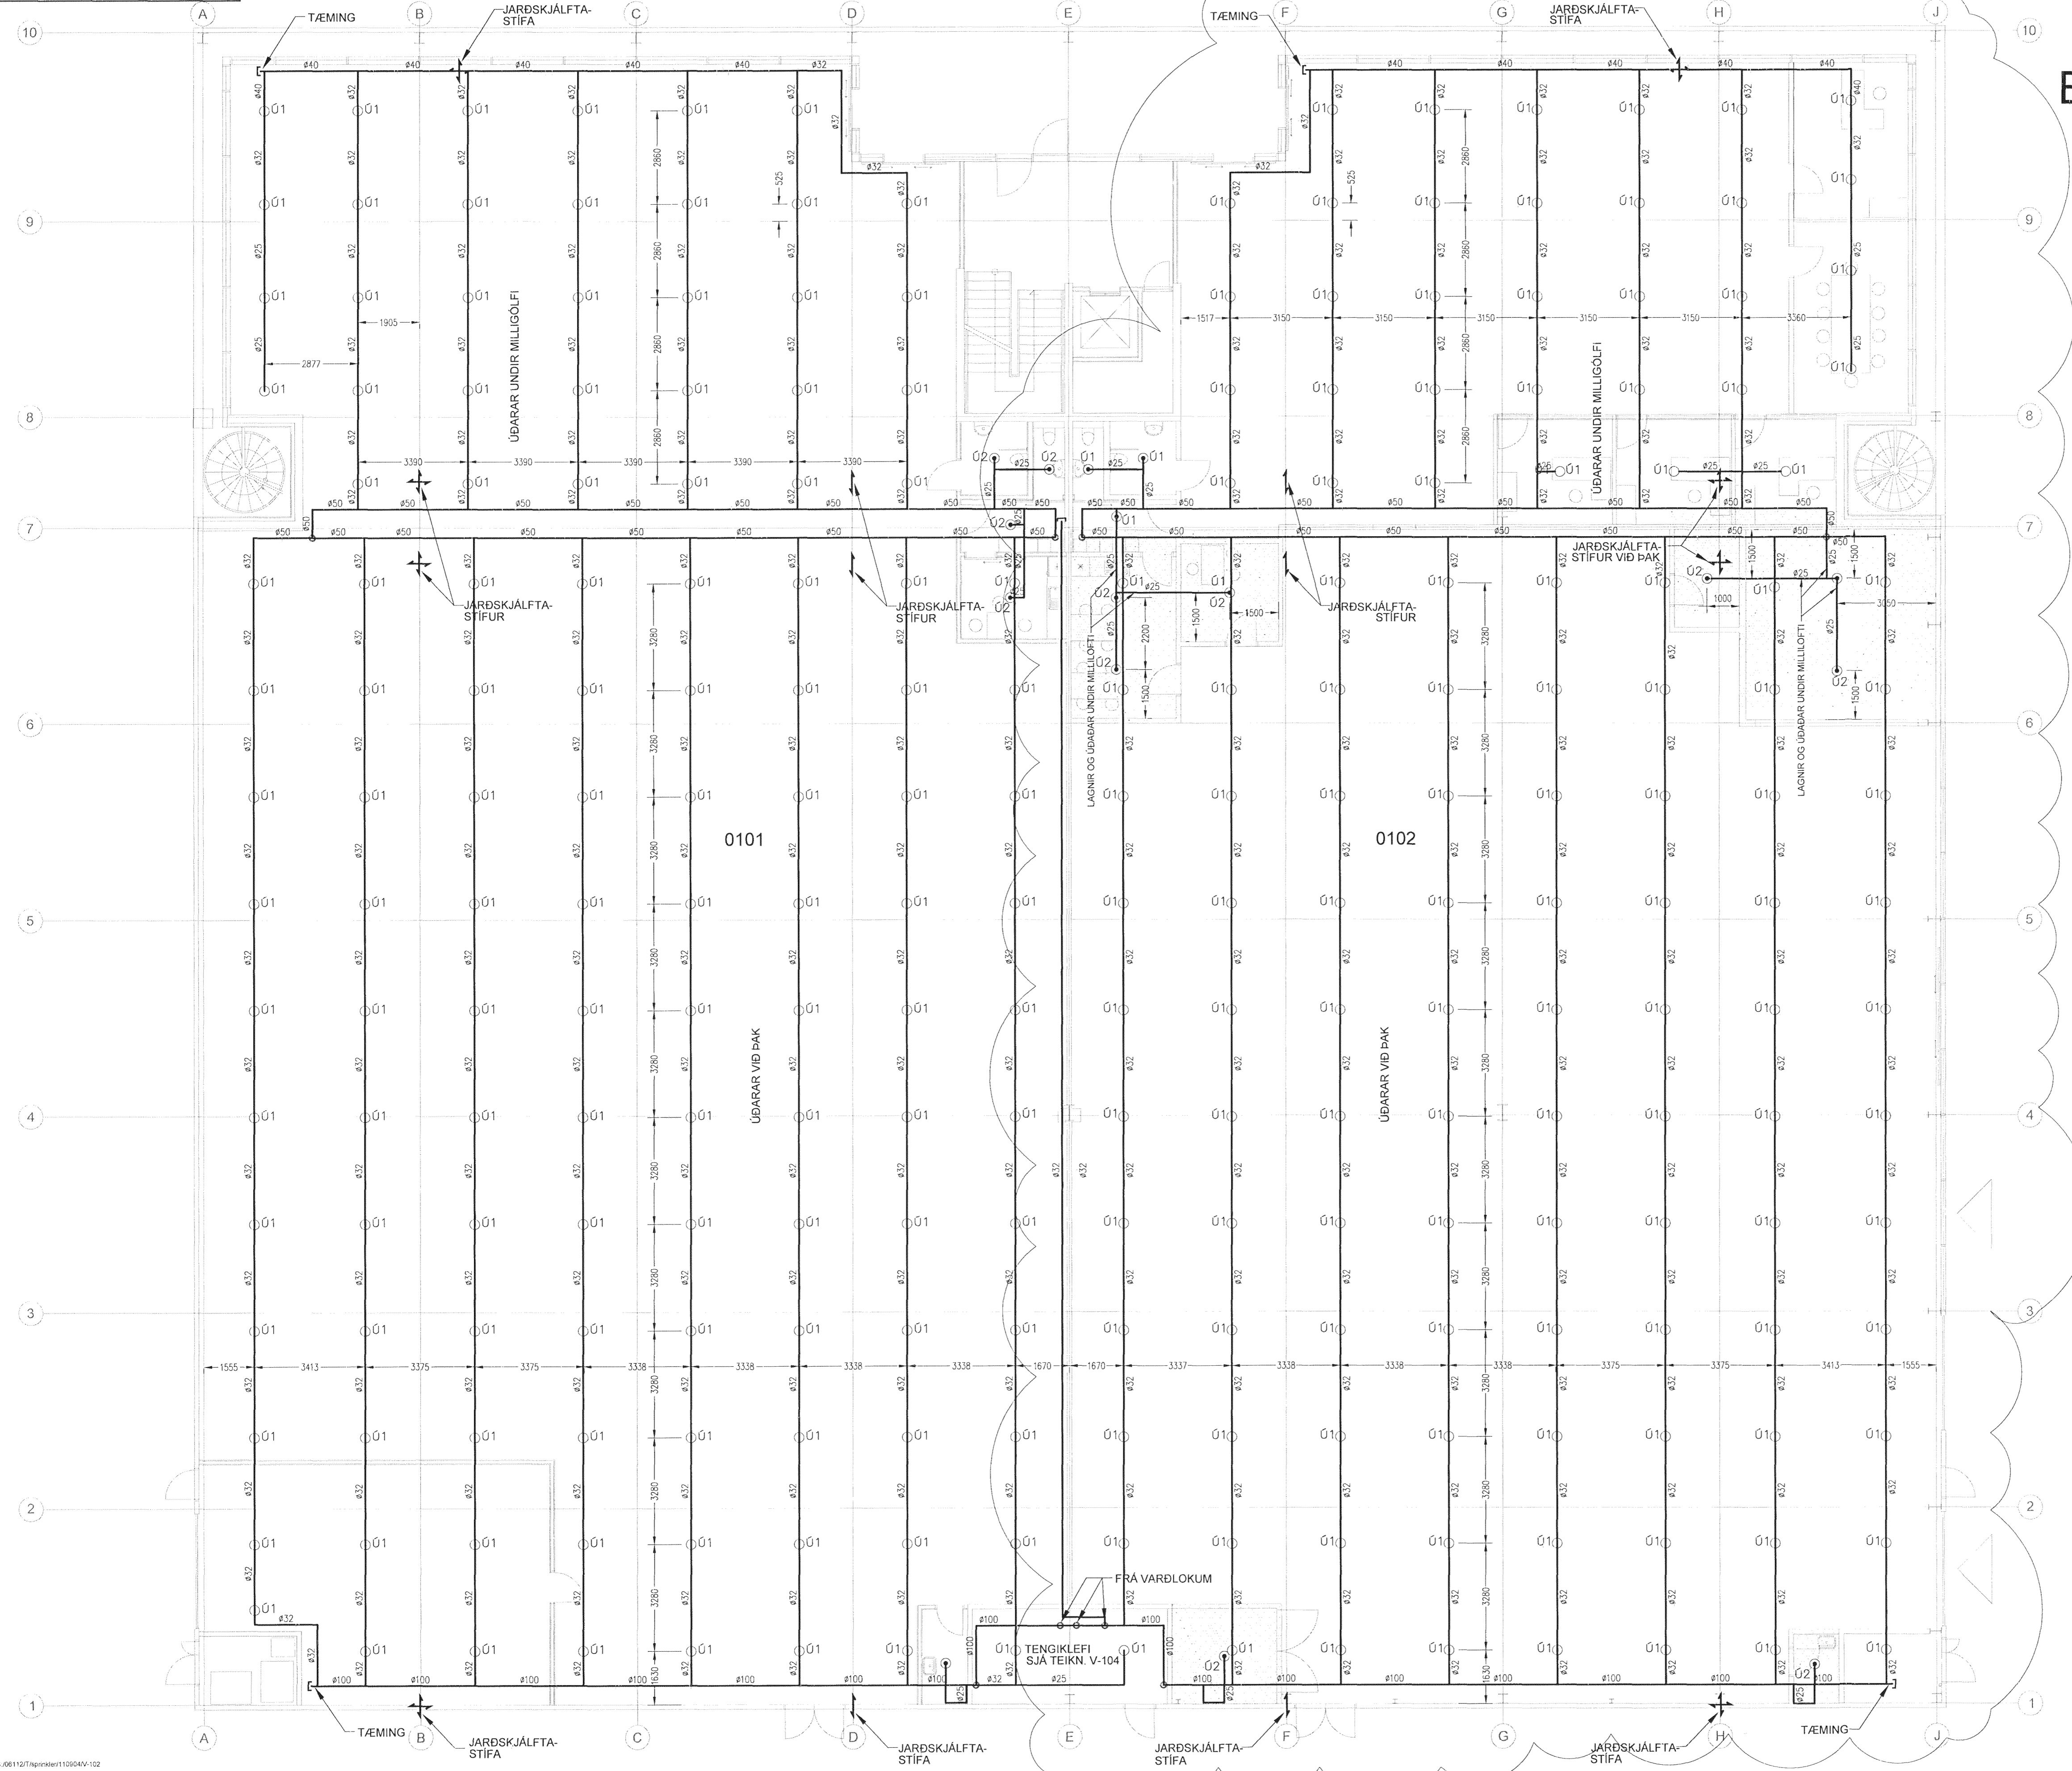

Sampykkt þann  
12 AUG 2013  
Byggingafulltrúinn í Hafnarfirði  
F.h. Sigurður Steinar Jónsson

ÁRTLIN SAMRÆMINGARHÖNDUÐAR

TILVÍSANIR:  
ALMENNAR SKYRINGAR . . . . . SJÁ BL. NR. V-101

B	01 04 2011	BREYTING A INNRI SKULAGI Í RYM 0102	JB	JB
A	02 01 2011	VATNSÚÐAKERFI MILLI MÁTUNA E OG J - RYM 0102	JB	SJB
BR	DAGS	BREYTING	REKNI	TEKNI

**TJARNARVELLIR 11**  
VATNSÚÐAKERFI  
1. HÆÐ  
GRUNNMYND

MKV	1:100
DAGS	11 01 2008
HANNADEIKN	GJGG
VERNR	06112

YFIRFARÐ JB  
SAMPYKKT *Sigurður Steinar Jónsson*  
KENNITALA 130667-4419  
TEKNI NR V-102

**Conis**  
VERKFRÁÐRAGJÓFI  
Kennitala 602105-1400  
Hafnarvegur 11, 201 Kópavogur  
Sími 517-3200  
Vefbúð www.conis.is