SKOLPLÖGN

REGNVATNS OG DRENLÖGN

REGNVATNSLÖGN

KALT NEYSLUVATN

FRARENNSLISLAGNIR Í GRUNNI MÁ LEGGJA Í STEINSTEYPTRI LÖGN EÐA Í PVC. LAGNIR ÚTI, SJÁ GRUNNMYNDIR.

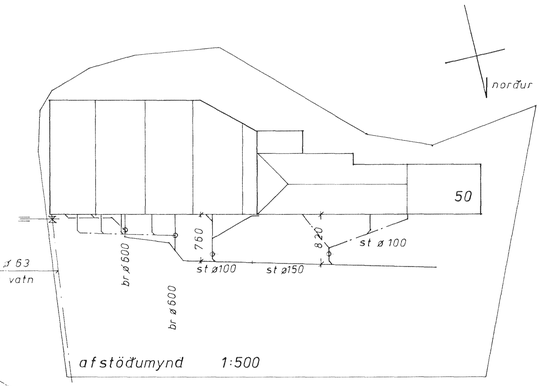

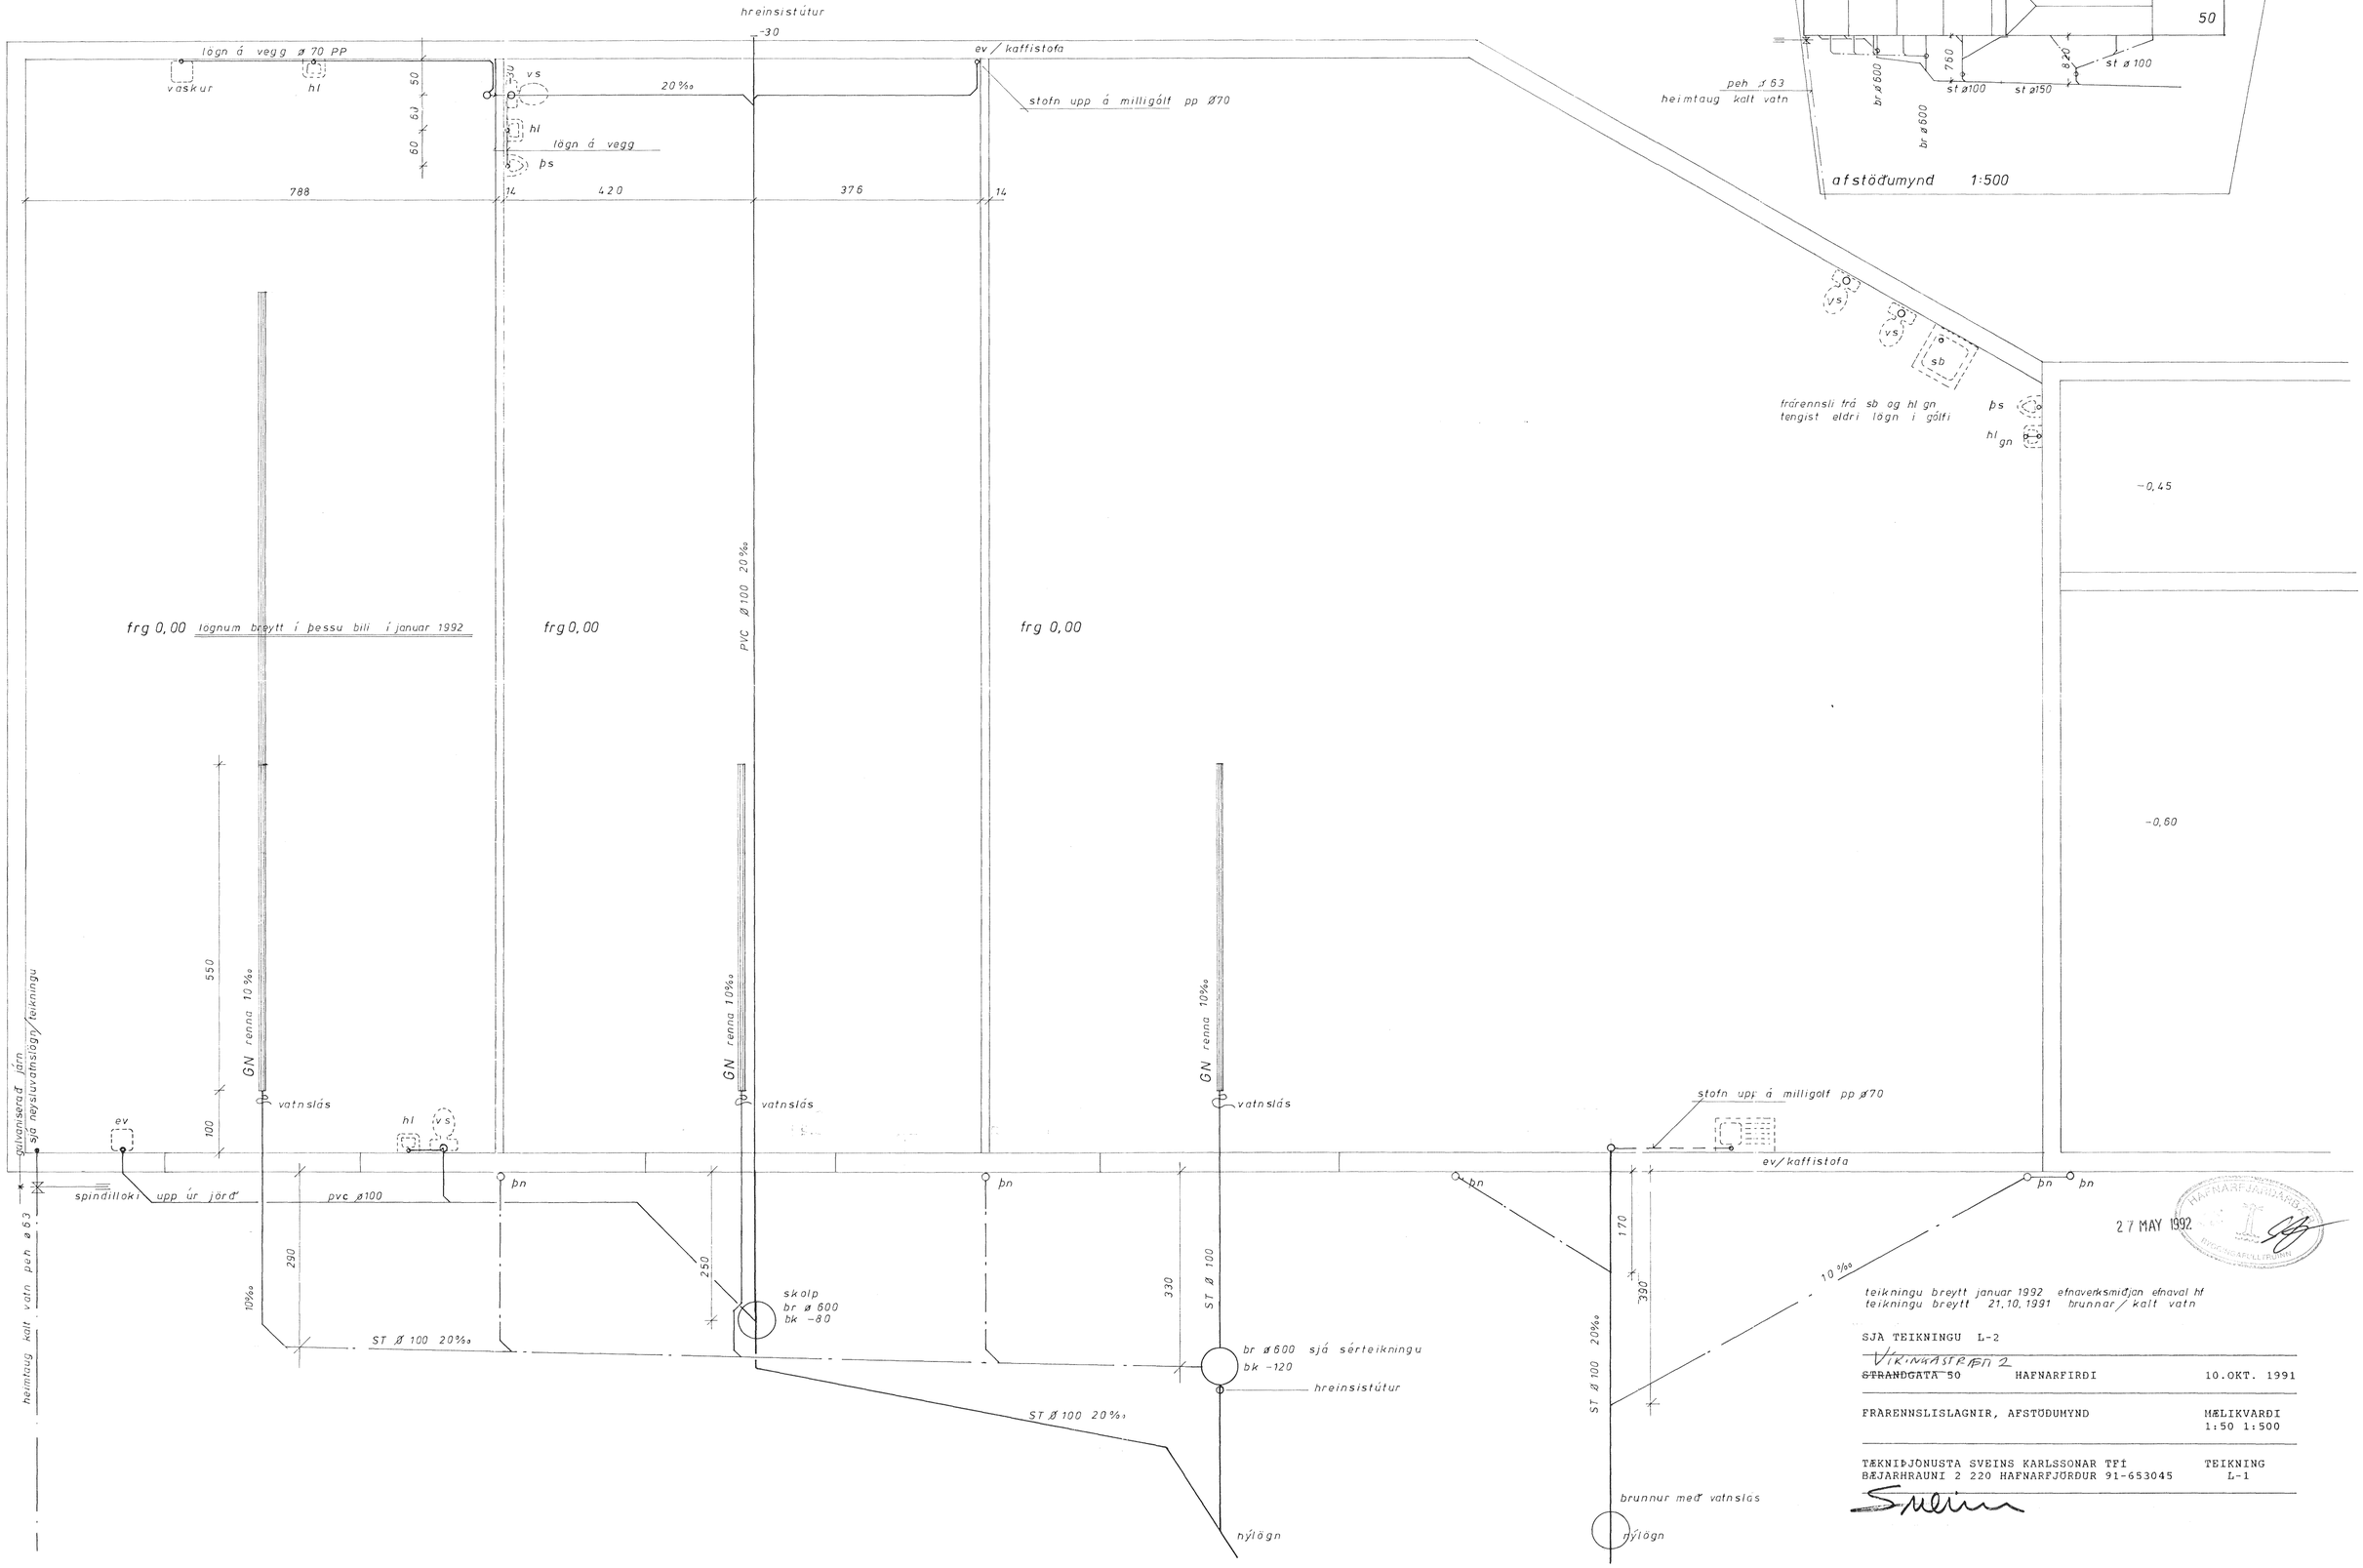

27 MAY 1992

HAFNARFJARÐARBÆR
BYGGINGARFULLTRÚINN

teikningu breytt janúar 1992 efnaverksmiðjan efnaval hf
teikningu breytt 21.10.1991 brunnar / kalt vatn

SJÁ TEIKNINGU L-2

~~STRANDGATA 50~~ VÍKINGASTRÆTI 2 HAFNARFIRÐI 10.OKT. 1991

FRARENNSLISLAGNIR, AFSTÖÐUMYND

MÆLIKVARÐI 1:50 1:500

TÆKNIÞJÓNUSTA SVEINS KARLSSONAR TFÍ
BÆJARHRAUNI 2 220 HAFNARFJÖRÐUR 91-653045

TEIKNING L-1

Sveinn