

SKYRINGAR

HÆÐARKOTAR ERU I METRUM OG GEFNIR UPP Á FULLFRAGENGIN GOLF. HÆDIR ERU GEFNAR UPP Í BOTN Á RÖRUM. MÁLSETNING ER GEFIN UPP Í CM.

AFRENNSLI HITAVEITU SKAL LEGGJA Í PEH PLASTLÖGN OG TENGJAST SIDAN Í STEINSTEYPTA SKOLPLÖGN.

LAGNIR SKAL LEGGJA Í SAHREMI VID IST 65 OG IST 68.




- |                    |                     |
|--------------------|---------------------|
| BK - BADKAR        | SB - STURTUBOTN     |
| VS - VATNSSALERNI  | HL - HANDLAUG       |
| GN - GÖLFNIDURFALL | GK - GARDKRANI      |
| SF - SANDFANG      | SV - SKOLVASKUR     |
| EV - ELHUSVASKUR   | ÞV - ÞVOTTAVEL      |
| UV - UPPÞVOTTAVEL  | SN - SVALANIDURFALL |
| ÞN - ÞAKNIDURFALL  | BR - BRUNNUR        |
| ÞU - ÞURRKARI      | SK - SLONGUKRANI    |
| BS - BRUNASLANGA   | ÞS - ÞVAGSTEDI      |
| LR - LOFTRESTING   |                     |

- PVC - POLYVINYLCLORID  
 PP - POLYPROPYLEN  
 FRG - HÆÐ Á FULLFRAGENGID GÖLF  
 ST - STEINSTEYPT SKOLPLÖGN

- SKOLPLÖGN  
 - - - - - REGNVATNS OG DRENLOGN  
 - - - - - REGNVATNSLÖGN  
 - - - - - KALT NEYSLUVATN

FRARENNSLISLAGNIR Í GRUNNI MA LEGGJA Í STEINSTEYPTRI LÖGN EDA Í PVC. LAGNIR ÚTI, SJA GRUNNMYNDIR.

FRARENNSLISBRUNNUR FYRIR FRARENNSLI FRÁ VINNUSVÆÐI 1:20

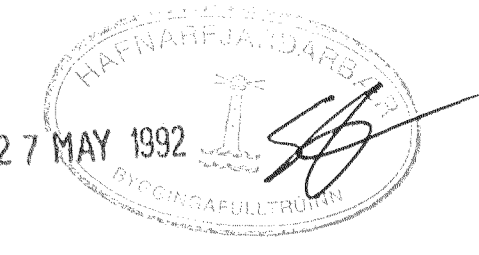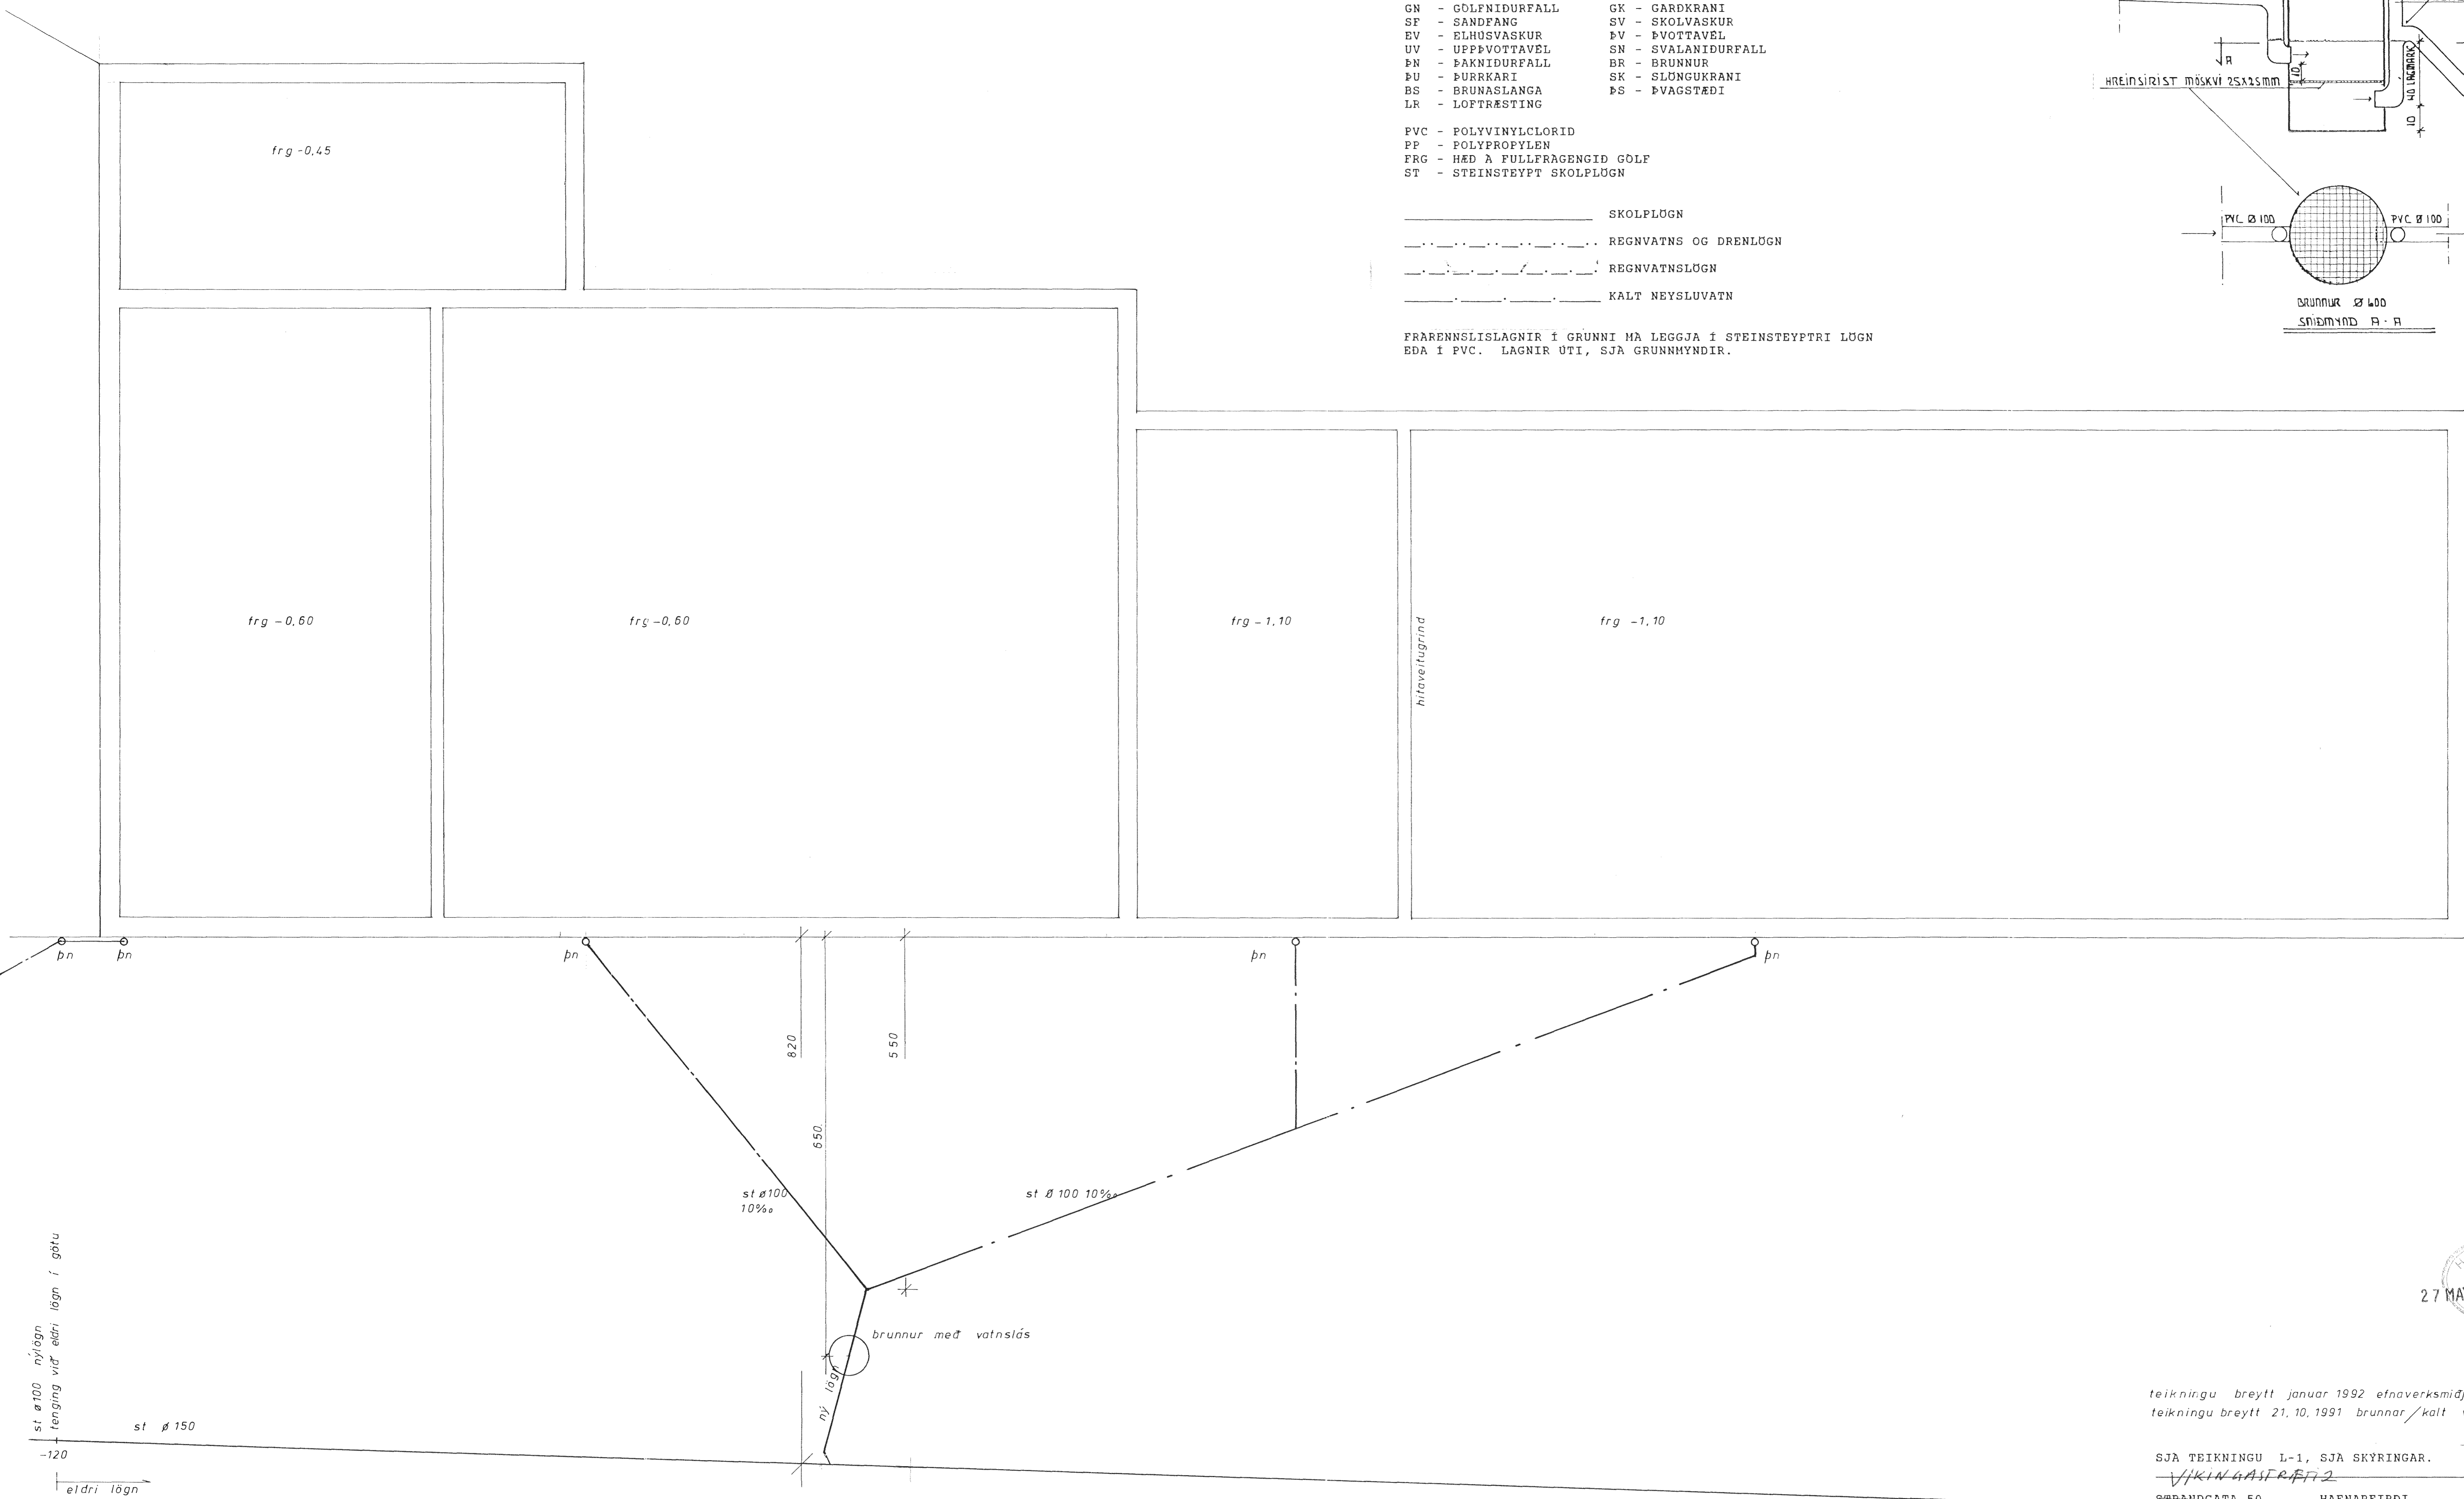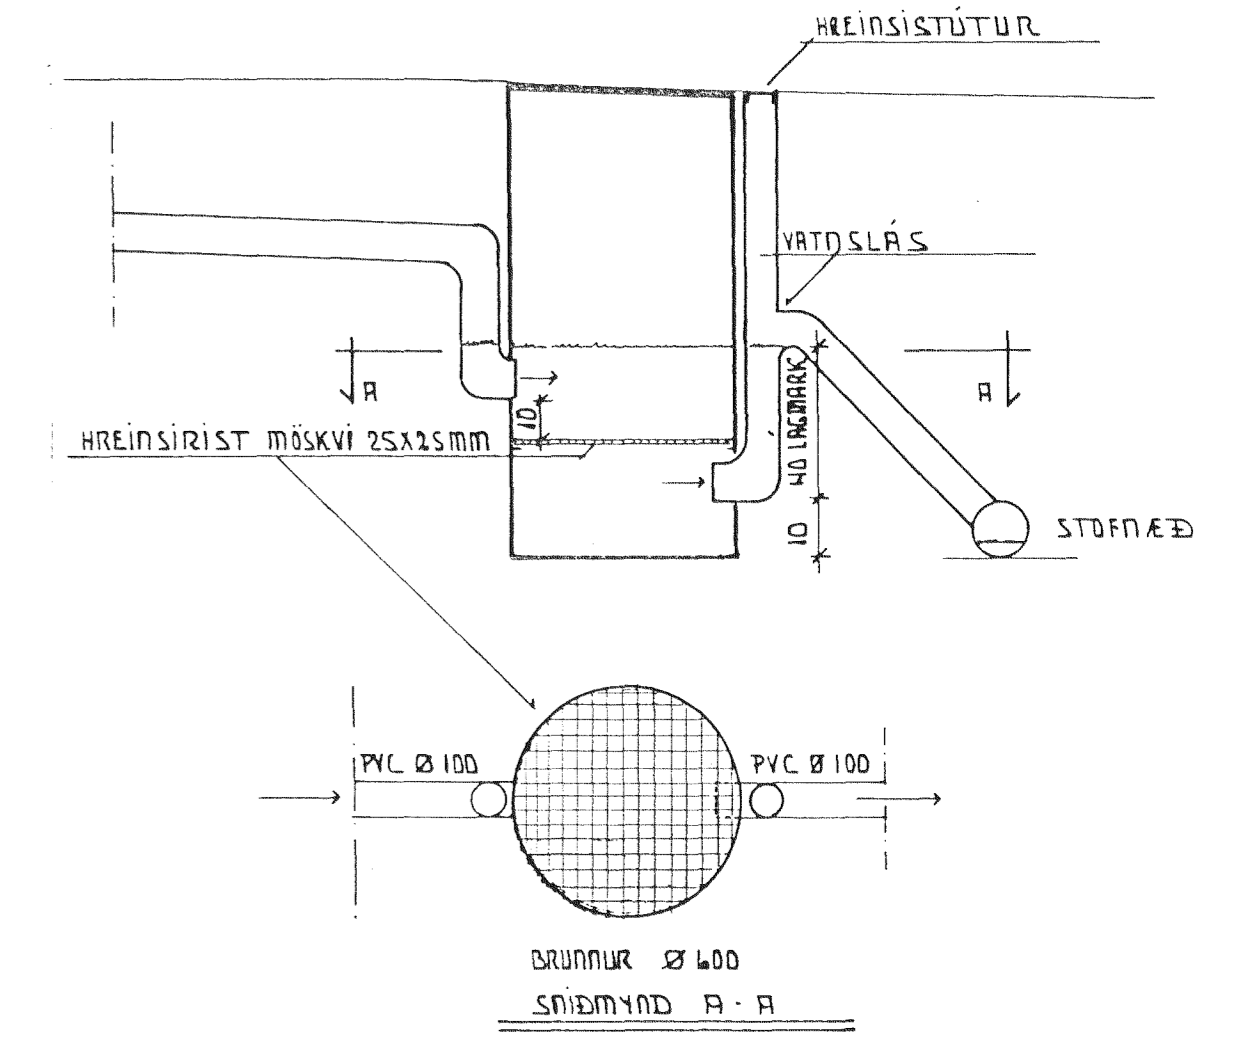

teikningu breytt janúar 1992 efnaverksmíðjan efnaval hf teikningu breytt 21.10.1991 brunnur/kalt vatn

SJA TEIKNINGU L-1, SJA SKYRINGAR.  
 STRANDGATA 50 HAFNARFIRDI 10. OKT. 1991  
 FRARENNSLISLAGNIR MÆLIKVARDI 1:50 1:500

TEKNIÐJONUSTA SVEINS KARLSSONAR TF1 BEJARHRAUNI 2 220 HAFNARFJORDUR 91-653045 TEIKNING L-2  
 Steinar