

SKYRINGAR

HEDAKRÖÐVAR ERU Í DEYRUM OG GEFNIR UPP Á FULLFRAGENGIN GOLF. HADIR ERU GEFNAR UPP Í BOTN Á RÖRUM. HALSETNING ER GEFIN UPP Í 68.

AFRENSLI HÍÐAVEITU SKAL LEGGJA Í PEH PLASTLÖGN OG TERCJAST SIDAN Í STEINSTEYPTA SKOLFLOGN.

LAGNIR SKAL LEGGJA Í SAMRÆMI VÍÐ IST 65 OG IST 68.



- |                   |                     |
|-------------------|---------------------|
| BK - BAKKAR       | SB - STURKTUBOTN    |
| VS - VARNSSALERNI | HL - HÁRDLAUG       |
| GM - GOLFIDURFALL | GK - GARDKRANI      |
| SF - SANDFANG     | SV - SKOLVASKUR     |
| EV - BLHÖSVASKUR  | IV - ÍVOTTAVEL      |
| UV - UFFEVOTTAVEL | SN - SVALANIDURFALL |
| EN - FARNIDURFALL | BR - BRUNNUR        |
| BU - BURRARI      | SK - SKLÖNCKRANI    |
| BS - BRUNASLANGA  | FS - ÍVAGSTÆÐI      |
| LR - LOFTREASTING |                     |

- EVC - POLYVINYLCLORID  
 PP - POLYPROFYLEN  
 FRG - HAD Á FULLFRAGENGID GOLF  
 ST - STEINSTEYPT SKOLFLOGN

- SKOLFLOGN  
 REGNVATNS OG DRENLÖGN  
 REGNVATNSLÖGN  
 KALT REYSLUVATN

FRÆRENSLISLAGNIR Í GRUNNI MA LEGGJA Í STEINSTEYPTRI LÖGN EÐA Í PVC. LAGNIR ÚTI, SJA GRUNNHYNDIR.

FRÆRENSLISBRUNNUR FRÁR. FRÆRENSLI FRÁ VÍNNLUSVÆÐI 1:20

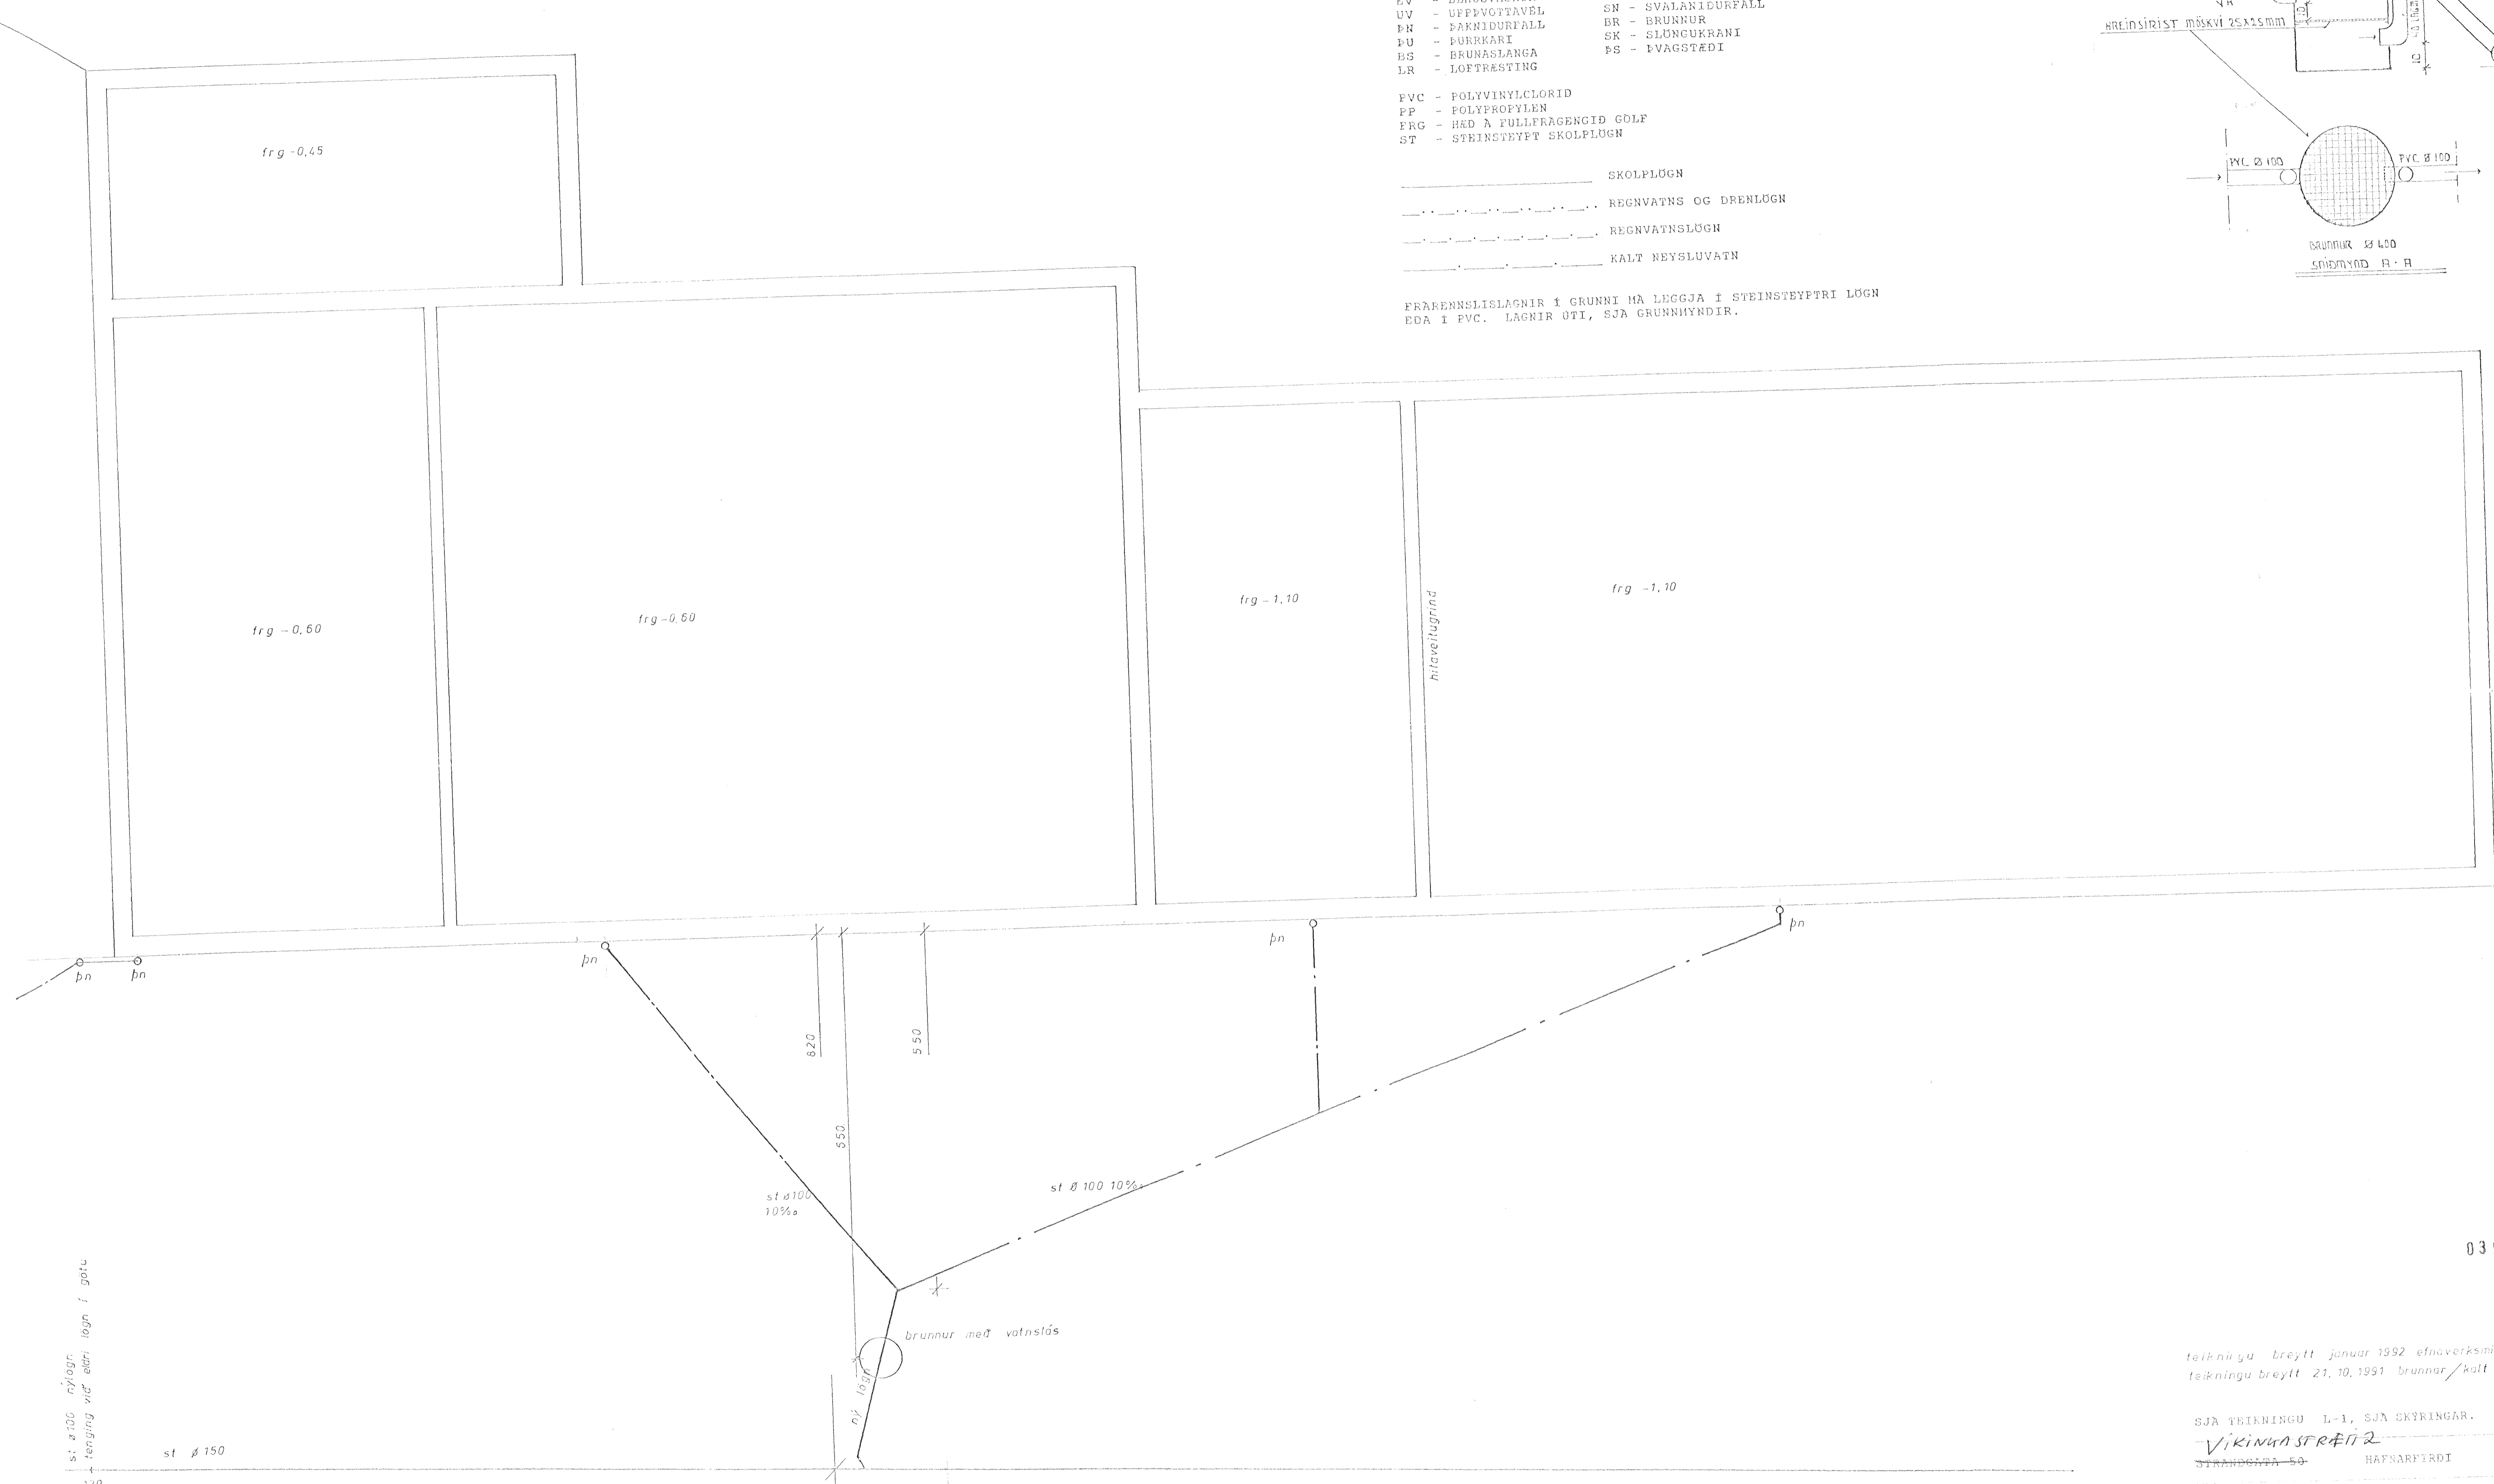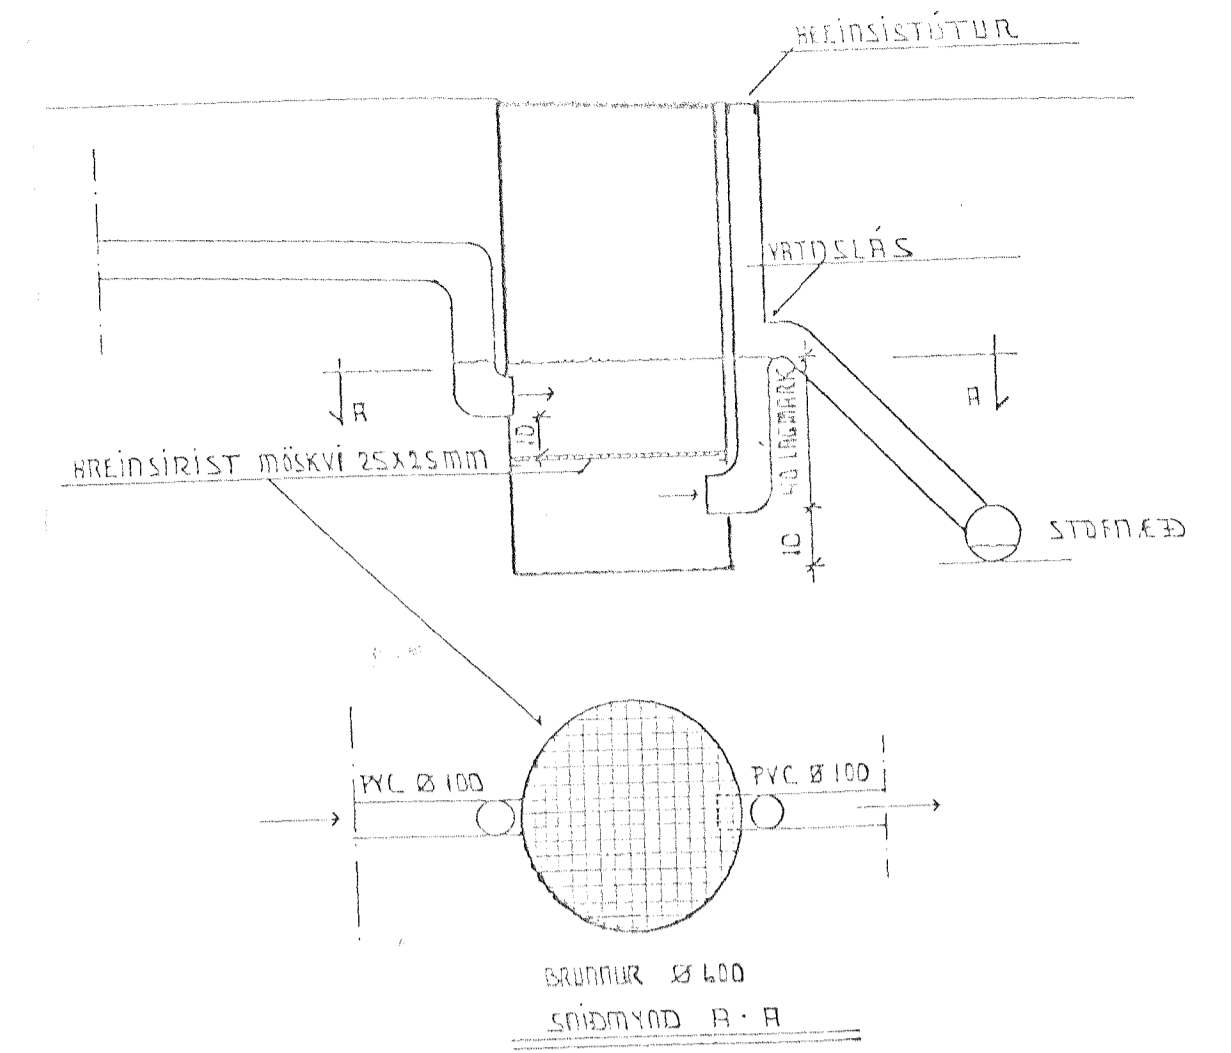

03 FEB 1992 *Sigurður Hallgrímsson*

teikningu breytt janúar 1992 efnaverksmiðjan efnaval hf  
 teikningu breytt 21.10.1991 brunnar/kalt vatn

SJA TEIKNINGU L-1, SJA SKYRINGAR.  
**Vikinnastæði 2**  
 STRANDGATA 50 HAFNARFJÖRÐI 10. OKT. 1991  
 FRÆRENSLISLAGNIR HALLGRÁRDI  
 1:50 1:500  
 TEIKNINGU  
 L-2  
 SJA GRUNNHYNDIR 2 220 HAFNARFJÖRÐUR 91-653045  
*Sigurður Hallgrímsson*