
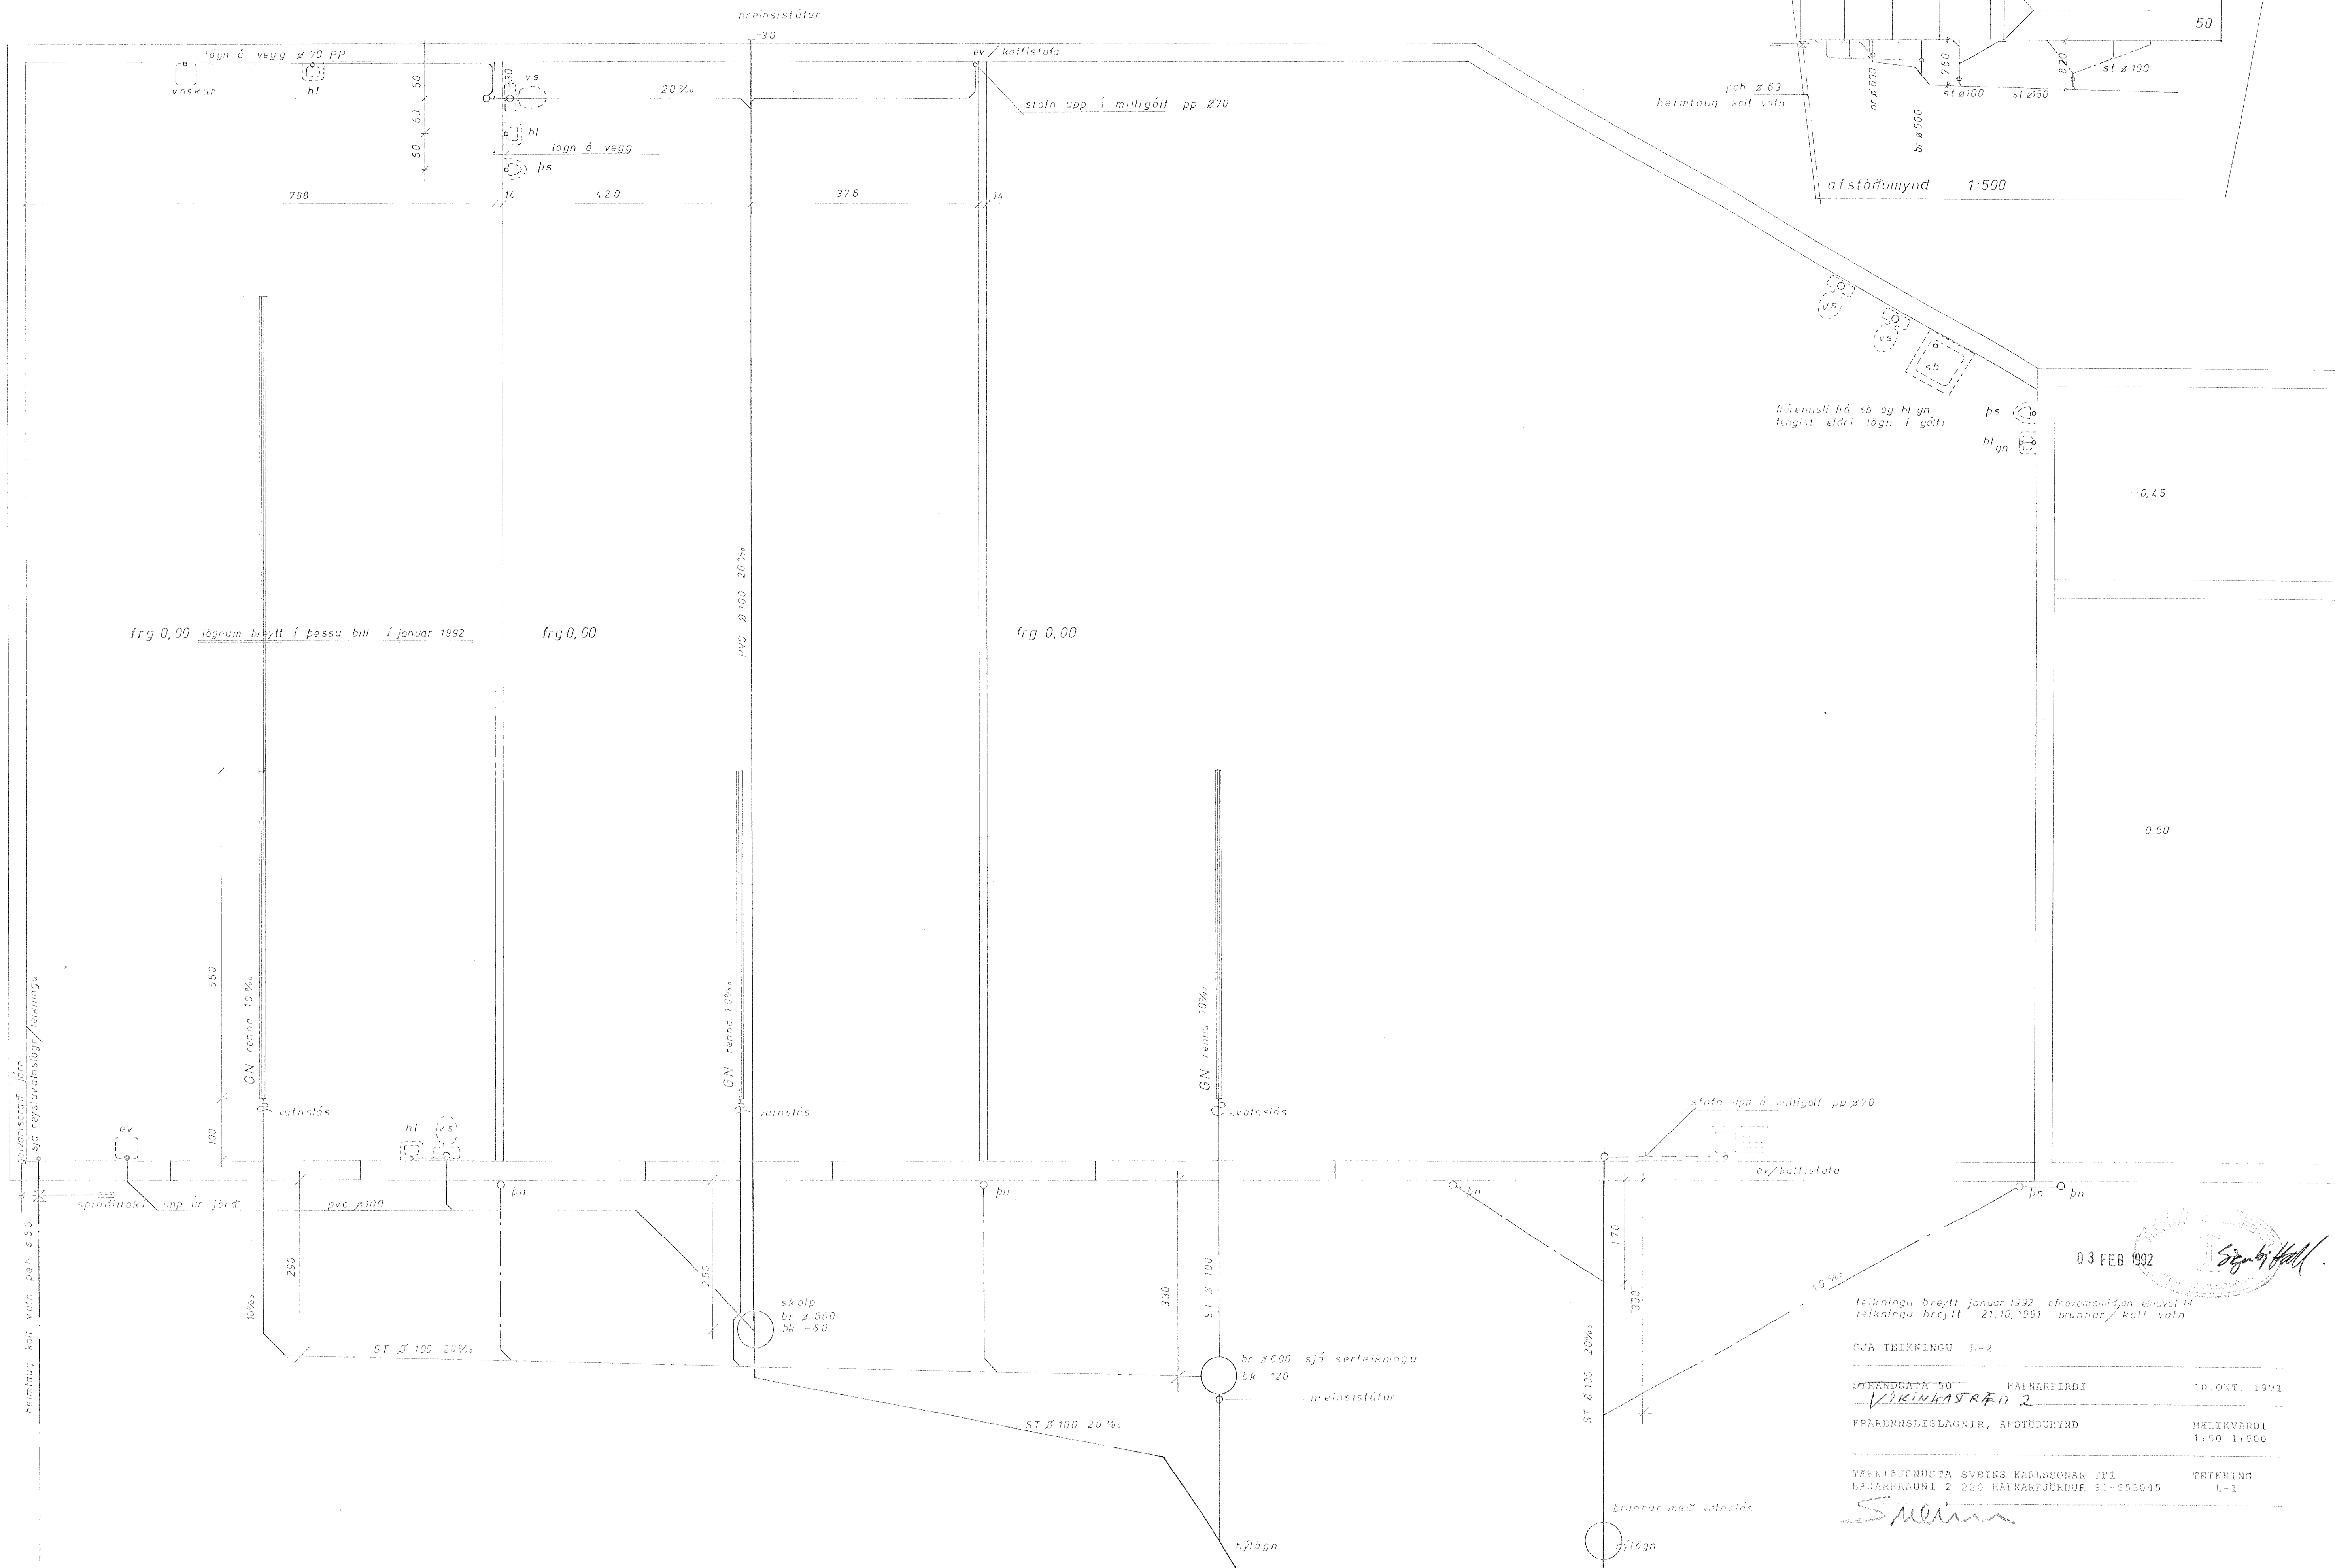


- SKOLPLÖGN
- REGNVATNS OG DREIPLÖGN
- REGNVATNSLÖGN
- KALT NEYSLUVATN

FRÆRENNSLISLAGNIR I GRUNNI MA LEGGJA I STEINSTEYFTRI LÖGN BDA I PVC. LAGNIR UTI, SJA GRUNNMYNDIR.

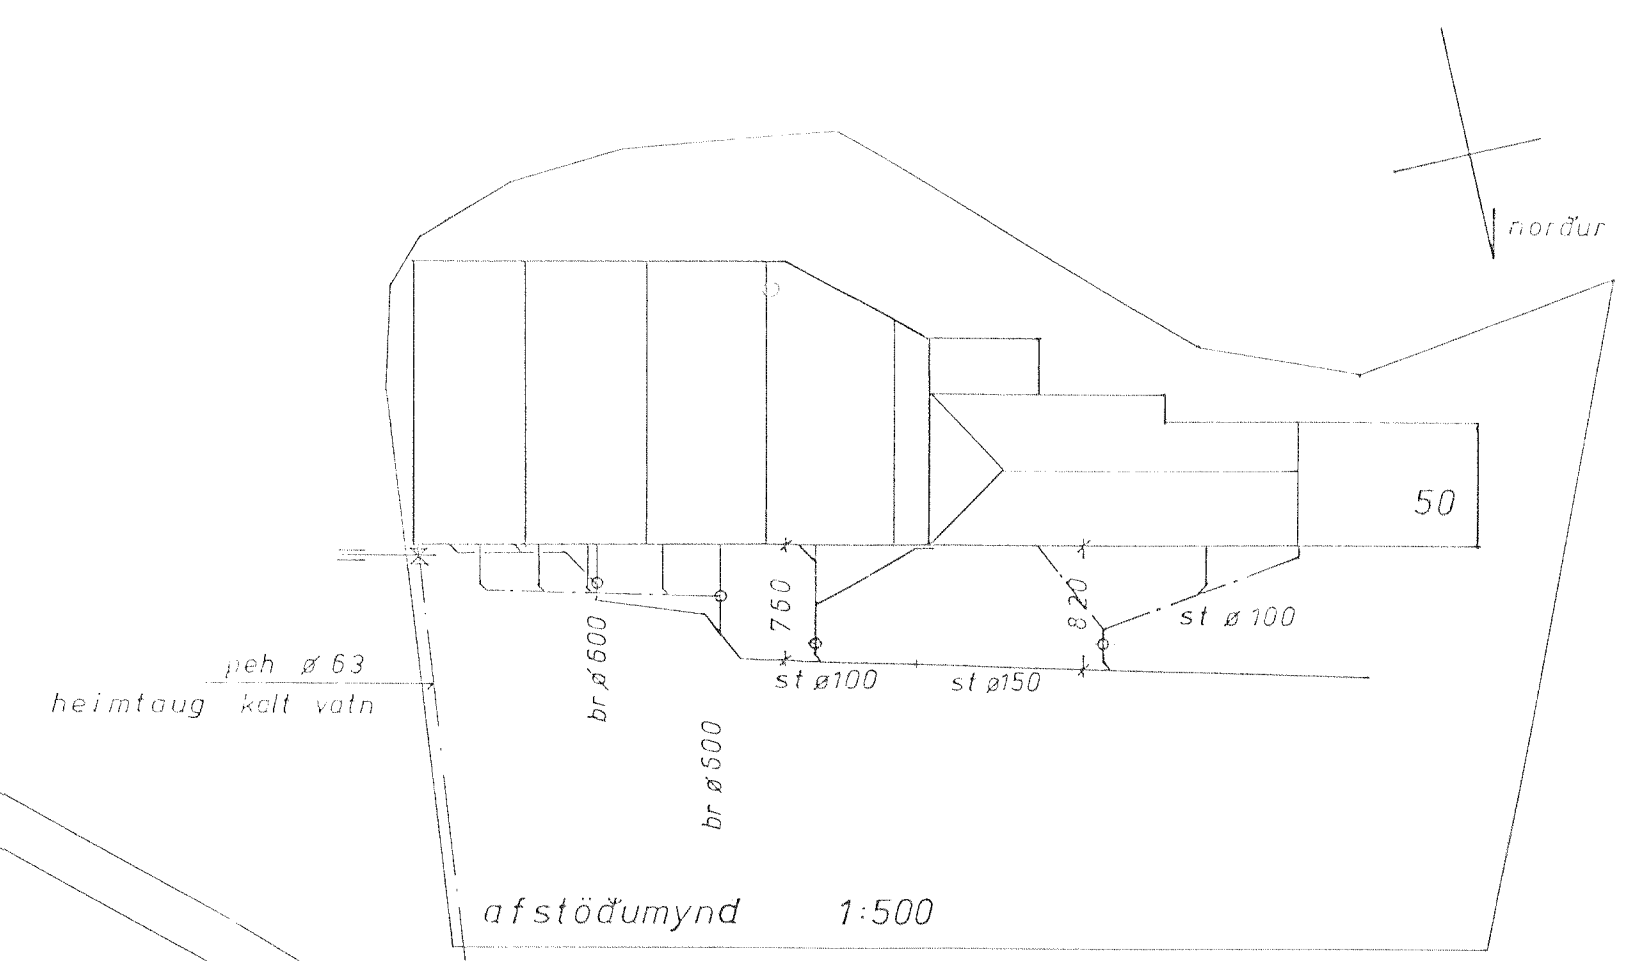

frærennsli frá sb og hl gn tengist eldri lögn i gólfu

03 FEB 1992
Sigurður Hallgrímsson

 teikningu breytt 21.10.1991 brunnar/kalt vatn

SJA TEIKNINGU L-2

SKRANDEGATA 50 HAFNARFIRÐI 10. OKT. 1991
 VIKINGASTRÆÐ 2

FRÆRENNSLISLAGNIR, AFSTÖÐUMYND MELIKVARDI
 1:50 1:500

TEKNIÞJÓFUSTI SVINIS KARLSSONAR TFI TEIKNING
 BEJARHRAUNI 2 220 HAFNARFJÖRÐUR 91-653045 L-1

Svein

heimtaug kalt vatn þen. ð 63 spindillitki upp úr jörð

frg 0,00 lögnum breytt í þessu bili í janúar 1992

frg 0,00

frg 0,00

-0,45

-0,60

brunnur með vatnslás

hl lögn

nylögn

hreinisútur

br ð 600 sjá sérteikningu
 bk -120

skolp
 br ð 600
 bk -80

GN renna 10%

GN renna 10%

GN renna 10%

pvc ð 100 2.0%