


BENDING:
Ytra byrði:
K189 Bændinat + K10 um op og á köntum

Inna byrði:
K189 Bændinat með K12 á köntum og 2K12 í kringum op
K12 ténar í umhverfis op náli 600mm út fyrir op
+K10 lykkjur um glugga og op sem eru stærri en 1500x2200mm
einnig á stöpuendum




BENDING:
Ytra byrði:
K189 Bændinat + K10 um op og á köntum

Inna byrði:
K189 Bændinat með K12 á köntum og 2K12 í kringum op
K12 ténar í umhverfis op náli 600mm út fyrir op
+K10 lykkjur um glugga og op sem eru stærri en 1500x2200mm
einnig á stöpuendum

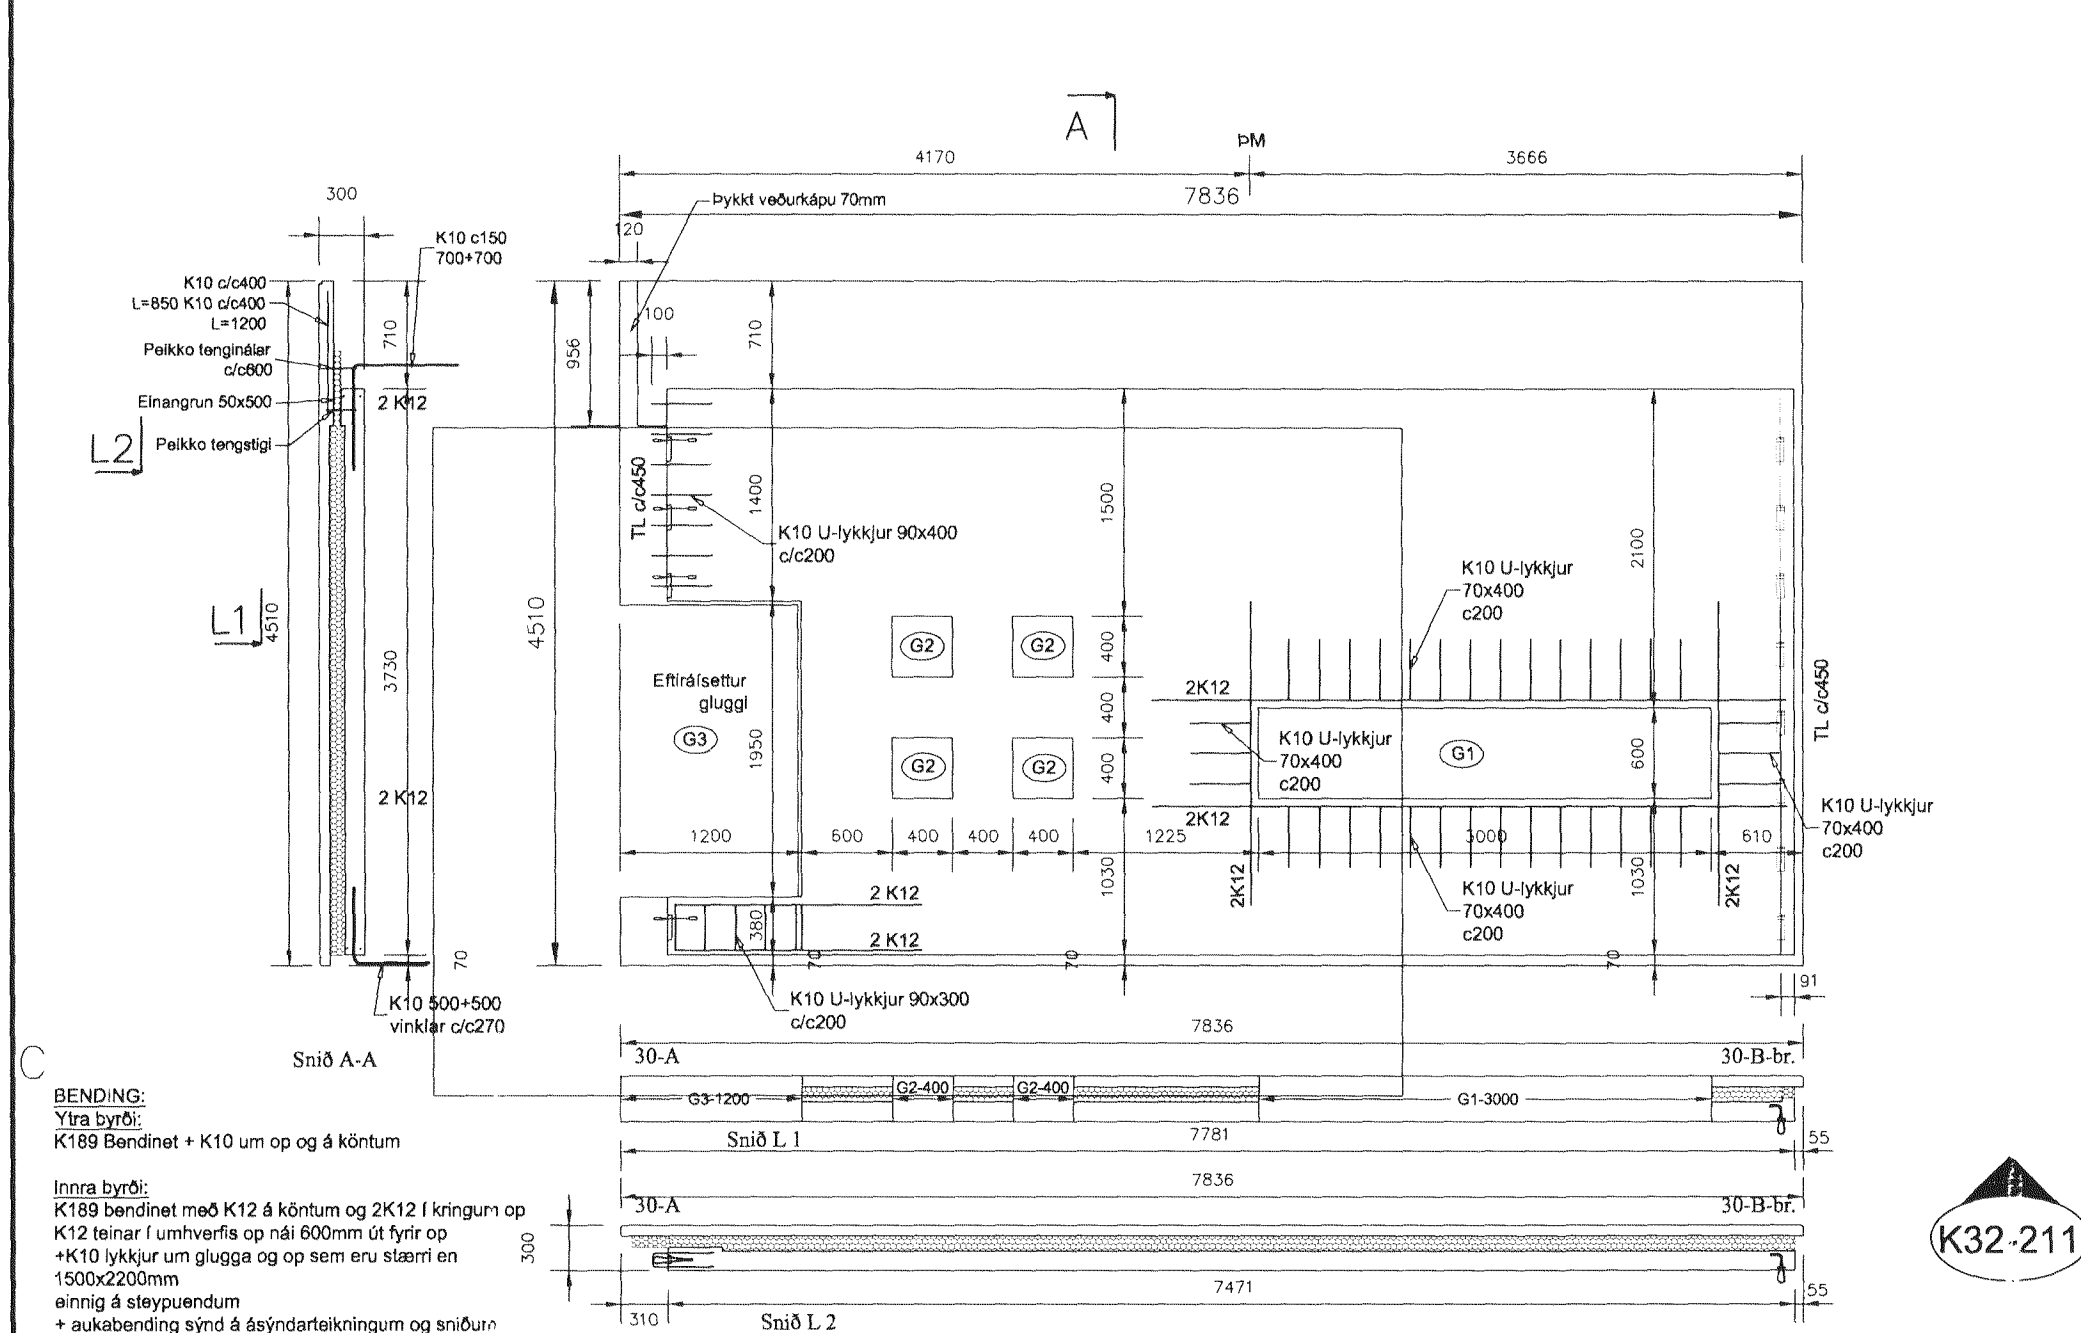

BENDING:
Ytra byrði:
K189 Bændinat + K10 um op og á köntum


Inna byrði:
K189 Bændinat með K12 á köntum og 2K12 í kringum op
K12 ténar í umhverfis op náli 600mm út fyrir op
+K10 lykkjur um glugga og op sem eru stærri en 1500x2200mm
einnig á stöpuendum

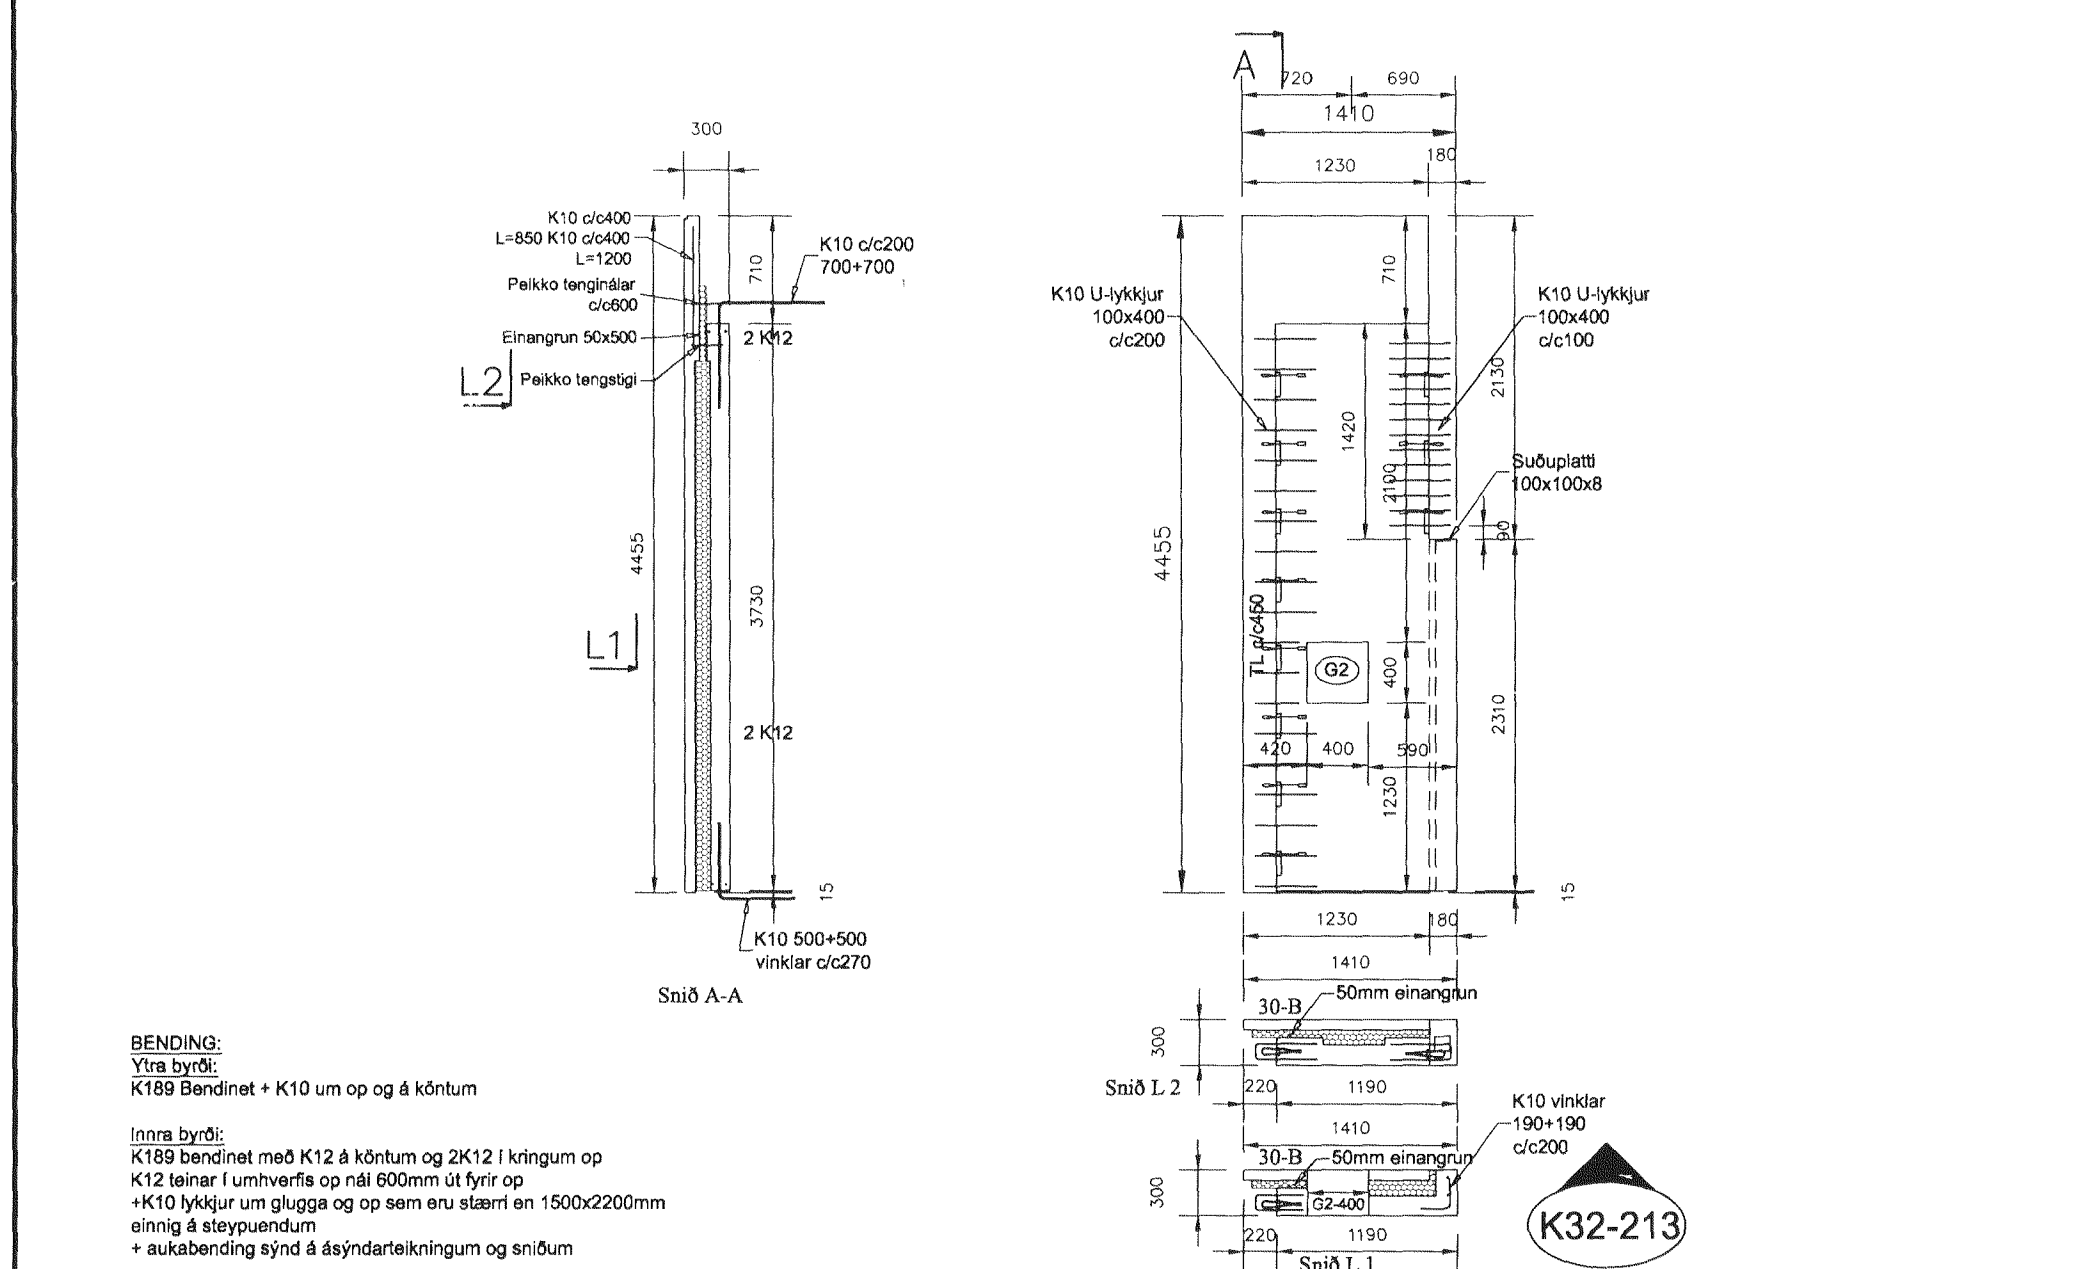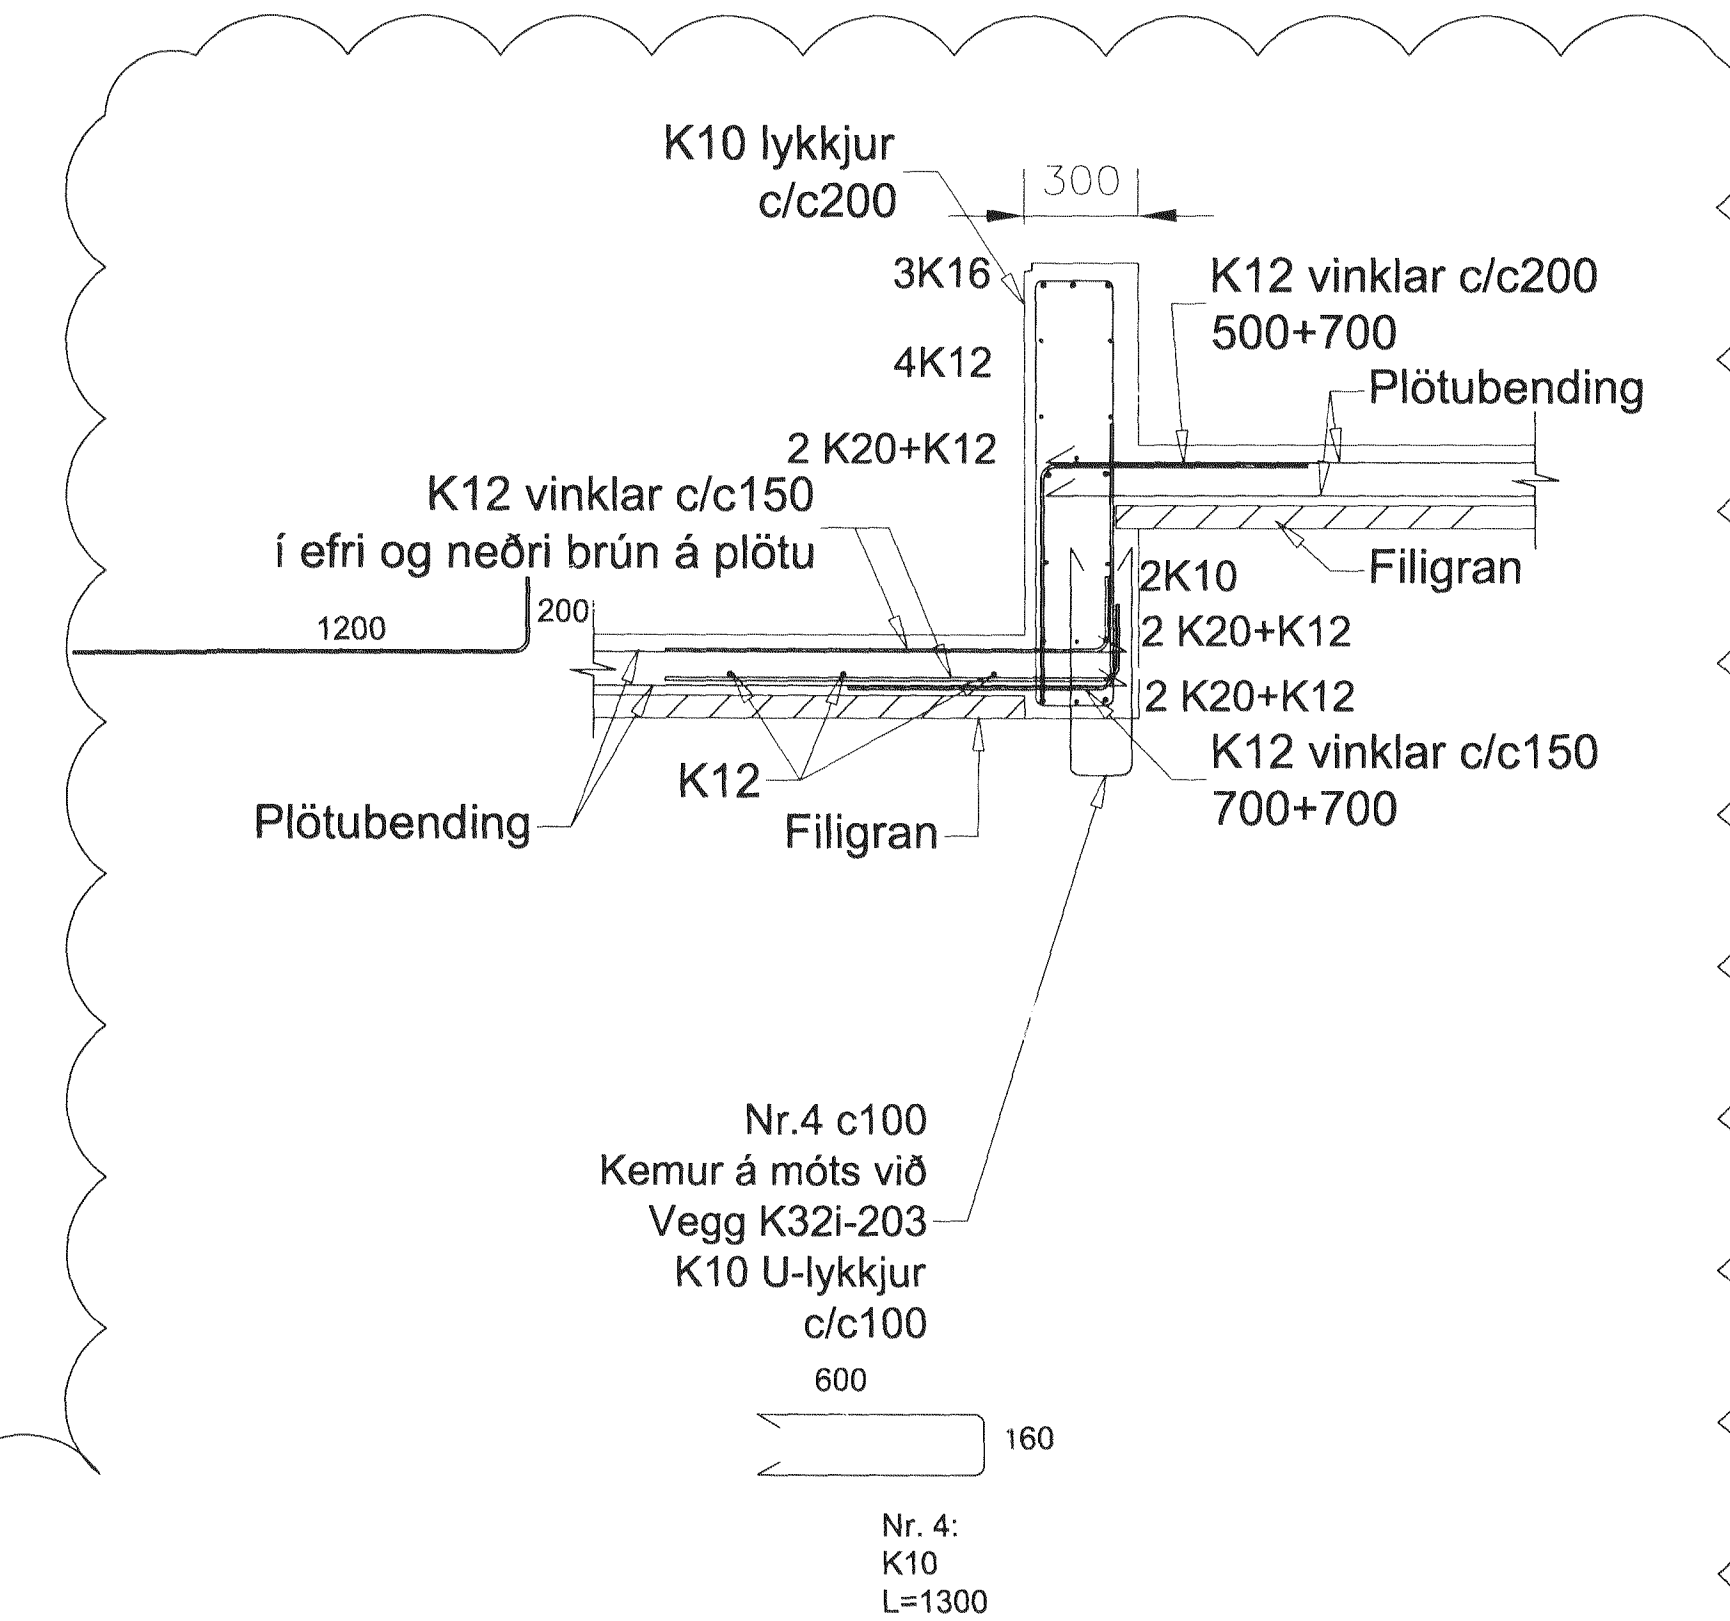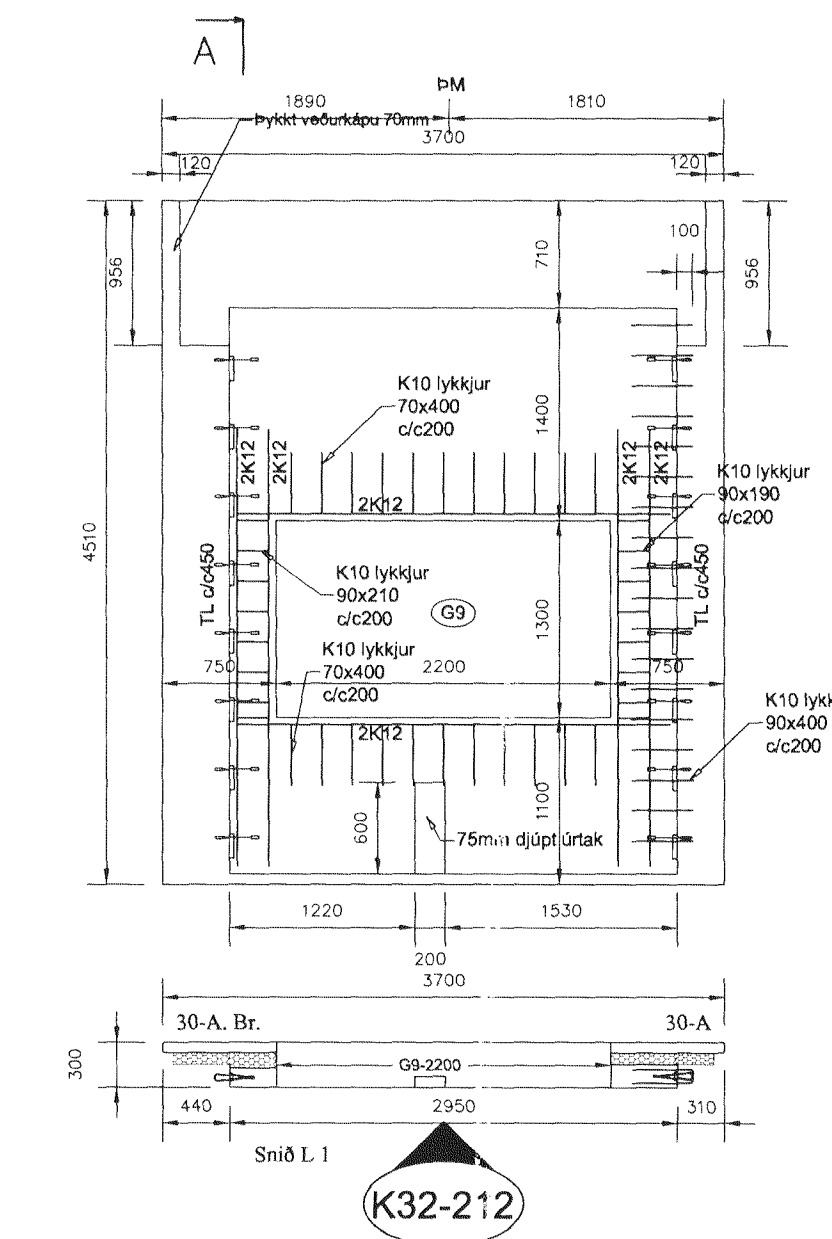

BENDING:
Ytra byrði:
K189 Bændinat + K10 um op og á köntum

Inna byrði:
K189 Bændinat með K12 á köntum og 2K12 í kringum op
K12 ténar í umhverfis op náli 600mm út fyrir op
+K10 lykkjur um glugga og op sem eru stærri en 1500x2200mm
einnig á stöpuendum

Forsteyptum bita breytt í bita steypt á verkstað.

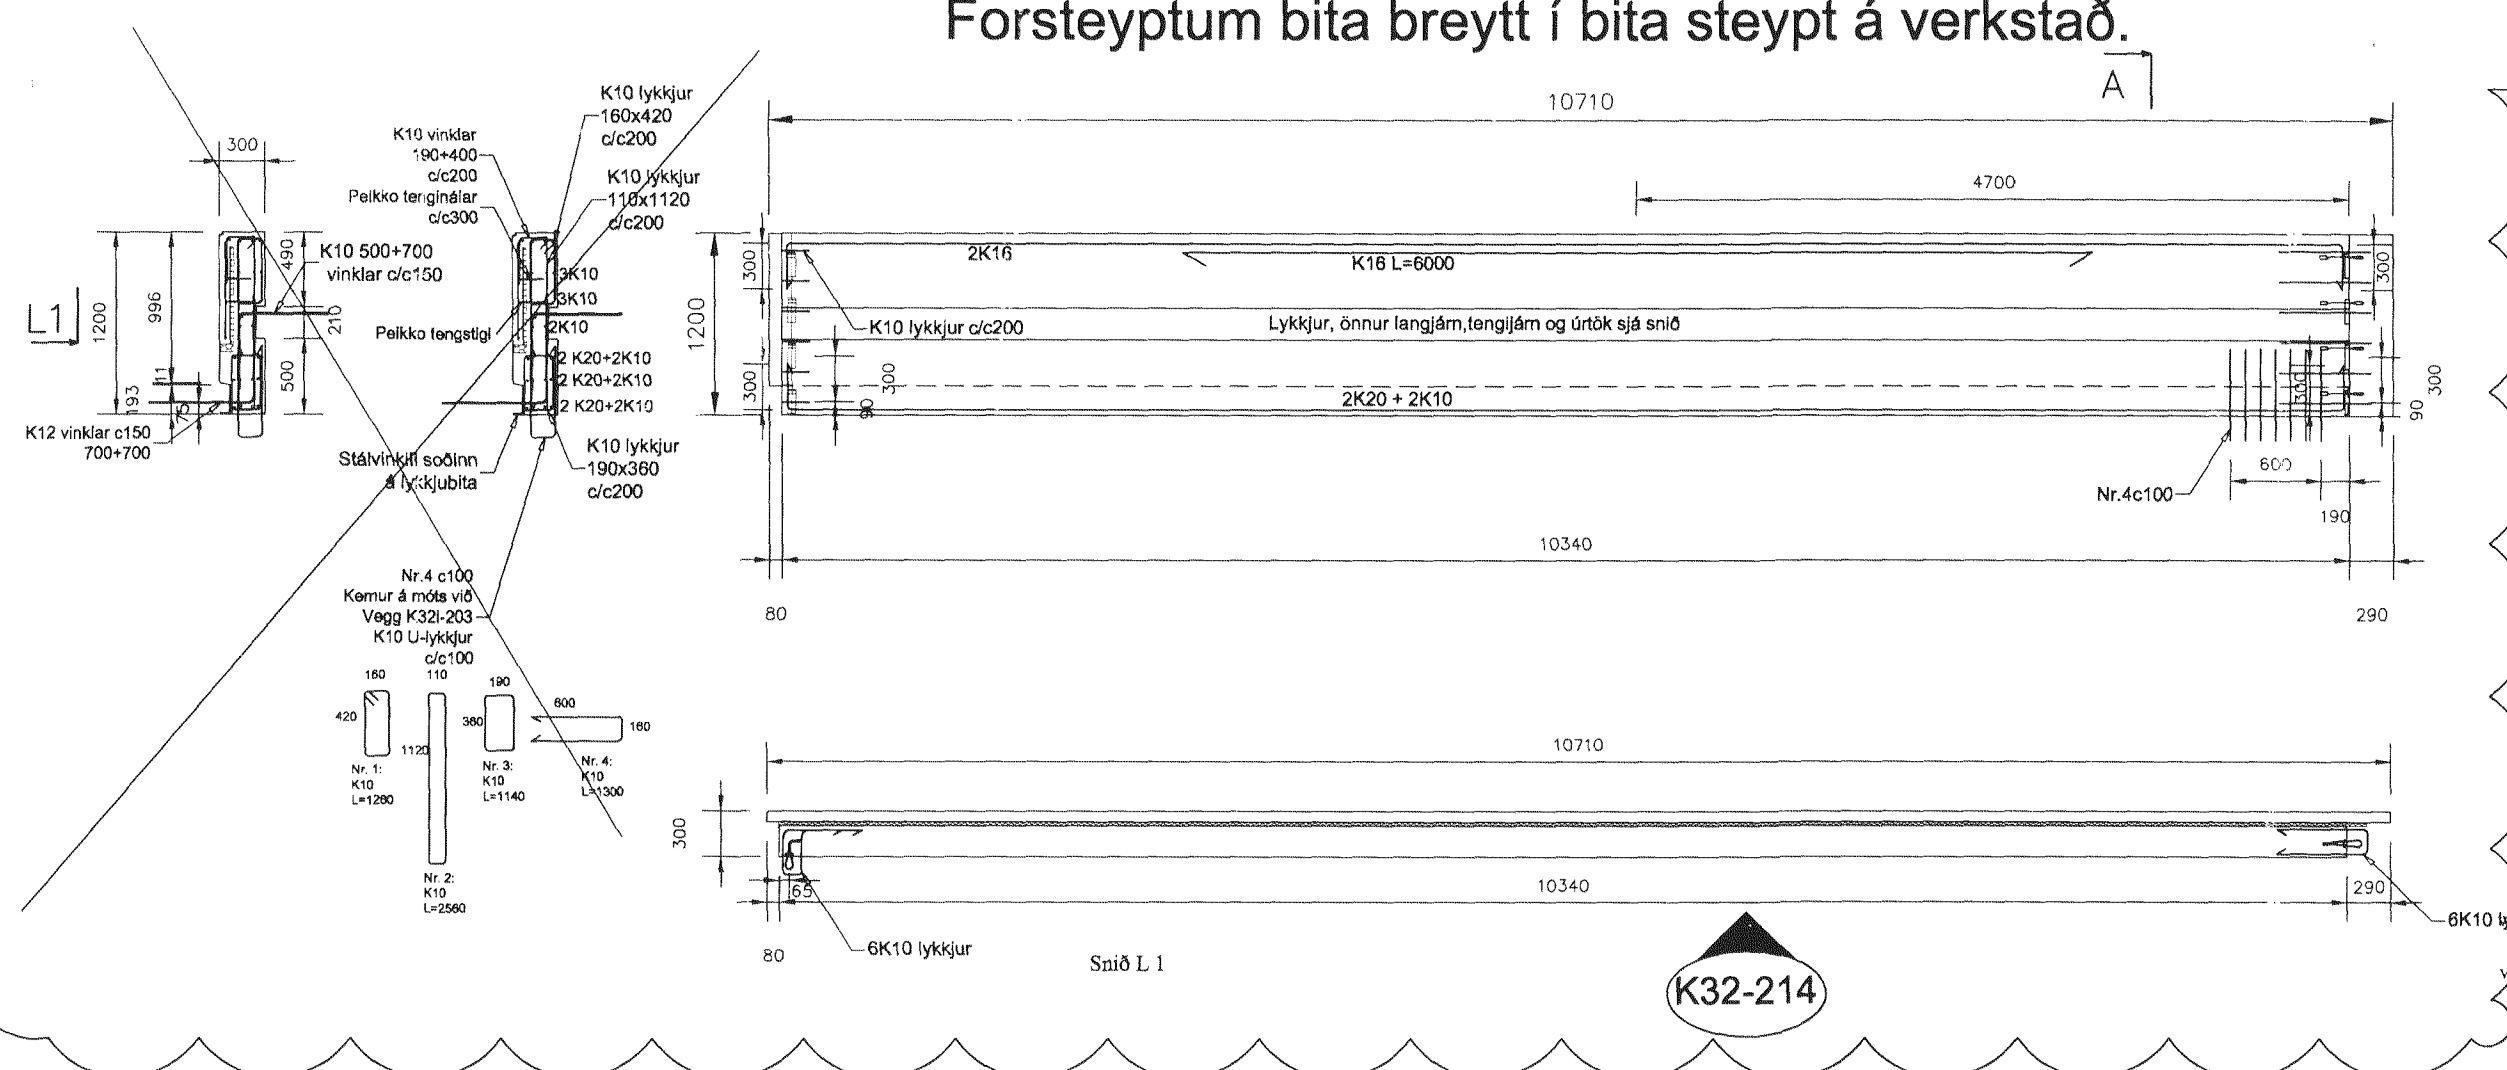

ÖLL MÁL ERU Í mm OG HÆÐARKÓTAR ERU Í m

|--|--|---|--|
| B1 | BYGGINGARTEKNING | 01.02.2008 | ASÍ VSA |
| B2 | Bitu breytt í forsteyptum bita í forsteyptum | 2013.06.07 | AgS |


| A1 | SKV | TURKAD | SKAÐ |
| KLUKKUBERG 32, HAFNARFIRDI VEGGJÓTTAK ÚTVEGGIR; K32-209 TIL K32-214 ÁSYND | | 01.02.2008 | TILBODIÐ ER B116 VSK V070009 |