

- ÖLL MÁL STAÐFERIST ÁÐUR EN FRAMKVÆMDIR HEFJAST.
- MÆLIÐ ERKI AF TEIKNINGUM.
- ÖLL MÁL ERU Í MN NEMA ANNAS SÉ TILGREINT.
- ÖSAMRÆMI TEIKNINGUM TILKYNNIST ARKITEKT TAFARLAUST.
- TEIKNINGAR SKOÐJAST MED HLÍÐSÖN AF MEYFLJANDI VEKILYSINGU OG ÖÐRUM VIDEIGANDI FYLGIÖGNUM SAMT VIDEIGANDI FYLGIÖGNUM ANNARRA HÓNUNDA.
- TEIKNINGAR Í STÆRRI MÆLIKVARÐA GILDA ÁVALT UMFRAM TEIKNINGARÍ SMÆRRI MÆLIKVARÐA.
- FYLGIJA SKAL FYRIRMÆLUM EFNISFRAMLÆIÐNA NEMA ANNAS SÉ TILGREINT.
- © PK ARKITEKTAR


- ÚTLINUR YFIR GRUNNI
- MALLINUR
- - - L = 0.00 LANDKOTI
- G = 0.00 GANGSTEIÐ
- GG GAT I GOLF
- GV GAT I VEGG
- VSUN I DEILI
- 0000 A SERPHLUTA TEIKN.

- GNF GÖLFNIDURFALL
- EB EFRIRBRUN
- NB NEDRI BRUN
- LR LOFTFRÆSING
- FG FRÆGENDI GÖLF
- ST STENSTEYPA
- BS BRUNASLANGA
- HSL HANDSLÖKKVIÐEKI
- BO BÚÖRGUNARPOP
- lpt málsett of l plötu

- ▶ ÚTKANTUR STEYPA
- ◀ HEDAR KOTI STEYPA
- ◀ HEDAR KOTI FRÆGENDI GÖLF
- FG ST
- INNIHURDIR
- ÚTHURDIR
- ST EYPU MÁLSETNING
- ADRAR MÁLSETNINGAR

- GAT YFIR
- STEYPA
- HLADNA VEGGUR VIKURGUPS
- LETTUR VEGGUR (EKKI BÚÐARVIRKI)
- EINANGRUN
- 01-01 IBODARNÚMUR
- 01-01-01 HERBERGJANÚMUR
- 01-08 GLUGGAR

I	15.05.13E
H	4.3.13 D
G	30.08.12 C
F	25.05.12 B
	14.2.08 A
Breyting: ÁBM.	
DAGS: BR:	

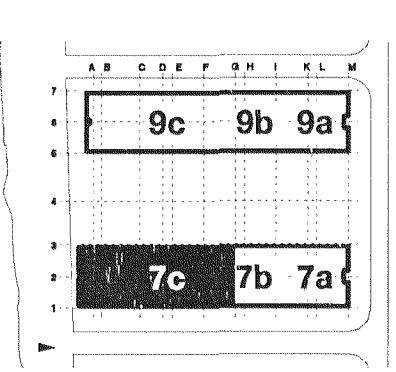

Norðurbakki
FJÖLBYLISHÚS
VERKHLUTI:
Grunnmynd 2H NB7c
TEIKN NR.
NB7 102.2

VERK NR.: 06006
DAGS: 29.09.08
MKV: 1.50
VISTUN:
HÖNNUNARSTIG: FULLNADARHÖNNUN
HANNAD: PK ARKITEKTAR EHF
SAMÞYKKT: 680504-2880
PK ARKITEKTAR EHF.
ÁRMÚLI 11 REYKJAVÍK 108
SÍMI 551.8050 FAX 551.8077 palmar@pk.is

**7
2H
E**
Breyting:

ÁLÍÐINGARSTIGUR
TEIKNARSTIGUR