

• ÖLL MÁL STAÐFERIST ÁÐUR EN FRAMKVÆMDIR HEFJAST.
• MÆLIÐ ERKI AF TEIKNINGUM
• ÖLL MÁL ERU Í MÍN NEMA ANNAD SE TILGREINT
• ÖSAMRÆMI Í TEIKNINGUM TILKYNNIST ARKITEKT TAFARLAUST.
• TEIKNINGAR SKOÐAST MED HLIÐSÖN AF MEYLGUJANDI VEKRLÝSINGU OG ÖÐRUM
VEIGIANDI FYLGIÖGNUM ÁSAMT VEIGIANDI FYLGIÖGNUM ANNARRA HÖNNUNDA
• TEIKNINGAR Í STÆRRI MÆLIKVARÐA GILDA ÁVALT UMFRAM TEIKNINGAR Í SMÆRRI
MÆLIKVARÐA
• FYLGA SKAL FYRIRMEIUM EFNISFRAMLEIENDA NEMA ANNAD SE TILGREINT.
© PK ARKITEKTAR


--- ÚTLINUR YFIR
--- GRUNNI
--- MÁTLINUR
L = 0.00 LANDKÖTI
G = 0.00 GANGSTETT
□ GAT Í GÓLF
□ GAT Í VEGG
VJESLUN
SERHLUTA
TEIKN

GNF GÖLFNIDURFALL
EB EFRIR BRÚN
NB NEDRI BRÚN
LR LOFTFRÆSING
FG FRÆGENDI GÓLF
ST STEINSTEYPA
HSL BRUNSLANGA
BS BLÖRGUNARCP
BO BLÖRGUNARCP
Ipt. málsett úr í plötunni

ÚTKANTUR
STEYPA
HÆÐAR
KÖTI STEYPA
HÆÐAR
KÖTI FRÆGENDI GÓLF
FG
ST
INNHFURÐIR
ÚTHUFDIR
STEYPU MÁLSETNING
ADRAR MÁLSETNINGAR

GAT VEFIR
STEYPA
HJARAN VEGGUR
VIKURGÍFS
LÆTTUR VEGGUR
(ENKI BURÐARVIKRI)
ENANGRUN
01-01 IBUDANUMER
01-01-01 HERBERGANUMER
01-08 GLUGGAR

málsetningar 15.05.13E
Dæmmerki, lýfingjarnar, Huðir, OFNAR 4.3.13 D
gluggasetn. samr. við útlit 30.08.12 C
úfhring breytt, íbúðum fjölgað ofl. 25.06.12 B
Yfirfarir 14.2.08 A
BREYTING: ÁBM. DAGS: BR:

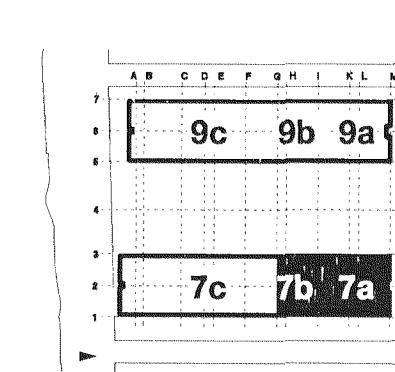

Norðurbakki
FJÖLBÝLIÐSHUS
VERKHLUTI:
Grunnmynd 2H
NB7a-b
TEIKN NR.
NB7 102.1

VERK NR.: 06006
DAGS: 29.09.06
MKV.: 1.50
VISTUN:
HÖNNUNARSTIG FULLNADARHÖNNUN
HANNAD: PK ARKITEKTAR EHF
SAMPRYKKT 680504-2880
PK ARKITEKTAR EHF
ARMÚLLI 11 REYKJAVÍK 108
SÍMI 551.8050 FAX 551.8077 palmar@pk.is

**7
2H
E**
BREYTING: