



• ÖLL MÁL STAÐFERIST AÐUR EN FRAMKVEMDIR HEFJAST.
• MÆLIÐ EKKI AF TEIKNINGUM.
• ÖLL MÁL ERU Í HM NEMA ANNAD SÉ TILGREINT.
• OSAMRÆMI Í TEIKNINGUM TILKYNNIST ARKITEKT TAFARLAUST.
• TEIKNINGAR SKOÐAST MÍÐ HLUÐSUN AF MEYFLÓGANI VEKIRLÝSINGU OG ÖÐRUM VÍÐEIGANDI FYLGIÐGNUM ÁSAMT VÍÐEIGANDI FYLGIÐGNUM ANNARRA HÖNNUÐA.
• TEIKNINGAR Í STÆRRI MÆLIKVARÐA GILDA ÁVALT UMFRAM TEIKNINGAR Í SMÆRRI MÆLIKVARÐA.
• FYLGIJA SKAL FYRIRMELUM EFNISFRAMLÉIÐNA NEMA ANNAD SÉ TILGREINT.
© PK ARKITEKTAR


- ÚTLINUR YFIR GRUNNI
- MÁTLINUR
- Li = 0,00 LANDKÖTI
- G = 0,00 GANGSTETT
- GG GÁT Í GÓLF
- SV GÁT Í VEGG
- VISUN Í DELI SÉFHLUTA TEKN
- GNF GÓLFNIDURFALL
- EB EFRIBRÚN
- NB NEDRIBRÚN
- LR LOFTFRÆSING
- FG FRÆGENDI GÓLF
- ST STEINSTEYPA
- BS BRUNASLANGA
- HBL HANDELSÖRKKVITEKI
- BO ÞJÓRQUANROP

- ◀ ÚTKANTUR
- ◀ HÉÐAR
- ◀ KÖTI STEYPA
- ◀ HÉÐAR
- ◀ KÖTI FRÆGENDI GÓLF
- ◀ FG
- ◀ ST
- ◀ INNHURDIR
- ◀ ÚTBURDIR

- ◻ STEYPA
- ▨ HLAÐINN VEGGUR
- ▨ VAKURGÍFS
- ▨ LETTUR VEGGUR
- ▨ (EMKIBURÐARVIRKI)
- ▨ ENANGRUN
- 01 - 01 ÍBÚÐARNÚMER
- 01 - 01 : 01 HERBERGANÚMER
- 0 - 08 GLUGGAR

I	12.3.13
H	30.8.12
G	2.4.08
F	
E	
D	
C	
B	
A	

Útlið endurskoðað m.v. NÝJA GLUGGA 12.3.13
Útlið endurskoðað m.v. nýjar lausnir í gluggum og kveðningu, sköpun 1. og 2. hæð og 1. fl. í fl. v. hólar tæðingar 30.8.12
Gluggar & hæðar kottar 2.4.08 A
BREYTING: ÁBM. DAGS: BR:

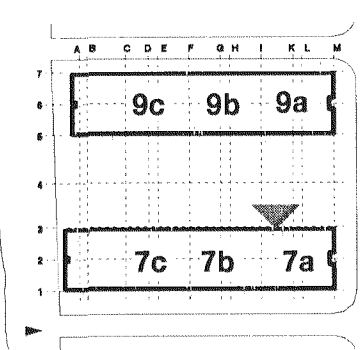

Norðurbakki
FJÓLBYLISHÚS
VERKHLUT:
Útlið vestur NB7
TEIKN NR.
NB7 301.1

VERK NR. : 06006
DAGS : 29.9.06
MKV. : 1.50
VISTUN :
HÖNNUNARSTIG : FULLNADARHÖNNUN
HANNAD: PK ARKITEKTAR EHF
SAMPYKKT: 680504-2880
PK ARKITEKTAR EHF.
ÁRMIL 11 REYKJAVÍK 108
Sími 551.8050 FAX 551.8077 palmar@pk.is

7
BREYTING
C