STADARHVAMMUR I HAFNARFIRDI.

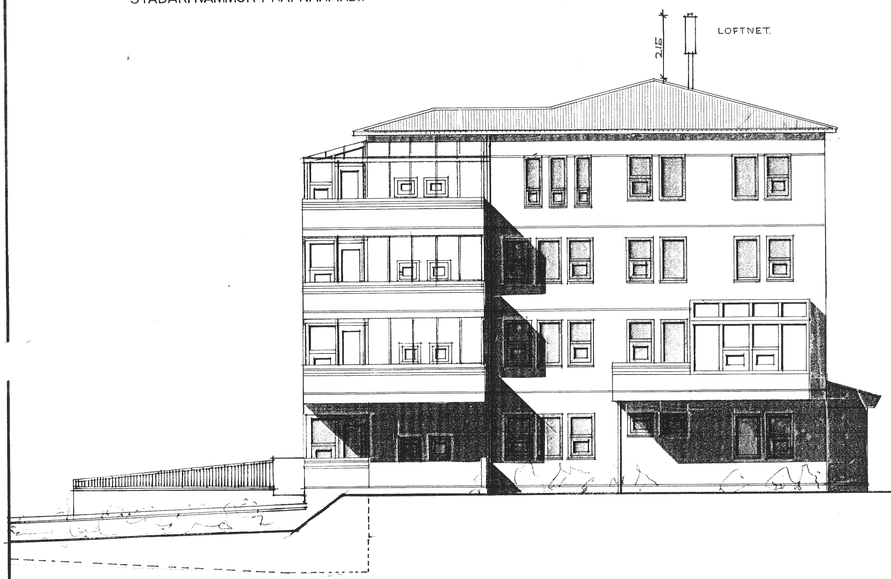

SUÐUR M.1:100

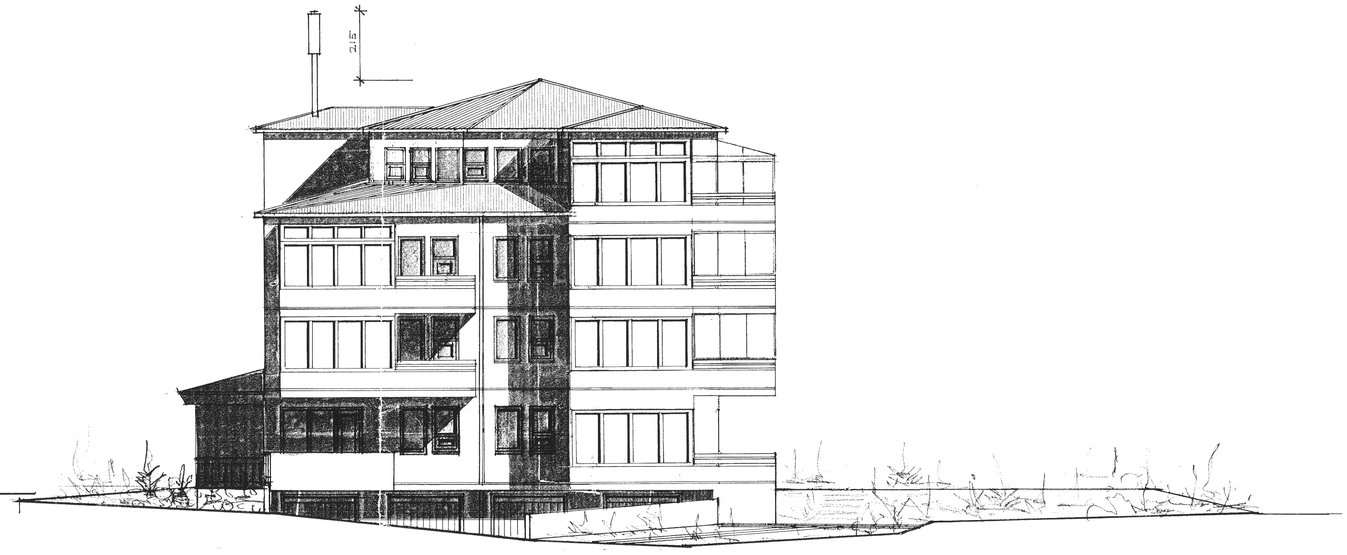

VESTUR M.1:100

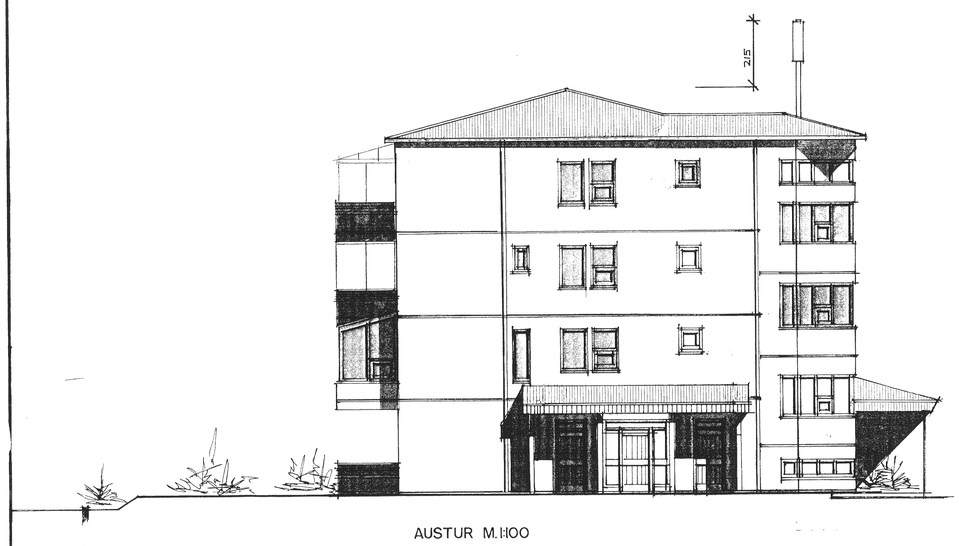

AUSTUR M.1:100

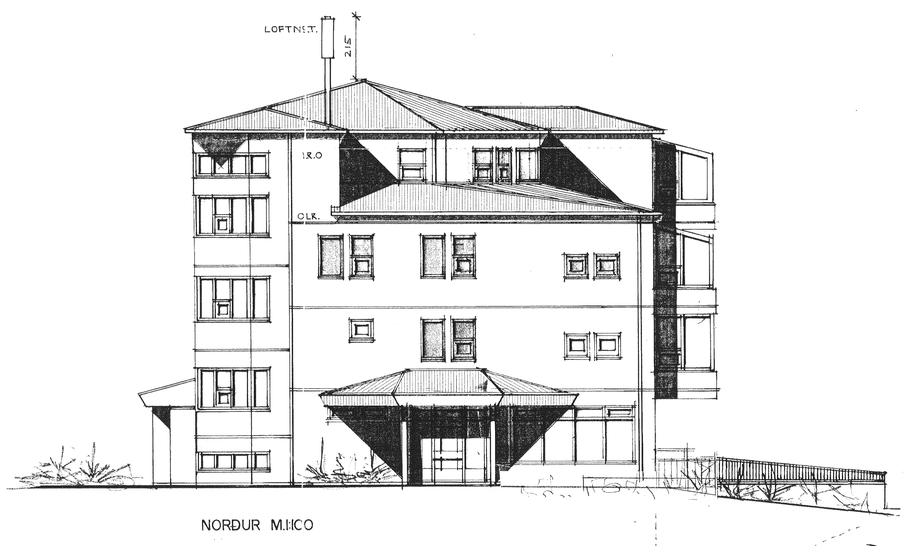

NORÐUR M.1:100

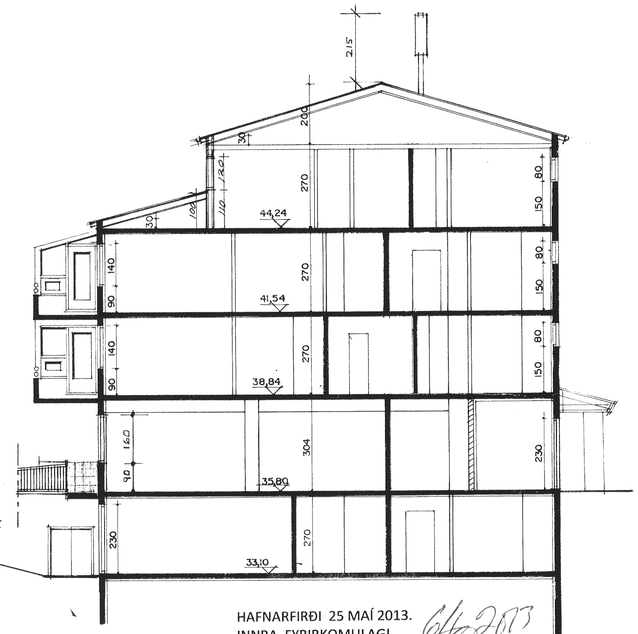

SNIÐ A-A M.1:100

HAFNARFIRÐI 15. nóvember 2010.

Sigurður Þorvarðarson byggingafræðingur bfí.

INNRA SKIPULAGI EIGNARHLUTA 01-02 BREYTT.
EIGNAHLUT 01-02 BREYTT ÚR VERSLUN Í ÍBÚÐ.
GLUGGAR EIGNAHLUTAR 01-02 Á VESTURHLIÐ SÍKKAÐIR.

HAFNARFIRÐI 6 mars 2009.

Sigurður Þorvarðarson byggingafræðingur bfí.

STH. Teiknistofan ehf. Strandgötu 11 220 Hafnarfirði.

Sími 5651510. Netfang: teiknistofan@simnet.is.

SVÖLUM ÍBÚÐAR NR. 0401. LOKAÐ MEÐ „GLERFLEKUM" .

GLEREFLEKARNIR ERU OPNANLEGIR, OG SITJA Í RENNIBRAUT AÐ OFAN OG NEÐAN. **LOKUNIN ER „B-LOKUN"**

Hafnarfirði 20-10-05.
Sigurður Þorvarðarson Byggingafræðingur bfí.

Tæknirými við stigahús á 4. hæð og símaloftnet á útliti teiknað.

Hafnarfirði 24-08-04.

Sigurður Þorvarðarson byggingafræðingur bfí.

Svölum á íbúð 0202. lokað með " glerflekum" Sem festir eru í rennibrautum. (Opnanlegt). Lokunin er B lokun.

HAFNARFIRÐI 25 MAÍ 2013.
INNRA FYRIRKOMULAGI
ÍBÚÐAR Nr. 0102 BREYTT.

STH. TEIKNISTOFAN EHF.
KT. 510298-2769.
STRANDGÖTU 11 220 HAFNARFIRÐI.
SÍMI 5651510,
NETFANG: teiknistofan@simnet.is

Sigurður Þorvarðarson.
Kt. 141250-4189.

STAÐARHVAMMUR I HAFNARFIRÐI

22 Juli 2004 SÞ

SVÖLUM Á ÍBÚÐ 0301
LOKAÐ MEÐ "GLERFLEKUM"
SEM FESTIR ERU Í
RENNIBRAUTUM.
(OPNANLEGT

Samþykkt þann
20 JUNI 2013
Byggingafulltrúinn í Hafnarfirði
F.h. Brynjar Rafn Ólafsson

TEIKNAÐ Í OKTÓBER 1988 SIGURÐUR ÞORVARÐARSON BYGGINGAFRÆÐINGUR BFÍ. STRANDGÖTU 11. HAFNARFIRÐI SIMI 651510

þaki breytt í okt 1988 SÞ