



4. HÆÐ M:100




SÚ BREYTING ER GERÐ FRÁ AÐUR SAMP,
TEIKNINGU AÐ NEYÐARÚTGANGUR ÚR
GEYMSLU KJALLARA ER FELÐUR NIÐUR,
ENDA ER UM GEYMSLU OG ÞVOTTARÝMI AÐ
RÆÐA OG ÞESS VEGNA EKKI UM ÞAÐ AÐ RÆÐA
AÐ DVALIÐ SÉ Í LANGAN TÍMA Í KJALLARANUM.

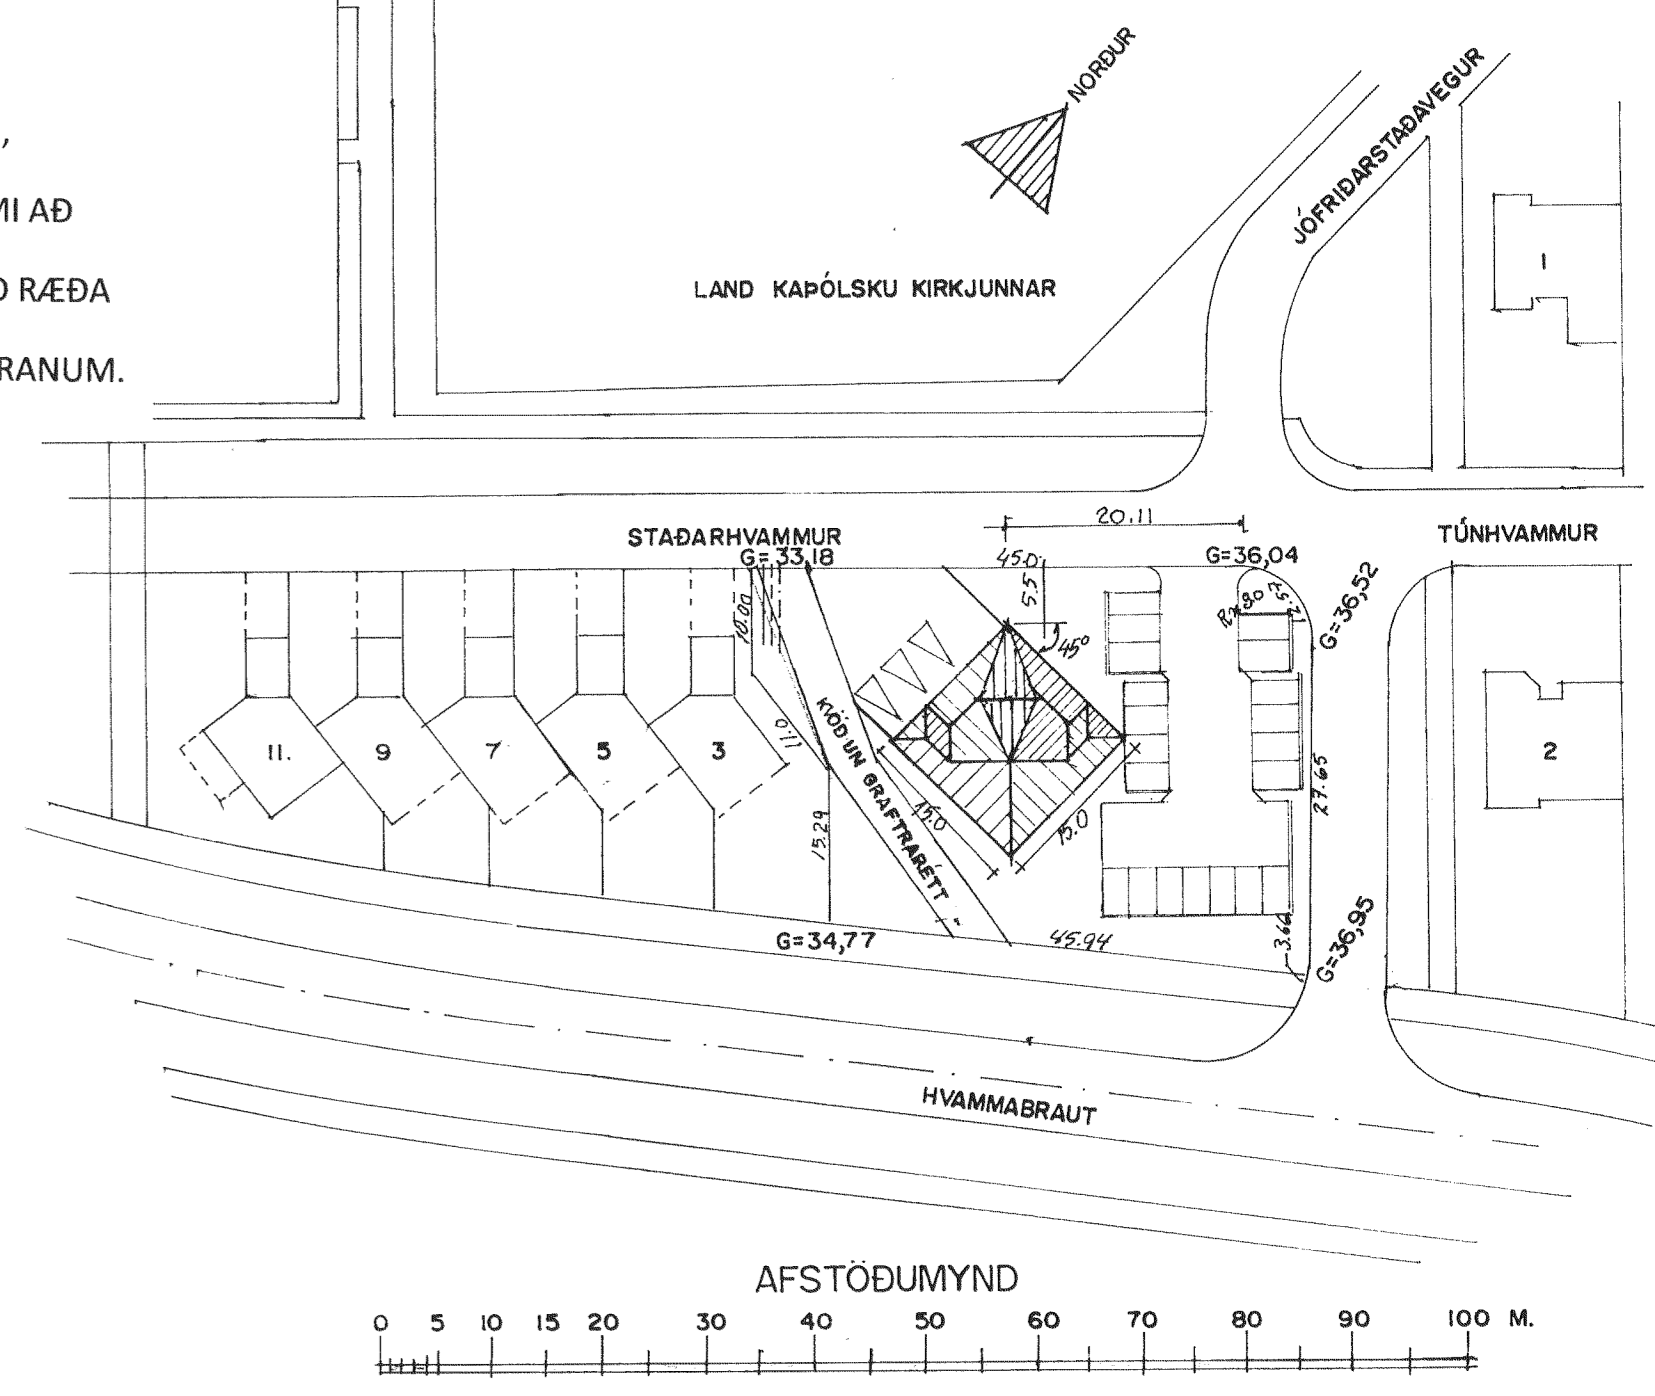

AFSTÖÐUMYND
0 5 10 15 20 30 40 50 60 70 80 90 100 M.

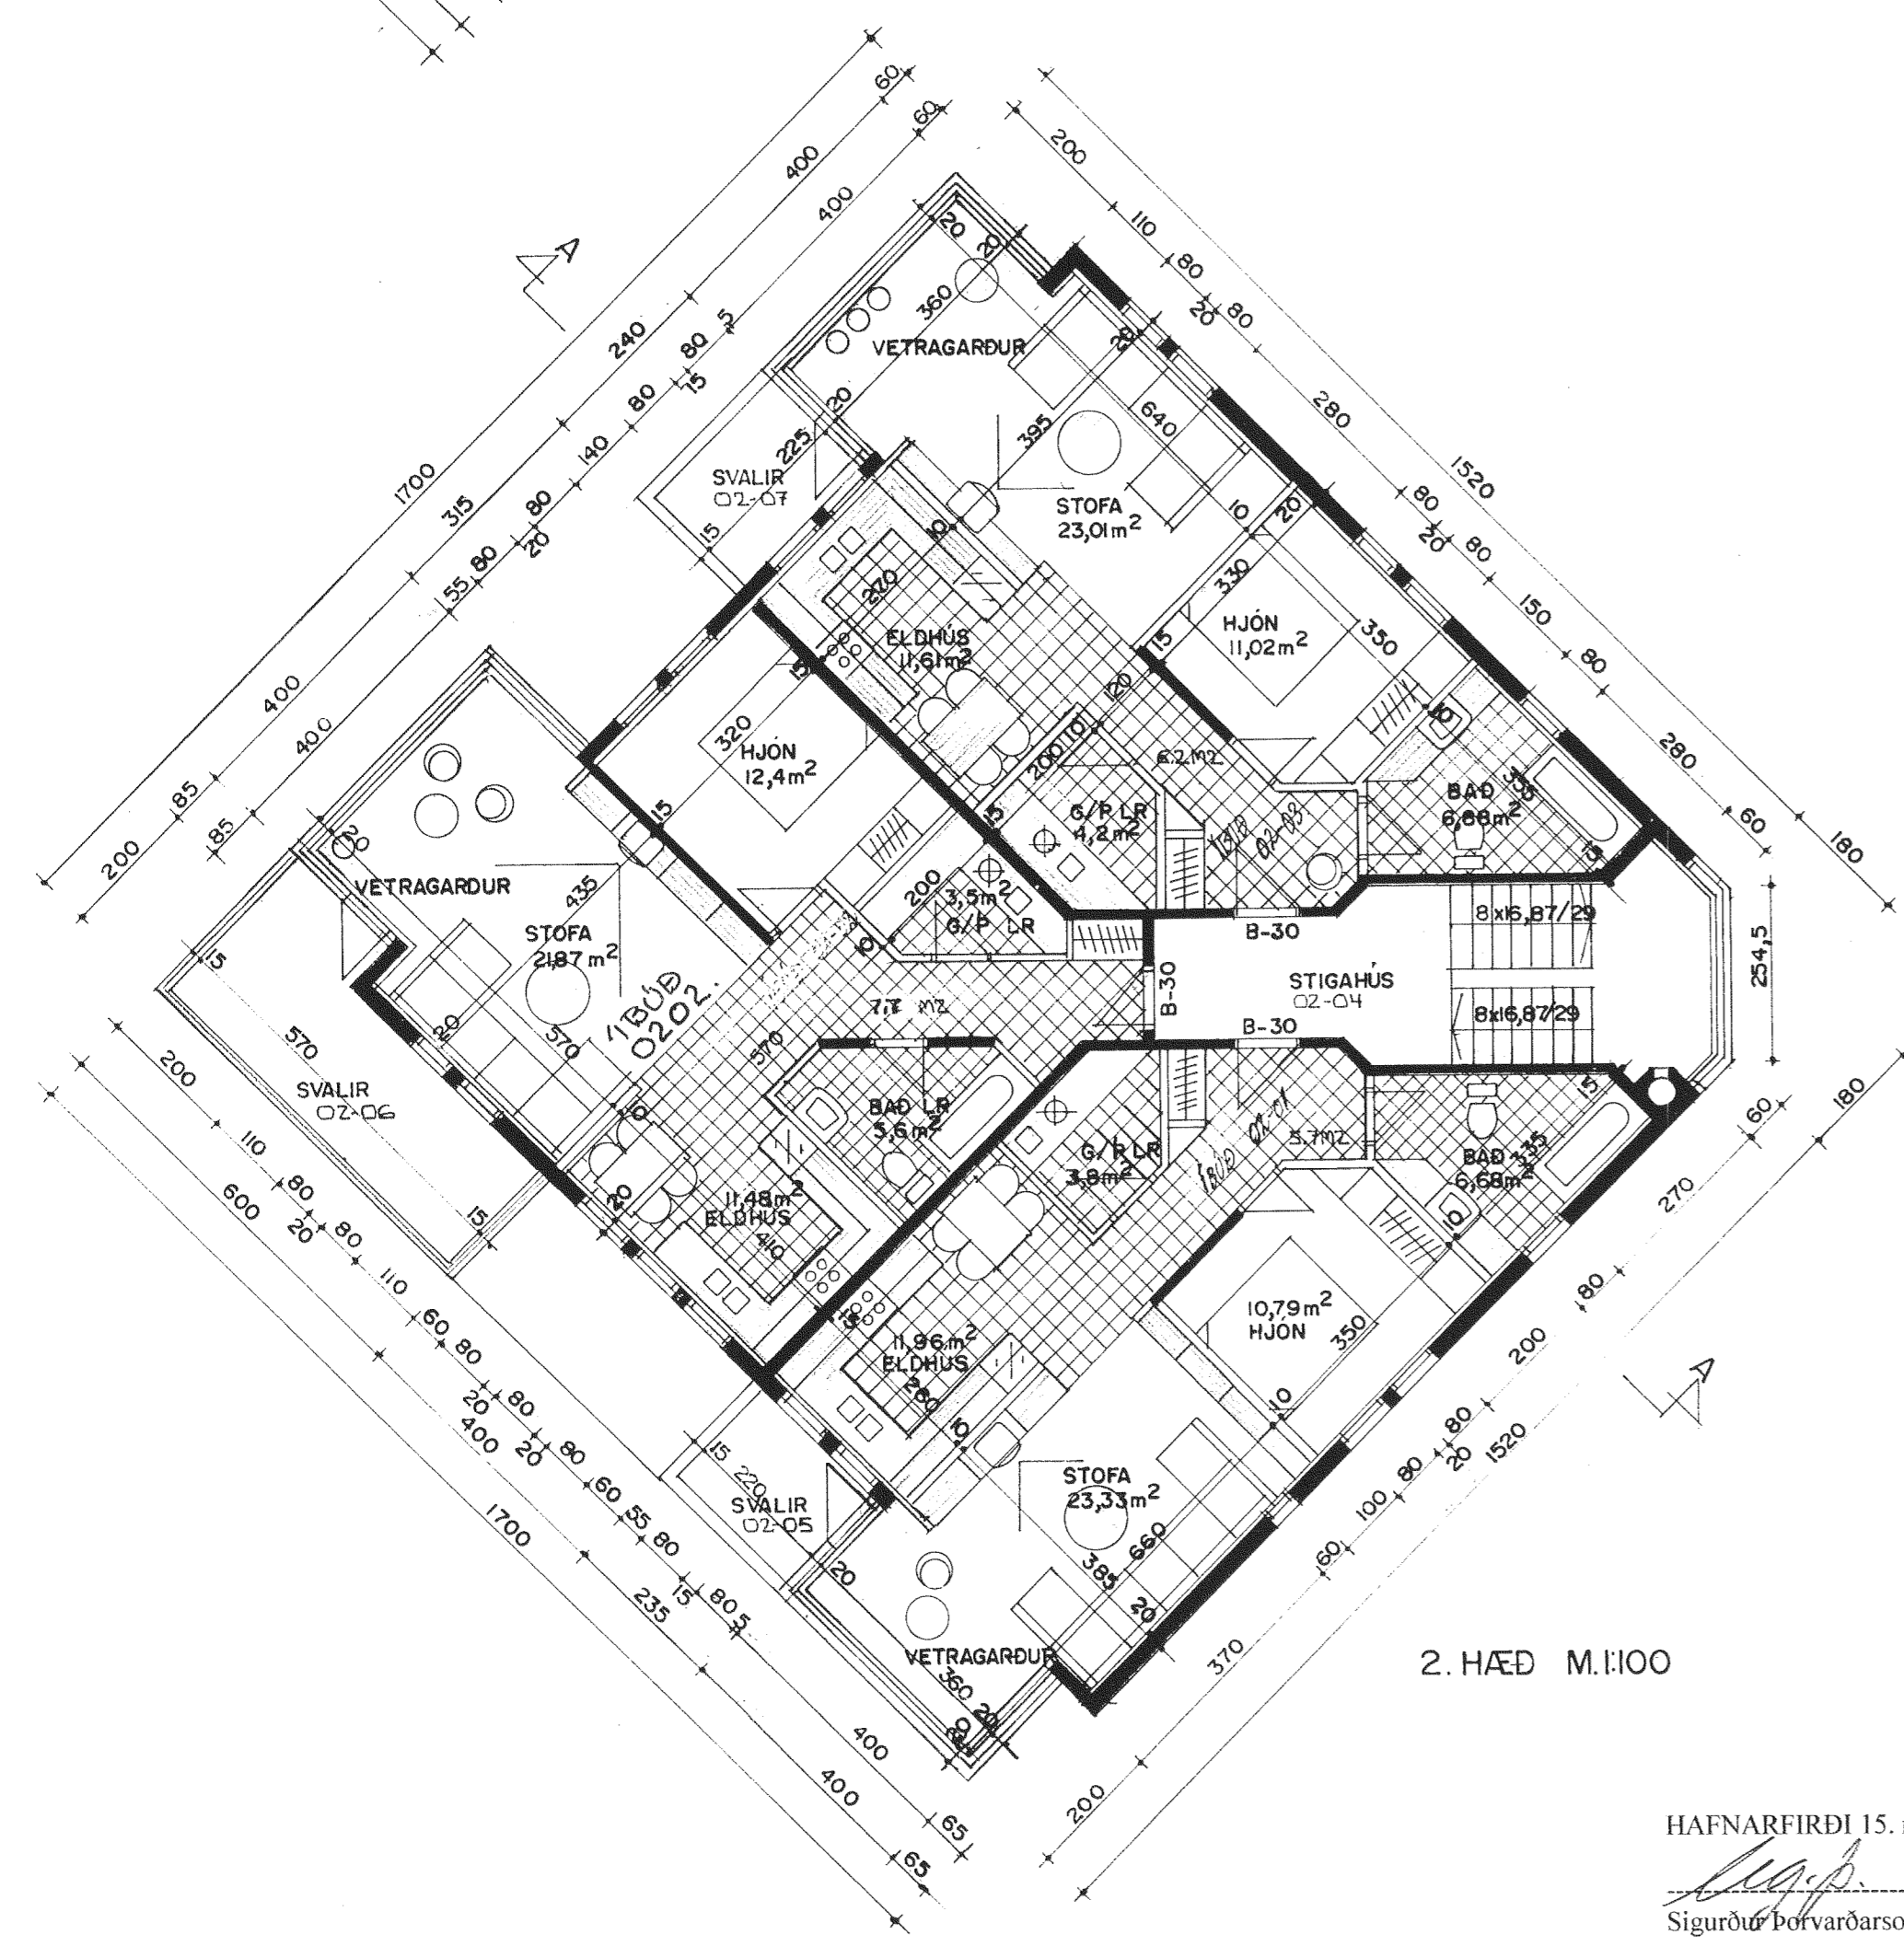

2. HÆÐ M:100

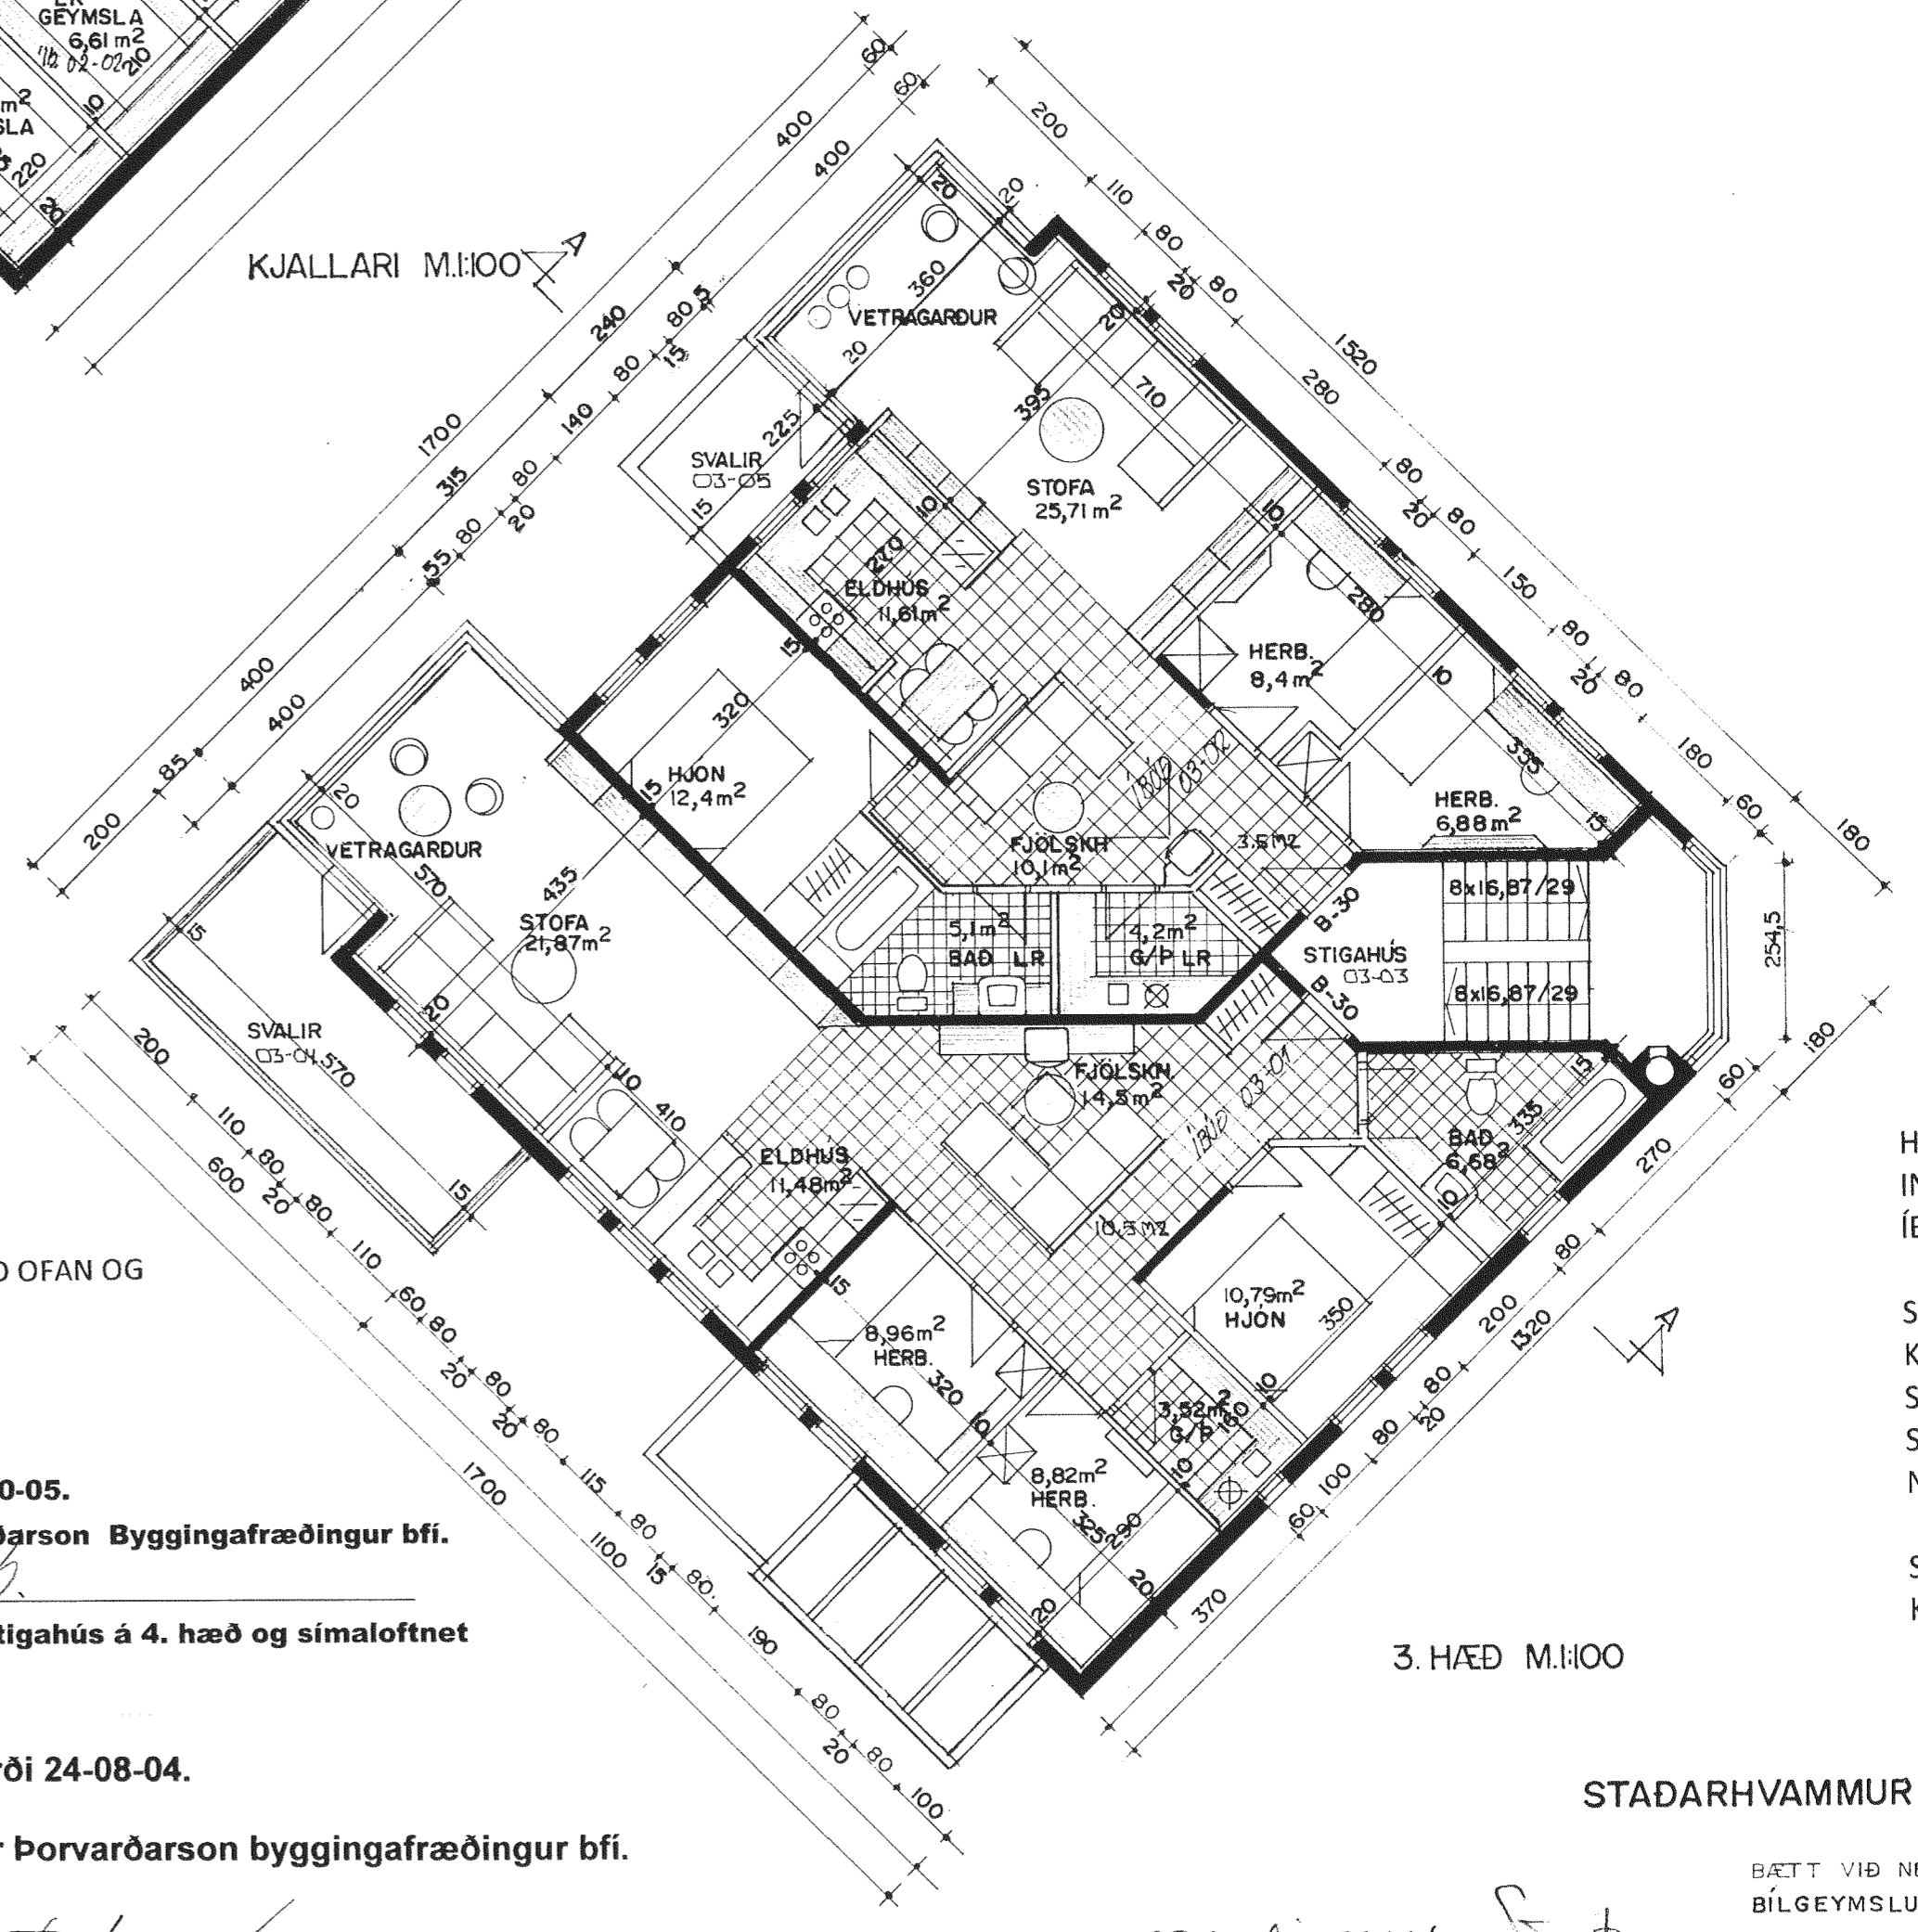

3. HÆÐ M:100

HAFNARFIRÐI 6 mars 2009.

[Signature]

rður Þorvarðarson byggingafræðingur bfi.

Teiknistofan ehf. Strandgötu 11 220 Hafnarfirði.

51510. Netfang: teiknistofan@simnet.is.

ÍBÚÐAR NR. 0401. LOKAÐ MEÐ „GLERFLEKUM“.

ARNIR ERU OPNANLEGIR, OG SITJA Í RENNIBRAUT AÐ OFAN OG
OKUNIN ER „B-LOKUN“

Hafnarfirði 20-10-05.

Sigurður Þorvarðarson Byggingafræðingur bfi.

[Signature]

Tæknirými við stíghús á 4. hæð og símaloftnet
á útliti teiknað.

Hafnarfirði 24-08-04.

Sigurður Þorvarðarson byggingafræðingur bfi.

[Signature]


Svölum á íbúð 0202. lokað með " glerflekum"
Sem festir eru í rennibrautum. (Opnanlegt).
Lokunin er B lokun.

HAFNARFIRÐI 15. nóvember 2010.

[Signature]

Sigurður Þorvarðarson byggingafræðingur bfi.

INNRA SKIPULAGI EIGNARHLUTA 01-02 BREYTT.
EIGNAHLUT 01-02 BREYTT ÚR VERSLUN Í ÍBÚÐ.
GLUGGAR EIGNAHLUTAR 01-02 Á VESTURHLIÐ SÍKKADIR.

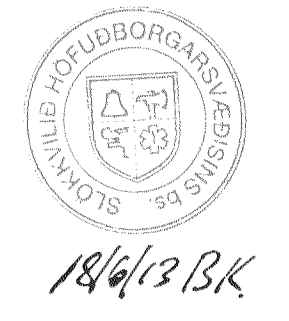

18/6/13 BK

6/6 2013
[Signature]

HAFNARFIRÐI 25 MAÍ 2013.
INNRA FYRIRKOMULAGI
ÍBÚÐAR NR. 0102 BREYTT.

STH. TEIKNISTOFAN EHF.
KT. 510298-2769.
STRANDGÖTU 11 220 HAFNARFIRÐI.
SÍMI 5651510,
NETFANG: teiknistofan@simnet.is

Sigurður Þorvarðarson.
Kt. 141250-4189.

STADARHVAMMUR I HAFNARFIRÐI

BÆTT VIÐ NEYÐARÚTGANGUR Í GEYMSLU/VERSLUN 8/7 1991
BILGEYMSLU BREYTT Í ÁGÚST 1990

22 júlí 2004. Stp
SÚÐLUM A ÍBÚÐ 0301
JOKAÐ MEÐ "GLERFLEKUM"
SEM FESTIR ERU Í
RENNIBRAUTUM.
(OPNANLEGT)


[Signature]