



Samþykkt þann


17 JUL 2013

Byggingafulltrúinn í Hafnarfirði
F.h. Sigurður Steinar Jónsson

L=66,04

L=66,33

L=66,61

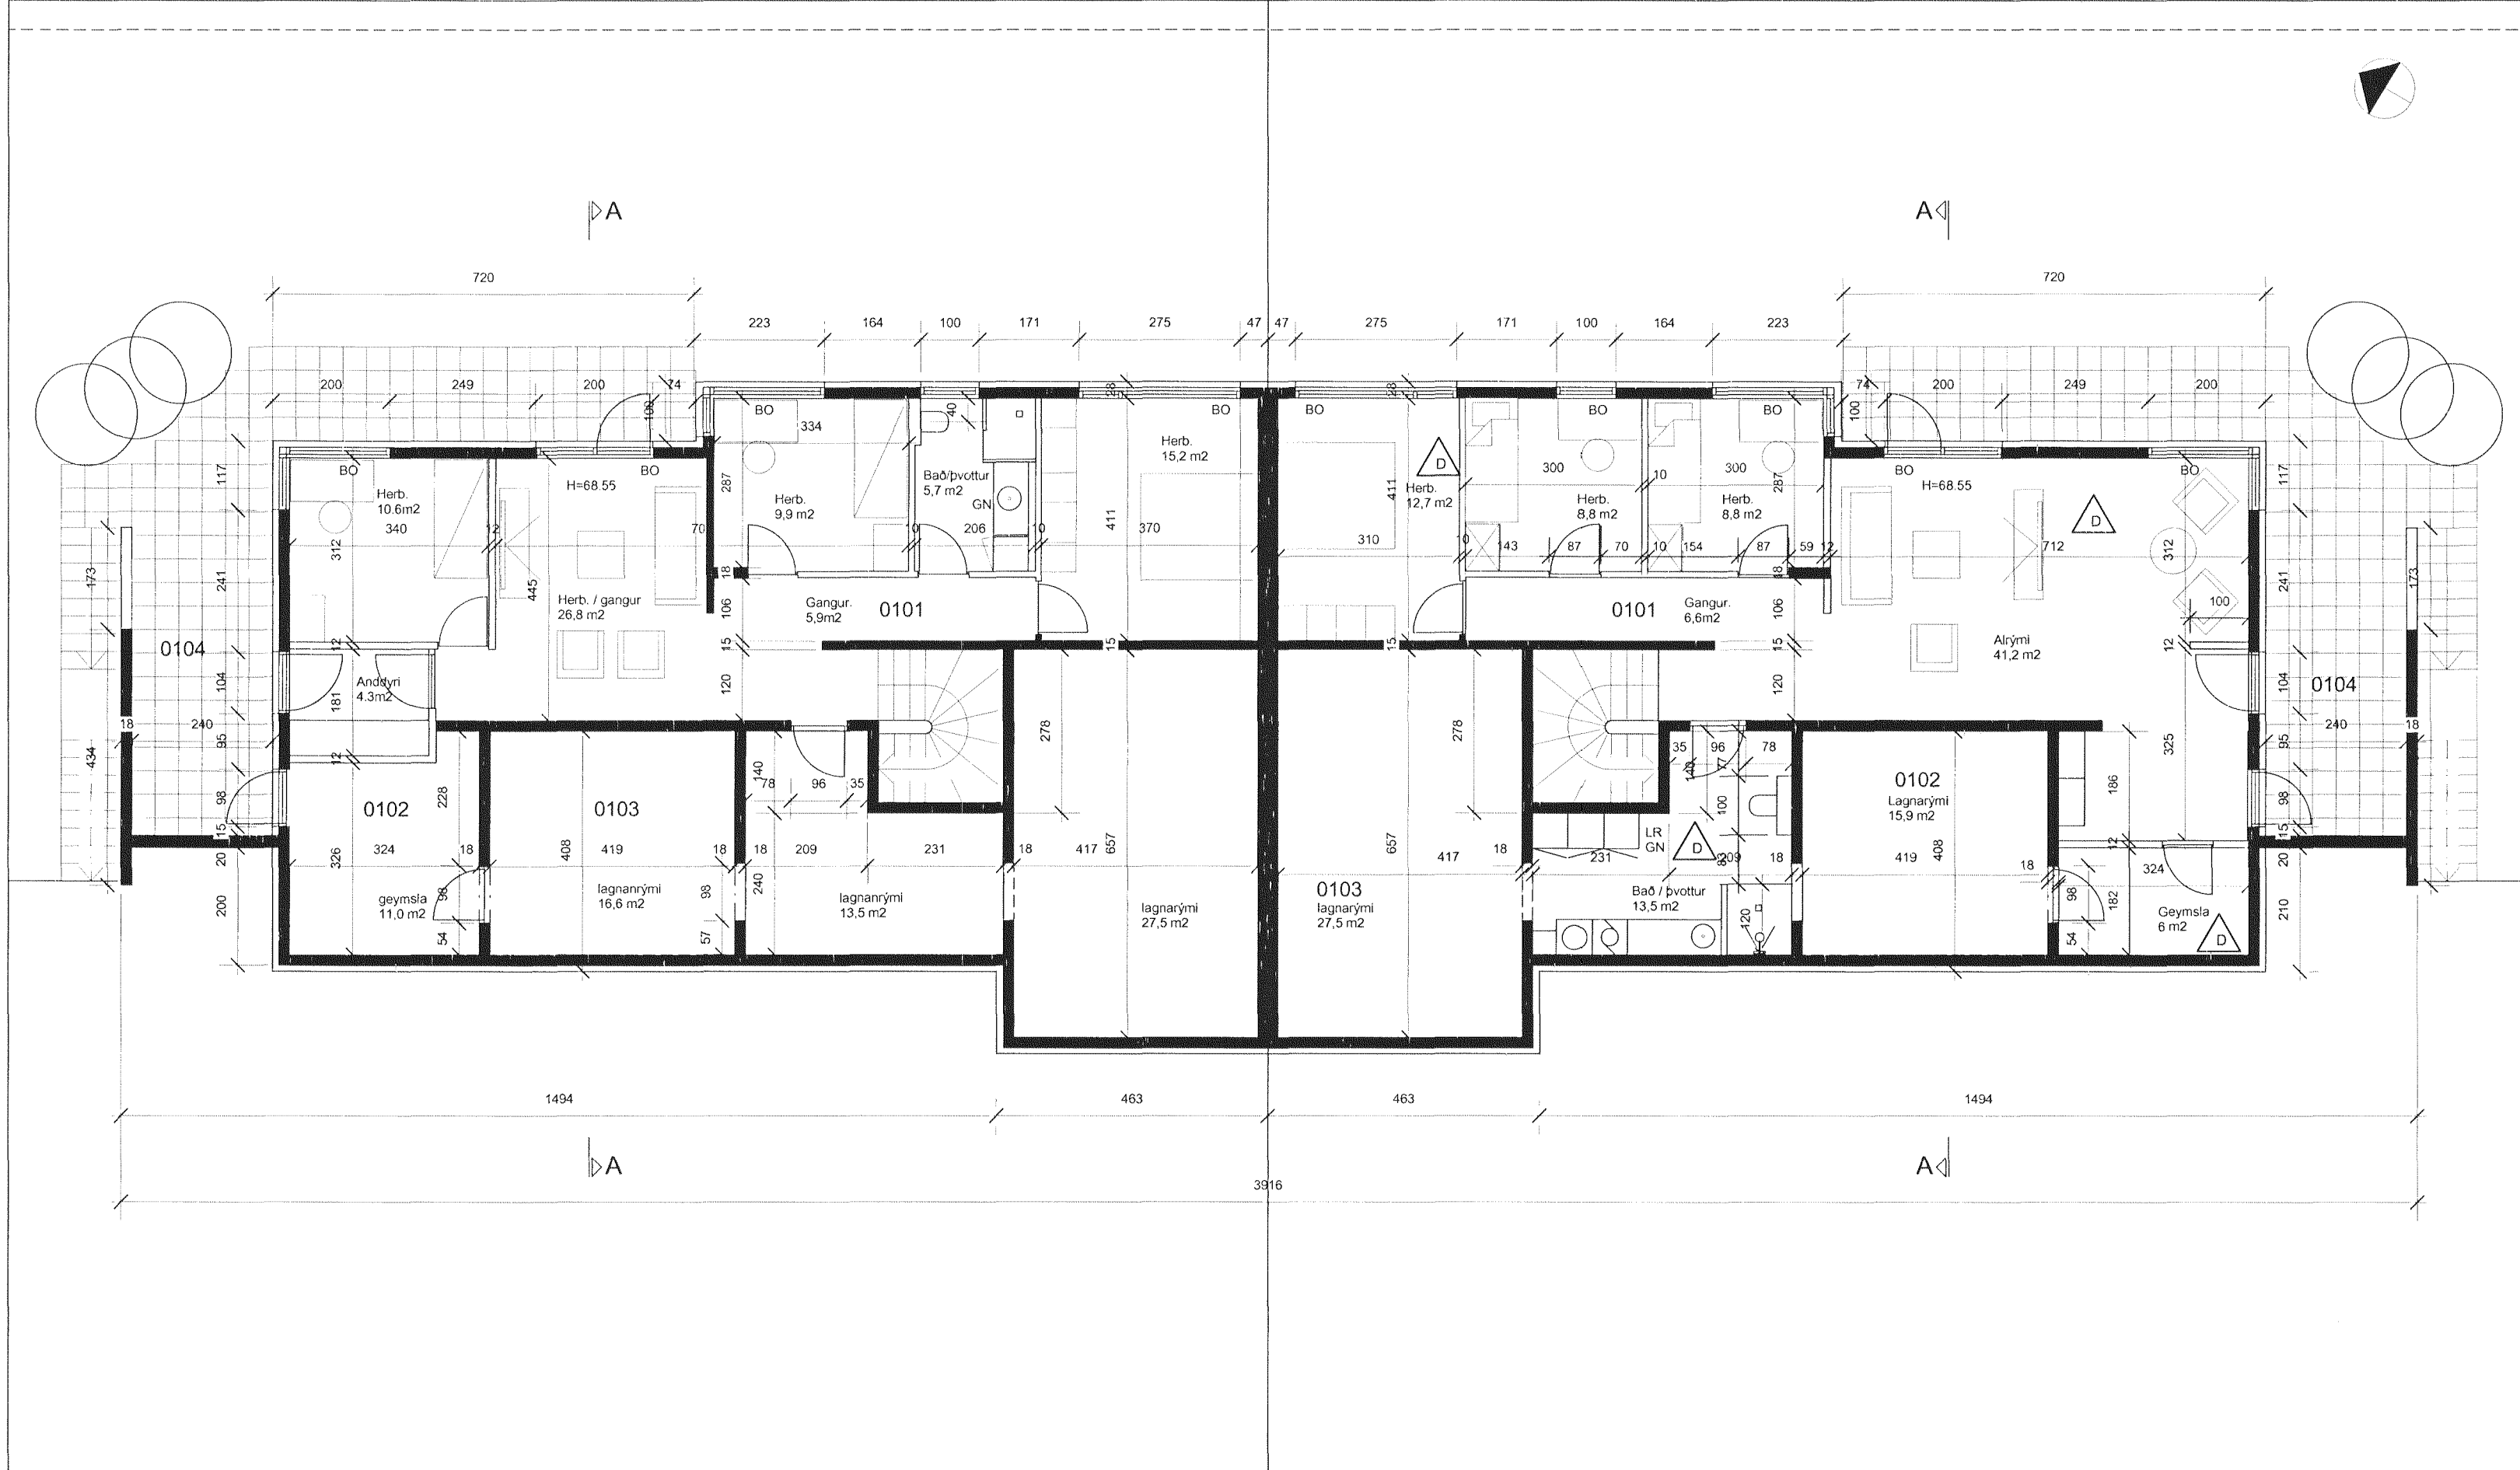

G=70,84

G=71,05


G=71,26

GRUNNMYND 1. HÆÐ

GRUNNMYND 1. HÆÐ

D	UEF / SPV	SS	28.06.2013
Geymsla minnkar. Lagnarými breytt í baðherbergi. Baðherbergi breytt í herbergi. Herbergi tekið út. Alirými stækkar.			
C	VH	VH	23.03.2009
Hurðir í lagnakjallara, málsetningar og stærðir rýma.			
B	VH	VH	25.02.2009
Burðarveggjum breytt og opum í lagnakjallara.			
A	ÁGG	VH	05.10.2007
Rýmum breytt í öppuþyllt tæknirými og geymsla stækkuð.			
ÚTGÁFA	TEIKNAD	YFIRFARID	DAGS
BREYTINGAR			

ASK ARKITEKTAR EHF
GEIRSGÖTU 9 101 REYKJAVÍK
SÍMI 515 0300 FAX 515 0319
www.ask.is

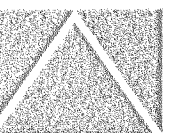

ÁRTUN AÐALHÖNNUÐAR

Valdimar Harðarson
Valdimar Harðarson Arkitekt F.A.I. Kt.
valdimar@ask.is

VERKEFNI
FJÓLUÁS 8-10
220 HAFNARFJÖRÐUR

TEGUND TEIKNINGAR	ADALTEIKNING	MKV. I A2	1:100@A2
HEITI TEIKNINGAR	Grunnmynd 1. hæðar	HANNAÐ	VH
VERK NR.	0698	TEIKNAD	SPV / UEF
AUÐKENNI - NÖMUR TEIKNINGAR	A-02	YFIRF.	SS
		DAGS.	27.03.2007
		ÚTGÁFA	D

© ÖLL AFNOT OG AFRITUN TEIKNINGAR ER HÁÐ SAMBÝRKY ASK ARKITEKTA. EKKI SKAL MÆLA UPP AF TEIKNINGU