



Samþykkt þann

12 JUL 2013


Byggingafulltrúinn í Hafnarfirði
F.h. Sigurður Steinar Jónsson

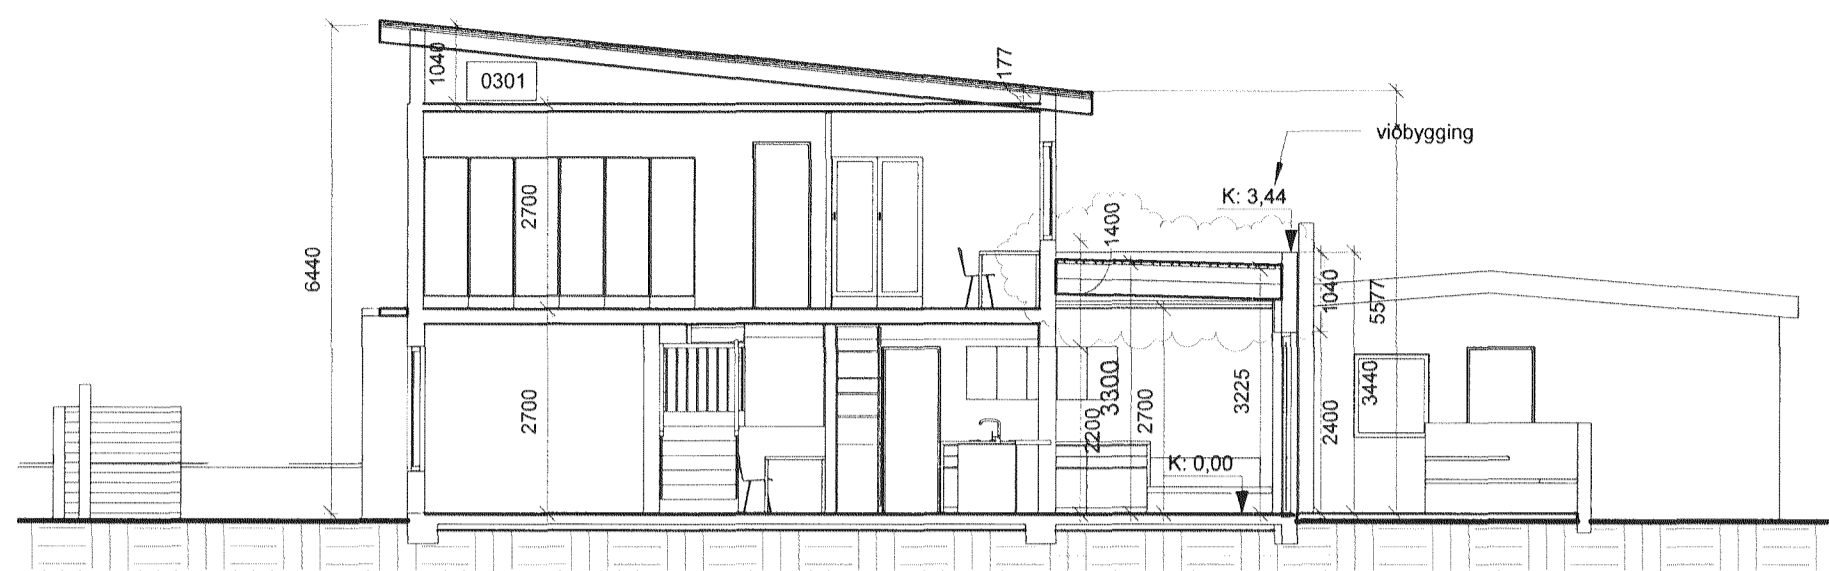


Þversnið AA
1 : 100

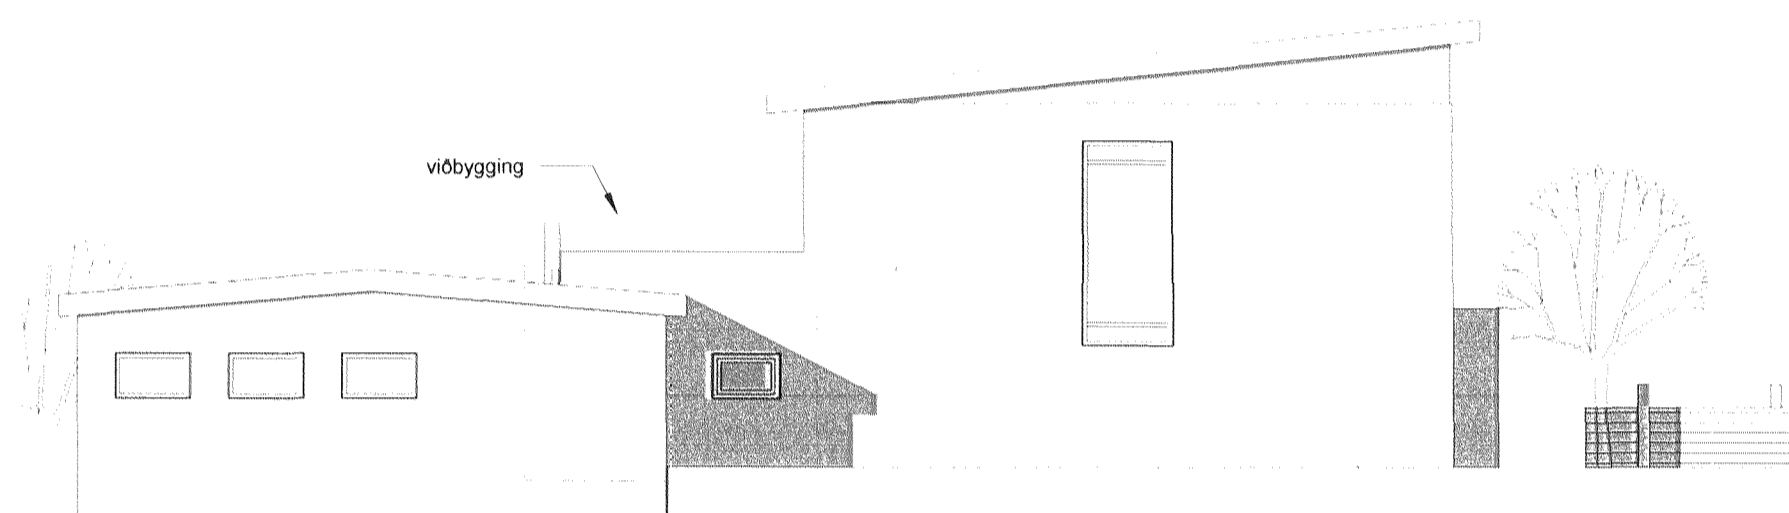

Ásýnd til austurs
1 : 100

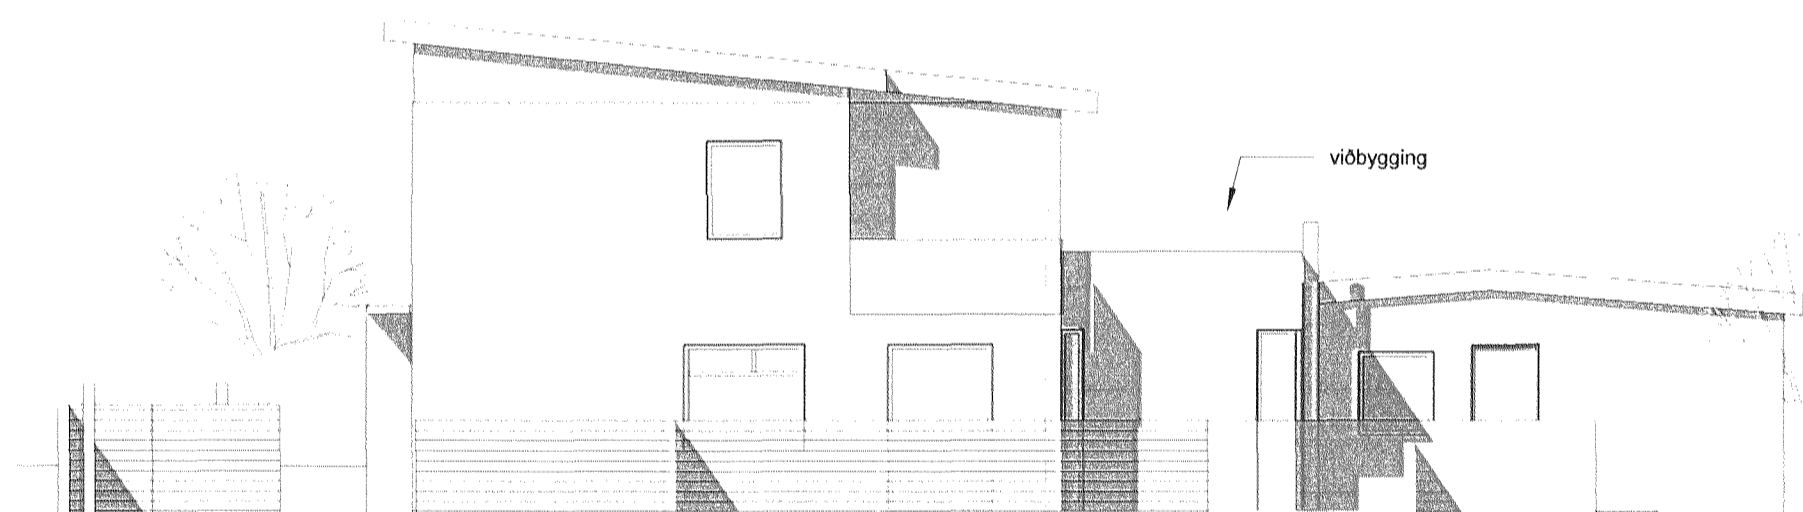

Ásýnd til vesturs
1 : 100

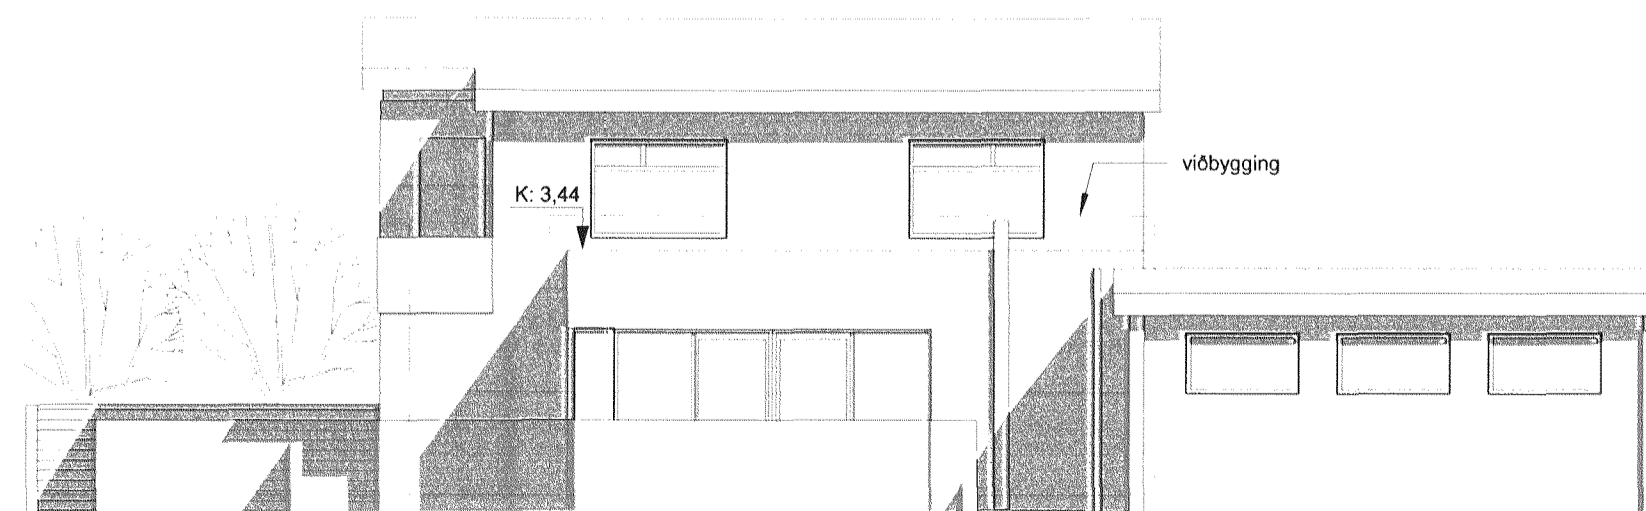

Ásýnd til suðurs
1 : 100

1:100 0 1 2 3 4 5 m

ATH. hæðarkótar á landi og gólfkótar á húsi eru ekki fyrirleggjandi

A 3.7.2013 SÓ Þaki breytt úr timburþaki í staðsteypt þak

Breyta: Dags.: Teiknað af: Athugasemd:

Studio Strik arkitektar ehf.
Hlíðarási 4
221 Hafnarfirði
s: 511-6777

STUDIO
STRIK

Sigurður Ólafsson
Sigurður Ólafsdóttir kt. 071070 - 5069 sigga@studiostrik.is
Hulda Þ. Aðalsteinsdóttir kt. 141074 - 4909 hulda@studiostrik.is

Kvarði: 1 : 100 Dagsetning: 09.05.2013

Teiknað af: SÓ Verkefnanúmer: 2013-01

Yfirfarið af: Checker Staðgreinir: 1400-1-79600160

Samþykkt af: Approver Landnúmer: 122294

Smyrlahraun 16 - viðbygging

Viðbygging
Þversnið og ásýndir

Teikninganúmer:
A_1-S-1-01

Breyta:
A

Bláðástærð: A2