



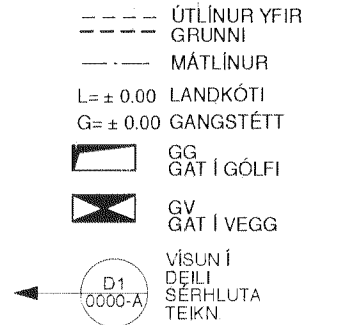

• ÖLL MÁL STADFÆRIST AÐUR EN FRAMKVEMDIR HEFJAST.
• MÆLID EKKI AF TEIKNINGUM.
• ÖLL MÁL ERU Í MM NEMA ANNAD SÉ TILGREINT.
• GÖMBREIÐI Í TEIKNINGUM TILKYNNIST ARKITEKT TAFARLAUST.
• TEIKNINGAR SKOÐAST MED HLIDSJÓN AF MEYFLGJANDI VEKRLÝSINGU OG ÖÐRUM VIDEIGANDI FYLGIÖGNUM ÁSAMT VIDEIGANDI FYLGIÖGNUM ANNARRA HÖNDUÐA.
• TEIKNINGAR Í STÆRRI MÆLIKVARÐA GILDA AVALT UMFRAM TEIKNINGAR Í SMÆRRI MÆLIKVARÐA.
• FYLGIJA SKAL FYRIRMÆLUM EFNISFRAMLEIENDA NEMA ANNAD SÉ TILGREINT.
© PK ARKITEKTAR

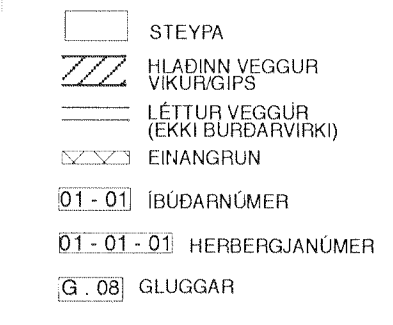


GNF GÖLFNIDURFALL
EB EFRIR BRÚN
NB NEDRI BRÚN
LR LOFTRÆSING
FG FRÁGENGID GÖLF
ST STEINSTEYPA
BS BRUNSLANGA
HSL HANDSÖKKVITEKI
BO BJÖRGUNAROP



I	12.3.13	C
H	30.8.12	B
F	2.4.08	A
G		
E		
D		
C		
B		
A		

Út á endurskoðað m.v. NÝJA GLUGGA 12.3.13
Út á endurskoðað m.v. nýja launir í gluggum og kveðingum, útbætur í innviðum og útlit vöðva
Gluggar & handlar köfir 2.4.08 A
BREYTING: ÁBM. DAGS: BR:

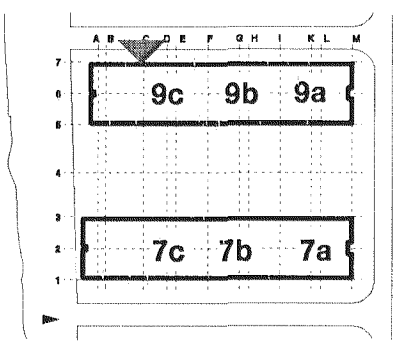

Norðurbakki
FJÖLBYLISHUS
VERKHLUTI:
Útlit vestur NB9
TEIKN. NR.
NB9 305.2

VERK NR.: 06006
DAGS: 29.9.06
MKV.: 1.50
VISTUN: FULLNÁÐARHÖNNUN
HÖNNUNARSTIG: PK ARKITEKTAR EHF
HANNAD: 680504-2880
SAMPYKKT: PK ARKITEKTAR EHF
ÁRMIL 11 REYKJAVÍK 108
Sími 551.8050 FAX 551.8077 palmar@pk.is

9
BREYTING
C