



• ÖLL MÁL STAÐFERIST AÐUR EN FRAMKVEMDIR HEFJAST.
 • MÆLIÐ EKKI AF TEIKNINGUM.
 • ÖLL MÁL ERU Í MÍN NEMA ANNAD SÉ TILGREINT.
 • OSAMFREMÍ Í TEIKNINGUM TILKYNNIST ARKITEKT TAFARLAUST.
 • TEIKNINGAR SKOÐAST MEÐ HLUÐSÖN AF MEYLI GJAFI VEIÐRÝSINGU OG ÖÐRUM VÍÐEIGANDI FYLGIGÖGNUM ÁSAMT VÍÐEIGANDI FYLGIGÖGNUM ANNARRA HÖNNUDA.
 • TEIKNINGAR Í STAÐRI MÆLIKVARÐA GILDA ÁVALT UMFRAM TEIKNINGAR Í SMÆRRI MÆLIKVARÐA.
 • FYLGJA SKAL FYRIRMELUM EFNISFRAMLEIÐNA NEMA ANNAD SÉ TILGREINT.
 © PK ARKITEKTAR




GNF GÓLFNIBURFALL
EB EFRIR BRÚN
NB NEDRI BRÚN
LR LOFTRESING
FG FRÆGENÐ GÓLF
ST STEINSTEYPA
BS BRUNASLANGA
HSL HANDSLÖKKVITÆKI
BO BJORSLUNARÞIP
ip málsett á plötu

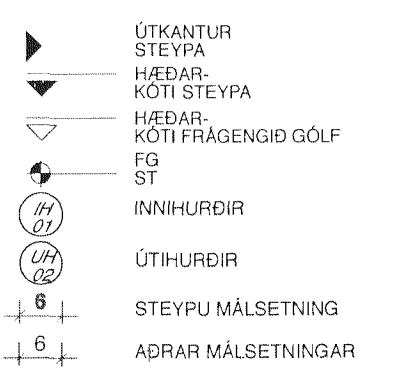

ÖTKANTUR STEYPA
HÆÐAR KOTTI STEYPA
HÆÐAR KOTTI FRÆGENÐ GÓLF
FG ST
INNIHURDIR
ÓTIHURDIR
STEYPU MÁLSETNING
ADRAR MÁLSETNINGAR

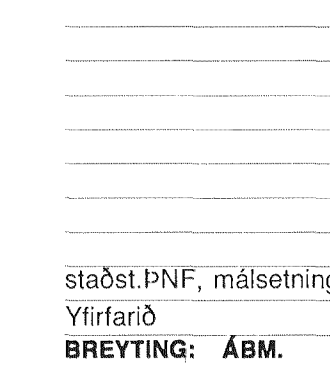

GAT YFIR
STEYPA
HLAÐINN VEGGUR VÍÐRINGS
LETTUR VEGGUR (EKKI BURÐARVIRKI)
EINANGRUN

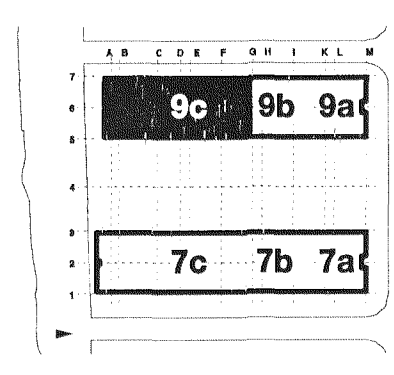

01 - 01 IBUÐARNUMER
01 - 01 - 01 HERBERGJANUMER
01 - 01 GLUGGAR



9c **9b** **9a**
7c **7b** **7a**

staðst íNF, málsetningar 22.04.13 B
 Vírfráð 18.12.07 A
BREYTING: ÁBM. **DAGS: BR:**

Norðurbakki
 FJÖLBYLISHÚS
 VERKHLUTI:
 Pakmynd
 NB9c
 TEIKN NR.
 NB9 106.2

VERK NR : 06006
 DAGS : 29.09.06
 MKV : 1.50
 VISTUN :
 HÖNNUNARSTIG : FULLNADARHÖNNUN
 HANNAÐ : **PK ARKITEKTAR EHF**
 680504-2880
PK ARKITEKTAR EHF
 ÁRMULLI 11 REYKJAVÍK 108
 Sími 551.8050 FAX 551.8077 palmar@pk.is

9
PK
B
 BREYTING: