


- - - - - ÚTLÍNUR YFIR
 - - - - - GRUNNI
 - - - - - MÁTLÍNUR
 L = ± 0.00 LANDKÓTI
 G = ± 0.00 GANGSTÉTT
 GG
 GAT Í GÓLFÍ
 GV
 GAT Í VEGG
 D1
 0000-A
 VÍSUN Í
 DEILI
 SÉRHLUTA
 TEIKA

GNF	GÓLFNIDURFALL
EB	EFRI BRÚN
NB	NEDRI BRÚN
LR	LOFT/RESING
FG	FRÁGENGID GÓLF
ST	STEINSTEYPA
BS	BRUNASLANGA
HSL	HANDSLÖKKVIT/ÆK
BO	BJÖRGUNAROP

	ÚTKANTUR STEYPA
	HÆÐAR- KOTI STEYPA
	HÆÐAR- KOTI FRÆGENGID GÖLF
	FG ST
	INNÍHURÐIR
	ÚTIHURÐIR

	STEYPA
	HLÁÐINN VEGGUR VIKURGIPS
	LÉTTUR VEGGUR (EKKI BURÐARVIRKI)
	EINANGRUN
01 - 01	IBÚÐARNÚMER
01 - 01 - 01	HERBERGJANÚMÉ
G_08	GLUGGAR

	I
	H
	G
	F
	E
	D
Útfl endurskoðað m.v. NÝJA GLUGGA	12.3.13
Útfl endurskoðað m.v. nýjar lausnir í gluggum og klæðningu, útdrún 1. h hæð úl í flutt við hinar hæðirnar.	30.8.12
Gluggar & hæðar kótar	2.4.08
BREYTING: ABM.	DAGS: BF

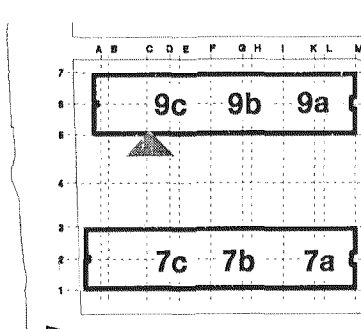

NB9 304.1

VERK NR. : 06006
DAGS : 29.9.06
MKV. : 1.50
VISTUN :
HÖNNUNARSTIG : FULLNADARHÖNNUN
HANNAD : PK ARKITEKTAR EHF
SAMPYKKT : 680504-2880
PK ARKITEKTAR EHF.
ARMIL 11 REYKJAVIK 108
SÍMI 551.8050 FAX 551.8077 palmar@pk.is