



• ÖLL MÁL STAÐFERIST ADUR EN FRAMKVEMDIR HEFJAST.
• MÆLID EKKI AF TEIKNINGUM.
• ÖLL MÁL ERU Í MÍN NEMA ANNAÐ SÉ TILREIÐT.
• ÖSAMPREMI Í TEIKNINGUM TILKYNNIST ARKITEKT TAFARLAUST.
• TEIKNINGAR SKOÐIST MÍÐ HILDSÓN AF MEFYLGJANDI VEKRLÝSINGU OG ÖÐRUM VIDEIGANDI FYLGIÖGNUM SAMT VIDEIGANDI FYLGIÖGNUM ANNARRA HÖNNUÐA.
• TEIKNINGAR Í STÆRRI MÆLIKVARÐA GILDA ÁVALT UMFRAM TEIKNINGAR Í SMÆRRI MÆLIKVARÐA.
• FYLGLA SKAL FYRIRMÆLUM ERNISFRAMLEIENDA NEMA ANNAÐ SÉ TILREIÐT.
© PK ARKITEKTAR

--- ÚTLINUR YFIR GRUNN
--- MÁTLINUR
L_a ± 0.00 LANDKÖTI
G ± 0.00 GANGSTÉTT
G₁ GAT I GOLF
GV GAT I VEGG
YFIRNÍ GELI
SERHLUTA TEIKN


GNF GOLFNDURFALL
EB EFRIBRÚN
NB NEDRIBRÚN
LR LOFTFRÆSING
FG FRÆGENDI GÖLF
ST STENSGEYFA
BS BILNASLANGA
HSL HANDSLOKVIÐEKI
BO BJÖRGUNAROP
f.pl. málsett til í plötu

ÚTKANTUR
STEYPA
KÖTI STEYPA
HÖÐAR
KÖTI FRÆGENDI GÖLF
FG ST
INNHRURDIR
ÚTHURDIR
STEYPU MÁLSETNING
ADRAR MÁLSETNINGAR

GAT YFIR
STEYPA
HLAÐINN VEGGUR VIKURGIPS
LÉTTUR VEGGUR EKKI BILDRAGVIRKUR
ENANGRUN
01-01 IBÖÐARNUMER
01-01-01 HERBERGJANUMER
GLUGGAR

I	21.13	E
H	30.08.12	D
G	25.06.12	C
F	8.4.08	B
E	17.3.08	A

málsetningar, hurðir, gluggar, dellmerki o.fl.
gluggasetn. samr. við útit
úthring breytt, iðbúðum fjölgað o.fl.
líft openingar & placement
Breyting: ÁBM. DAGS: BR:

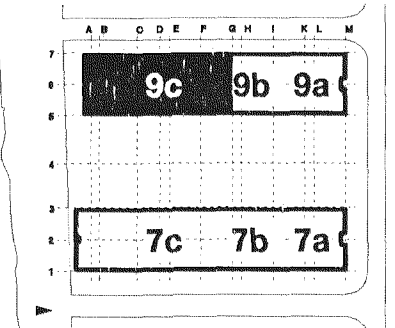

Norðurbakki
FJÖLBYLISHÚS
VERKHLUTI:
Grunnmynd 1H
NB9c
TEIKN. NR.
NB9 101.2

VERK NR.: 06006
DAGS: 29.9.06
MKV: 1.50
VISTUN:
HÖNNUNARSTIG: FULLNADARHÖNNUN
HANNAD: PK ARKITEKTAR EHF
SAMPYKKT: 680504-2880
PK ARKITEKTAR EHF.
ÁRMÚLI 11 REYKJAVÍK 108
SÍMI 551.8050 FAX 551.6077 palmar@pk.is

9
1H
E
BREYTING: