


• ÖLL MÁL STAÐFERIST AÐUR EN FRAMKVEMDIR HEFJAST.
• MÆLIÐ EKKI AF TEIKNINGUM
• ÖLL MÁL ERU Í MÍN NEMA ANNAD SÉ TILGREINT.
• ÖSAMPREMI Í TEIKNINGUM TILKYNNIST ARKITEKT TAFARLAUST.
• TEIKNINGAR SKOÐAST MEÐ HLIÐSÓN AF MEFLIGJANDI VEKRLYSINGU OG ÖDRUM VIDEIGJANDI FYLGIÐGÖNUM ANNARRA HÖNNUDA.
• TEIKNINGAR Í STÆRRI MÆLIKVARÐA GILDA ÁVALT UMFRAM TEIKNINGAR Í SMÆRRI MÆLIKVARÐA.
• FYLGIJA SKAL FYRIRMÆLUM EFNISFRAMLEIÐNA NEMA ANNAD SÉ TILGREINT.
© PK ARKITEKTAR

- | | | | |
|--|--|---|--|
| <ul style="list-style-type: none"> — — — — — ÚTLÍNUR YFIR GRUNNI — — — — — MÁTLÍNUR — — — — — L = ± 0.00 LANDKÖTI — — — — — G = ± 0.00 GANGSTETT □ GAT LGÓLF □ GY GAT Í VEGG □ VEGG Í DEILI □ SÉTTILUTA TEIKN. | <ul style="list-style-type: none"> GNF GÖLFNIDURFALL EB EYFRIBRÚN NB NEDRIRBRUN LR LOFTFRÆSING FR FRÆGJENDI GÖLF ST STEINSTEYPA BS BRUNASLANGA HSL HANDSLÖKKVIÐÆKI BO ÞJÓRGJAFANÖP fpi málsett af f.pötu | <ul style="list-style-type: none"> ◀ ÚTANTUR STEYPA ◀ HJÓÐAR KÖTI STEYPA ◀ HJÓÐAR KÖTI FRÆGJENDI GÖLF ◀ EG ST ◀ INNHURÐIR ◀ ÚTHURÐIR ◀ STEYPU MÁLSETNING ◀ AÐRAR MÁLSETNINGAR | <ul style="list-style-type: none"> ◀ GAT YFIR ◀ STEYPA ◀ HLIÐINN VEGGUR VAKURÖPIS ◀ LETTUR VEGGUR (EKKI BURÐARVIRKI) ◀ EINANGRUN ◀ 01-01 IBÓÐARNUMER ◀ 01-01-01 HERBERGANUMER ◀ 08 GLUGGAR |
|--|--|---|--|

málsetningar, hurðr, gluggar, delimekti o.fl. 21.5.13 D
gluggasetn. samr. við útlit 30.06.12 C
úthring breytt, íbúðum fjölgað o.fl. 25.06.12 B
Yfiraró 14.2.08 A
Breyting: ABM. DAGS: BR:

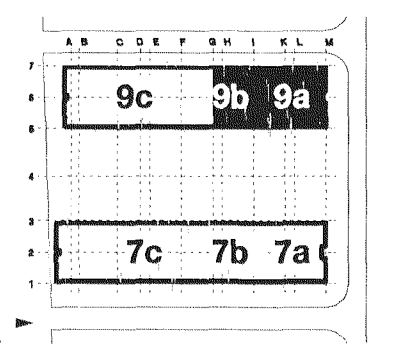

Norðurbakki
FJÖLBÝLISHÚS
VERKHILUTI:
Grunnmynd 2-3H
NB9a-b
TEIKN NR.
NB9 102.1

VERK NR.: 06006
DAGS: 29.09.06
MKV.: 150' -
VISTUN:
HÖNNUNARSTIG: FULLNABARHÖNNUN
HANNAD: PK ARKITEKTAR EHF.
SAMÞYKKT: 680504-2830
PK ARKITEKTAR EHF.
ÁRMÚLI 11 REYKJAVÍK 108
SÍMI 551.8050 FAX 551.8077 palmar@pk.is

**9
2H
D**
BREYTING.