
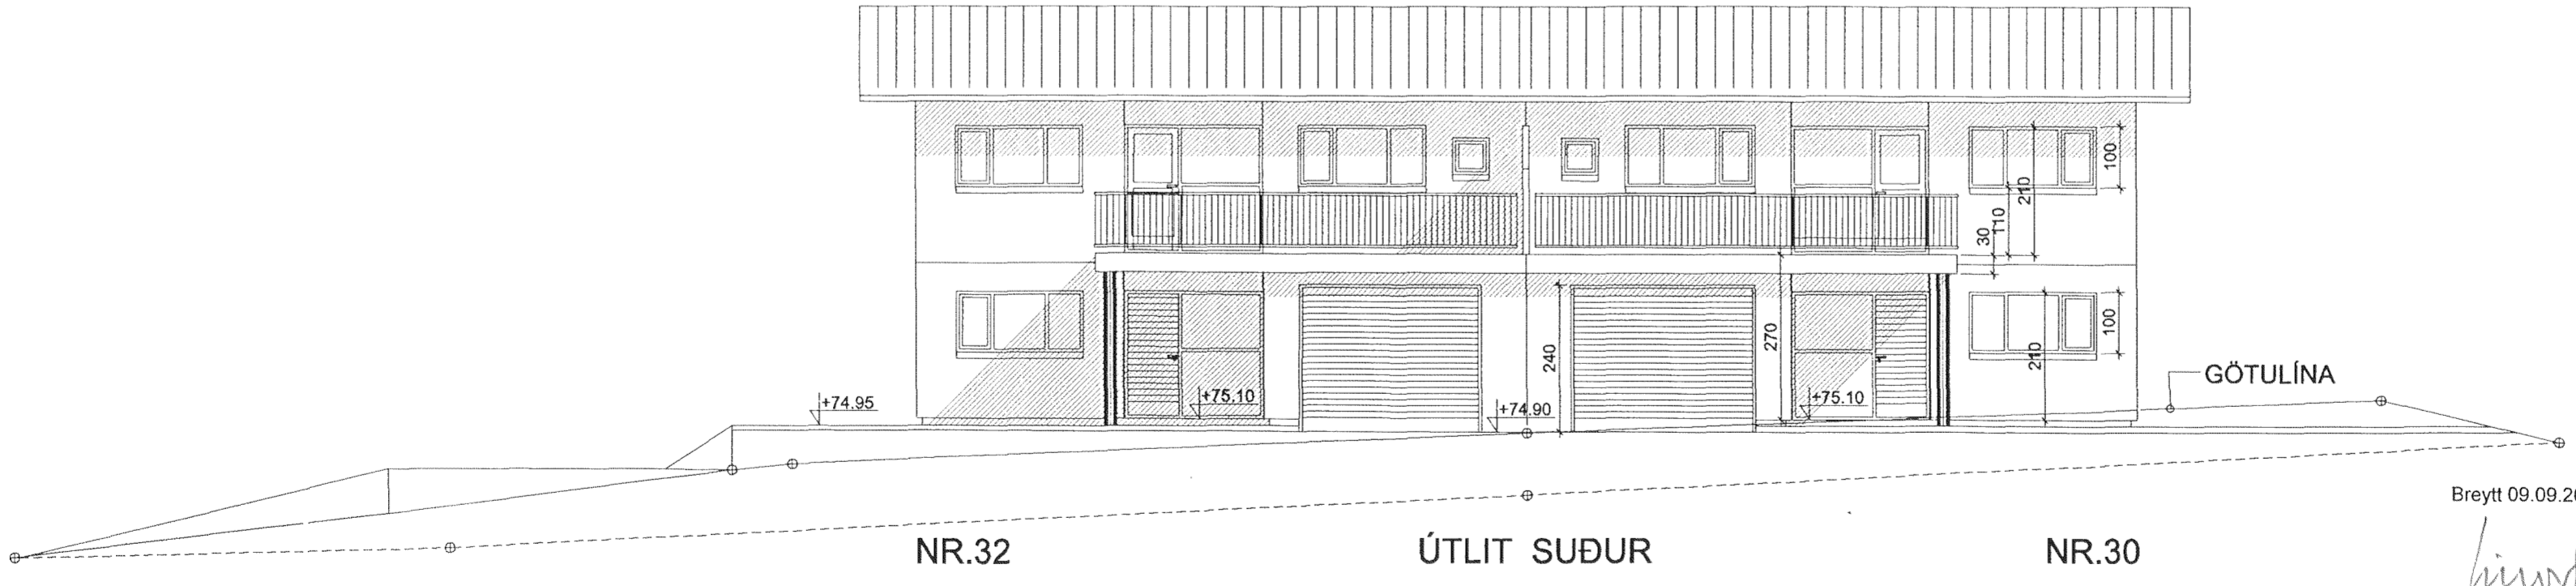
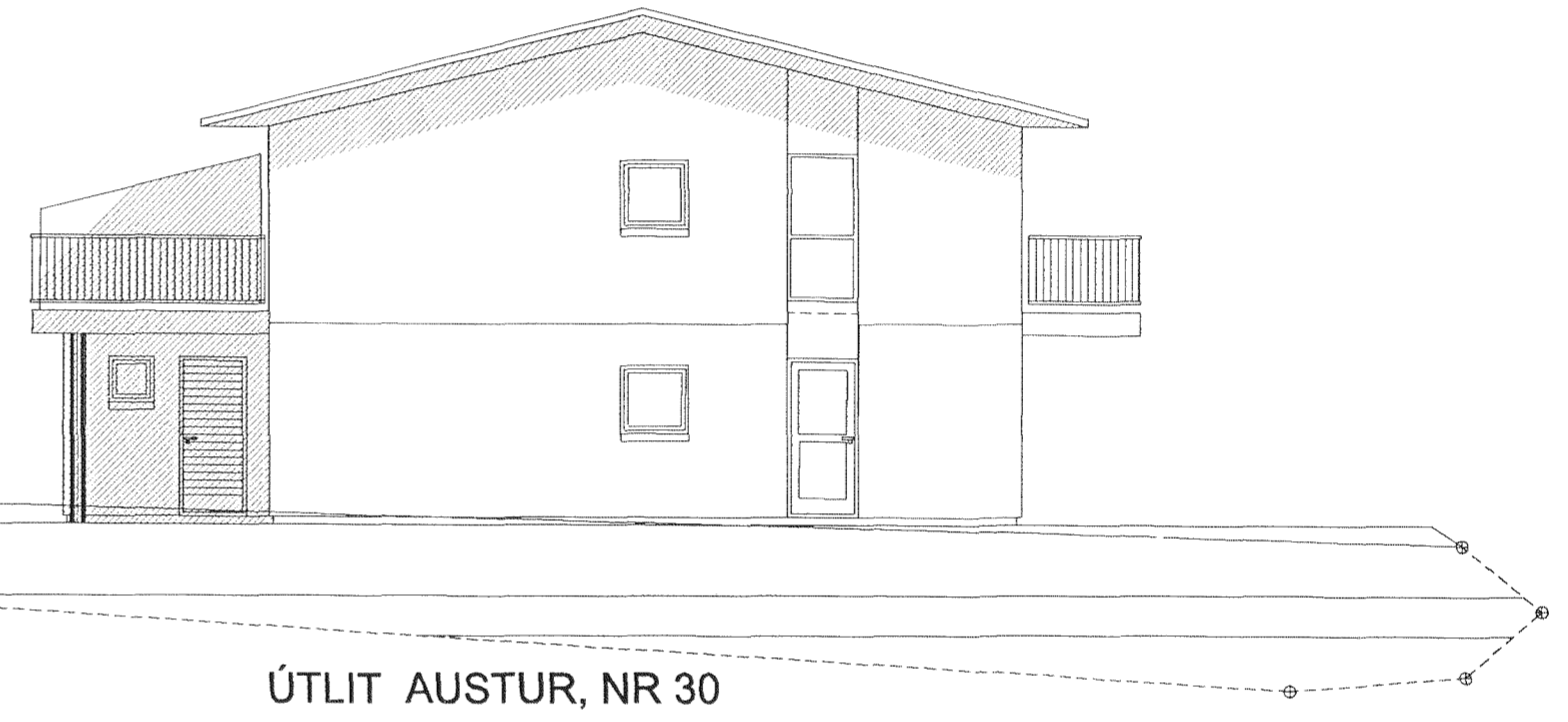



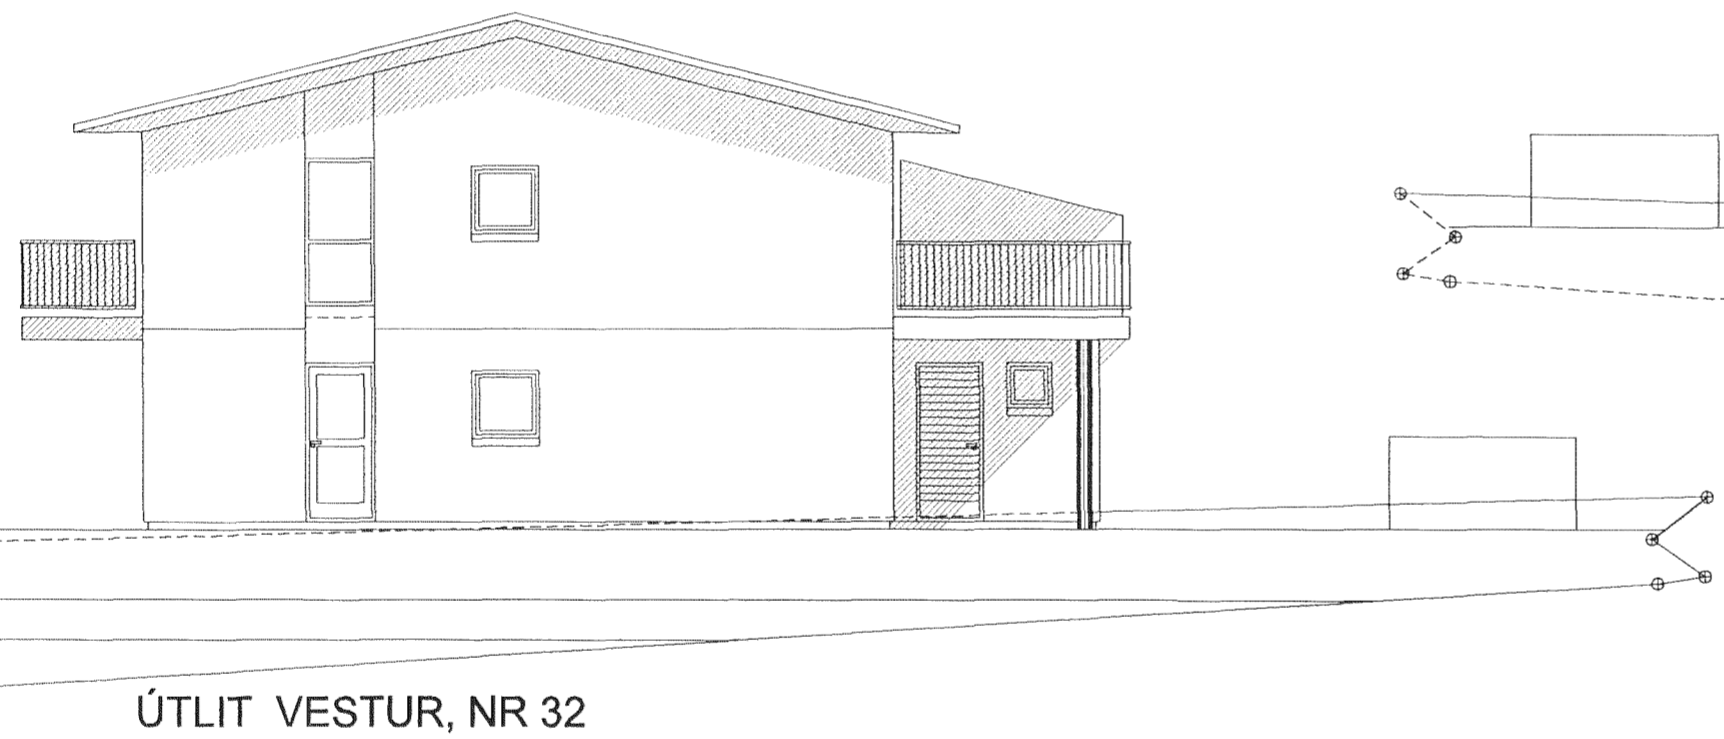

Breytt 09.09.2001: Stoðveggar á lóð felldur niður,
 þakhalli minnkaður
Sigurður Adalsteinsson
 SVÖLUÁS 30-32, HAFNARF. BL. 04

BREYTT:	DAGS:	LÝSING:
BREYTT	DAGS.	LÝSING