


Staðveggur á loft felldur niður,
pakhalli minnkaður


Sigurbór Adalsteinsson

Skráningartafla: SVÖLUÁS 30, HAFNARFIRÐI				Skrásetjari: Sigurbór Adalsteinsson													
Landnúmer: 187454				Kennitala: 250144-3939													
Matshlutanúmer: 01				Dags: 9.9.2001													
Uppskipting og lýsing				Stærðir													
D0	D1	D2	D3	D4	D5	D5M	D6	D7	D8	D9	D10a	D10b	D11	D12	D16	D17	
Lokun	Rými hæð-röð	Notkun texti	Höfuð-flokkun	Eignar-hald	Brúfokur m²	Milfokur m²	Sigur m²	Op m²	Brúfokur m²	Brúfokur sh < 1,8	Salahæð min	Salahæð max	Brúto rúmmál m³	Nettófokur m²	Birt flatarmál m²	Reikitala skiptarúmmáls	Skiptarúmmál m³
		Matshluti			209,3	0,0	4,9	4,6	204,7	0,0			679,0	179,5	204,7		541,498
		Botn											41,9				
	01	1. hæð			111,6	0,0	4,9	0,0	111,6	0,0			306,4	95,9	111,6		
A	0101	ibúð	N	0101	82,8		4,9		82,8		2,70	2,70	223,6	70,6	82,8	2,70	190,620
A	0102	bilgeymsla	N	0102	28,8				28,8		2,70	2,70	82,8	25,3	28,8	2,70	68,310
	02	2. hæð			97,7	0,0	0,0	4,6	93,1	0,0			330,7	83,6	93,1		
A	0201	ibúð	N	0101	97,7			4,6	93,1		2,94	4,58	330,7	83,6	93,1	3,38	282,568
Athugasemdir																	
Sameignir sumra																	
Eignarhald																	
	Eignar-hald	Notkun texti	Birt flatarmál m²	Skiptarúmmál Séreign m³	Séreign og sameign m³												
	0101	ibúð	175,9	473,188	473,188												
	0102	bilgeymsla	28,8	68,310	68,310												
		Alls	204,7	541,498	541,498												

Skráningartafla: SVÖLUÁS 32, HAFNARFIRÐI				Skrásetjari: Sigurbór Adalsteinsson													
Landnúmer: 187456				Kennitala: 250144-3939													
Matshlutanúmer: 01				Dags: 9.9.2001													
Uppskipting og lýsing				Stærðir													
D0	D1	D2	D3	D4	D5	D5M	D6	D7	D8	D9	D10a	D10b	D11	D12	D16	D17	
Lokun	Rými hæð-röð	Notkun texti	Höfuð-flokkun	Eignar-hald	Brúfokur m²	Milfokur m²	Sigur m²	Op m²	Brúfokur m²	Brúfokur sh < 1,8	Salahæð min	Salahæð max	Brúto rúmmál m³	Nettófokur m²	Birt flatarmál m²	Reikitala skiptarúmmáls	Skiptarúmmál m³
		Matshluti			209,3	0,0	4,9	4,6	204,7	0,0			679,0	179,5	204,7		541,498
		Botn											41,9				
	01	1. hæð			111,6	0,0	4,9	0,0	111,6	0,0			306,4	95,9	111,6		
A	0101	ibúð	N	0101	82,8		4,9		82,8		2,70	2,70	223,6	70,6	82,8	2,70	190,620
A	0102	bilgeymsla	N	0102	28,8				28,8		2,70	2,70	82,8	25,3	28,8	2,70	68,310
	02	2. hæð			97,7	0,0	0,0	4,6	93,1	0,0			330,7	83,6	93,1		
A	0201	ibúð	N	0101	97,7			4,6	93,1		2,94	4,58	330,7	83,6	93,1	3,38	282,568
Athugasemdir																	
Sameignir sumra																	
Eignarhald																	
	Eignar-hald	Notkun texti	Birt flatarmál m²	Skiptarúmmál Séreign m³	Séreign og sameign m³												
	0101	ibúð	175,9	473,188	473,188												
	0102	bilgeymsla	28,8	68,310	68,310												
		Alls	204,7	541,498	541,498												

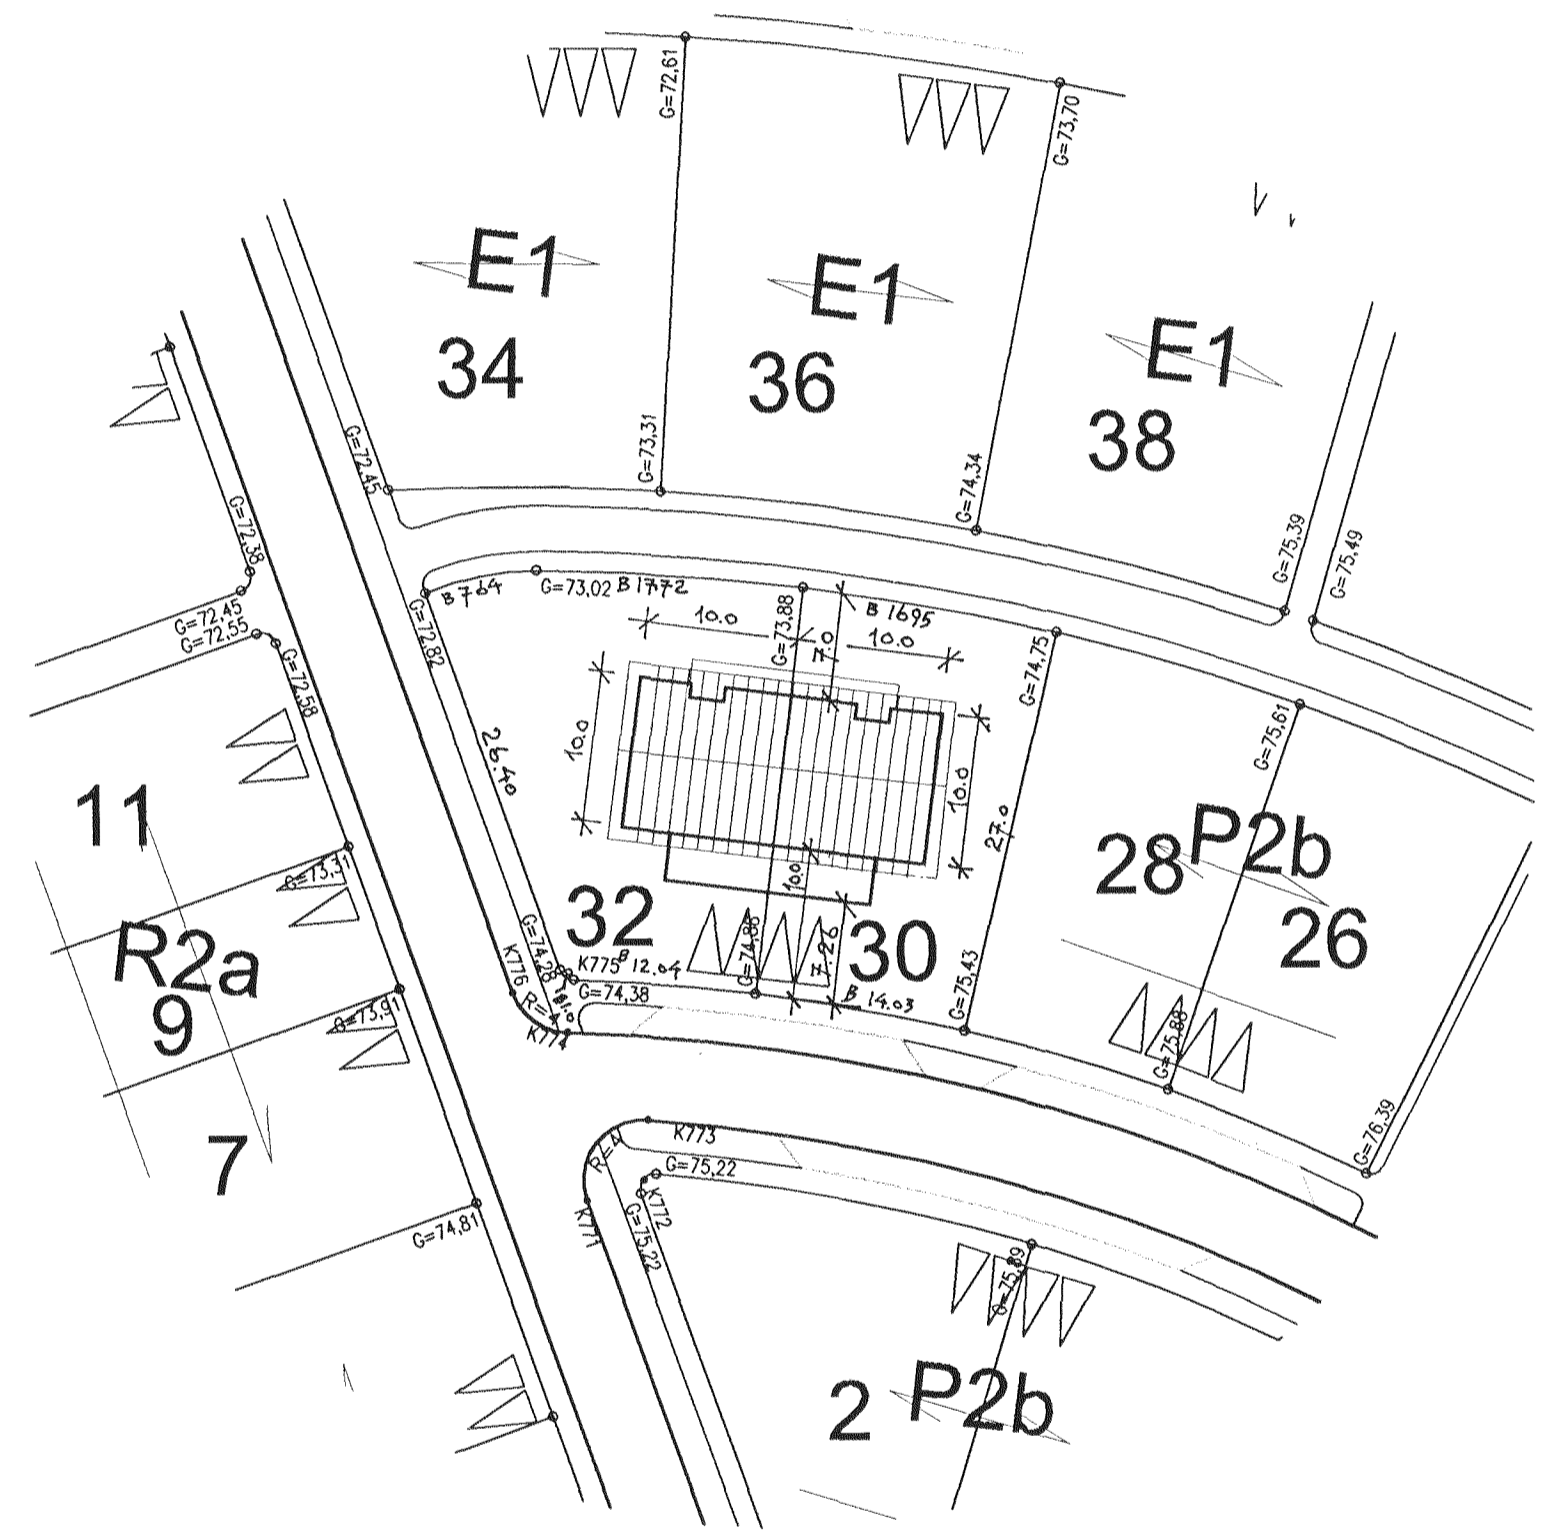

AFSTÖÐUMYND 1:500

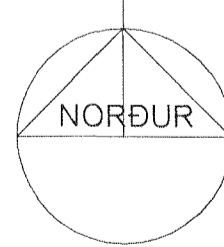

Breytt 09.09.2001: Stoðveggur á loft felldur niður,
pakhalli minnkaður

Sigurbór Adalsteinsson

SVÖLUÁS 30-32, HAFNARF. BL.05

BREYTT: DAGS: LÝSING:

BREYTT DAGS. LÝSING

ÞRÍÐJA HÆÐIN, ARKITEKTAR – SIGURBÓR ADALSTEINSSON FAI

AFSTÖÐUMYND, SKRÁNINGARTÖFLUR

HANNAÐ: SA TEIKNAD: SA DAGS: 08.08.2001 MKV: 1:500 VERKNR:

STRANDGÖTU 28 220 HAFNARFIRÐI
SÍMI: 555 46 10 FAX: 565 46 31
KT:250144-3939
st@landia.is