
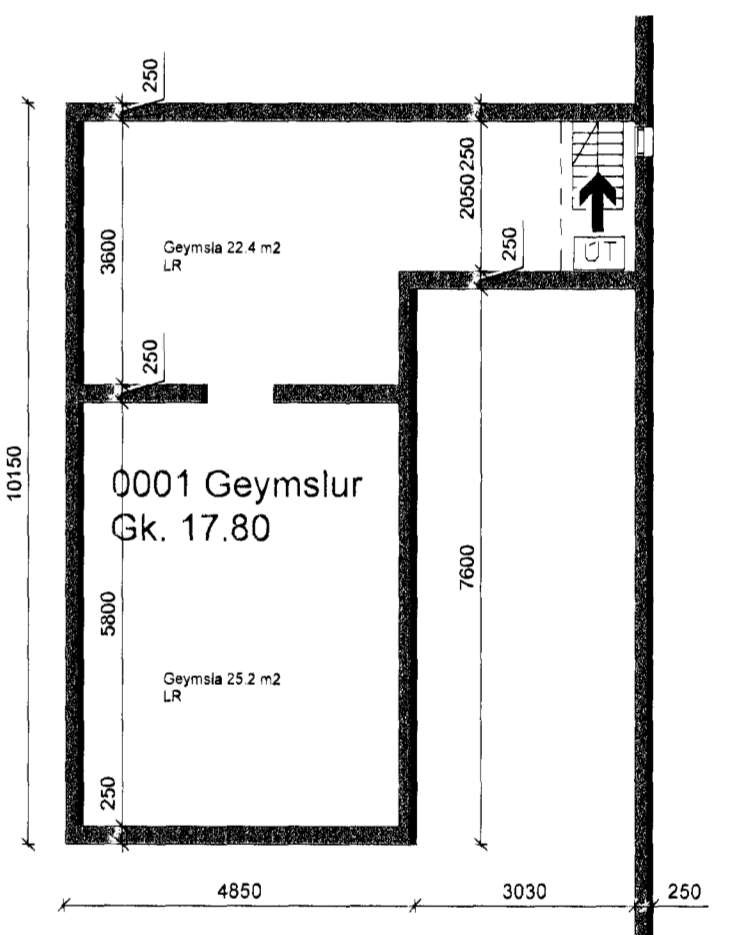


MATSHLUTI 04

MATSHLUTI 01

Samþykkt þann
16 MAI 2013
Byggingofulltrúinn í Hafnarfréði
Eh. Brynjar Rafn Ólafsson

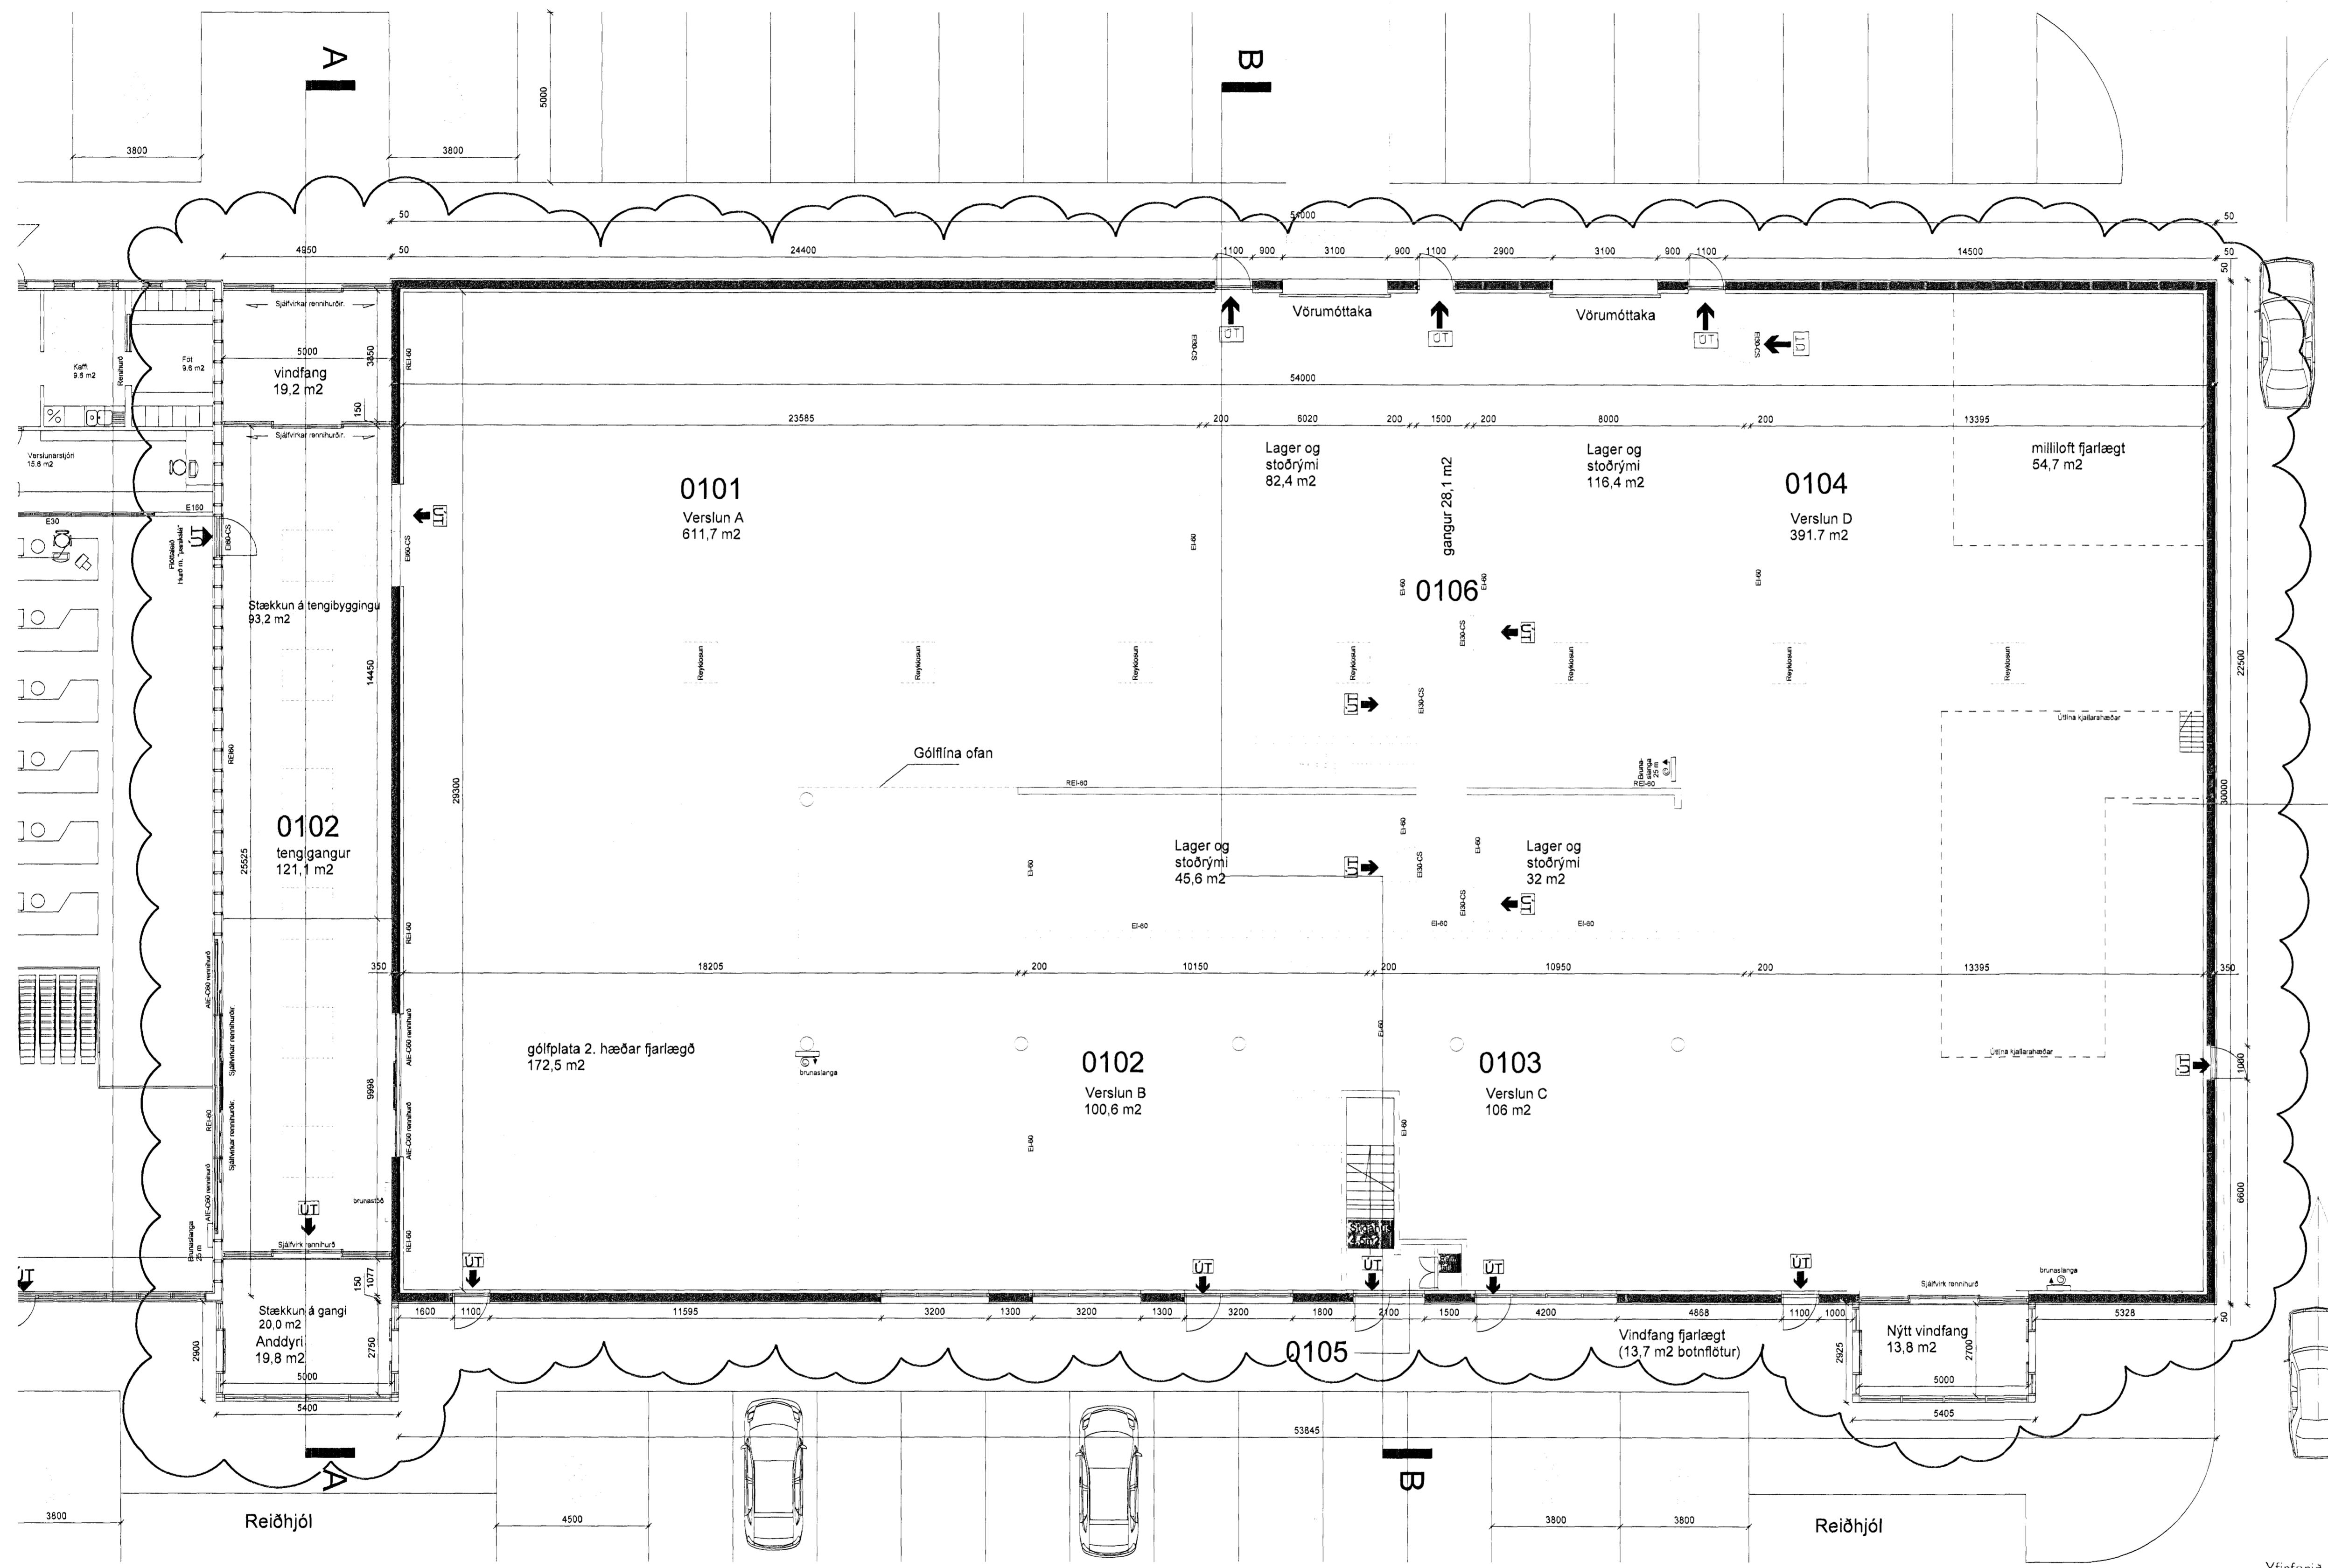

Grunnmynd kjallara

ATH: Umsókn gildir aðeins fyrir svæði innan skjafa reitsins
Umsókn nær til utanhúsbreytinga á matshluta 01 og stækkunar tengingangs á milli mhl.01 og mhl.04. Tengingangur tilheyrir mhl.04.
Sýnd er möguleg skipting mhl.01 innanhúss en í skráningartöflu er gert ráð fyrir að rýmið sé eitt óráðstafað rými (01-01). Eldvarnir innanhúss í mhl.01 verða sýndar þegar sótt verður sérstaklega um skiptingu rýmisins innanhúss.

Útg. Daga. Skýring. Braf:

Helluhraun 16-18

Grunnmynd 1. hæð

Teknað af: hmh.es.sg Dagsetning: 06.05.2013
Yfirfarið af: Mælikvarði: 1:100


THO ARKITEKTAR
Faxan 9 108 Reykjavík kt 440723-2390
Sími: 545 1800 Tölva: www.tho.is

Grunnmynd 1. hæð
mkv.: 1:100



12-013 05-01
Verknúmer Númer Útgáfa