
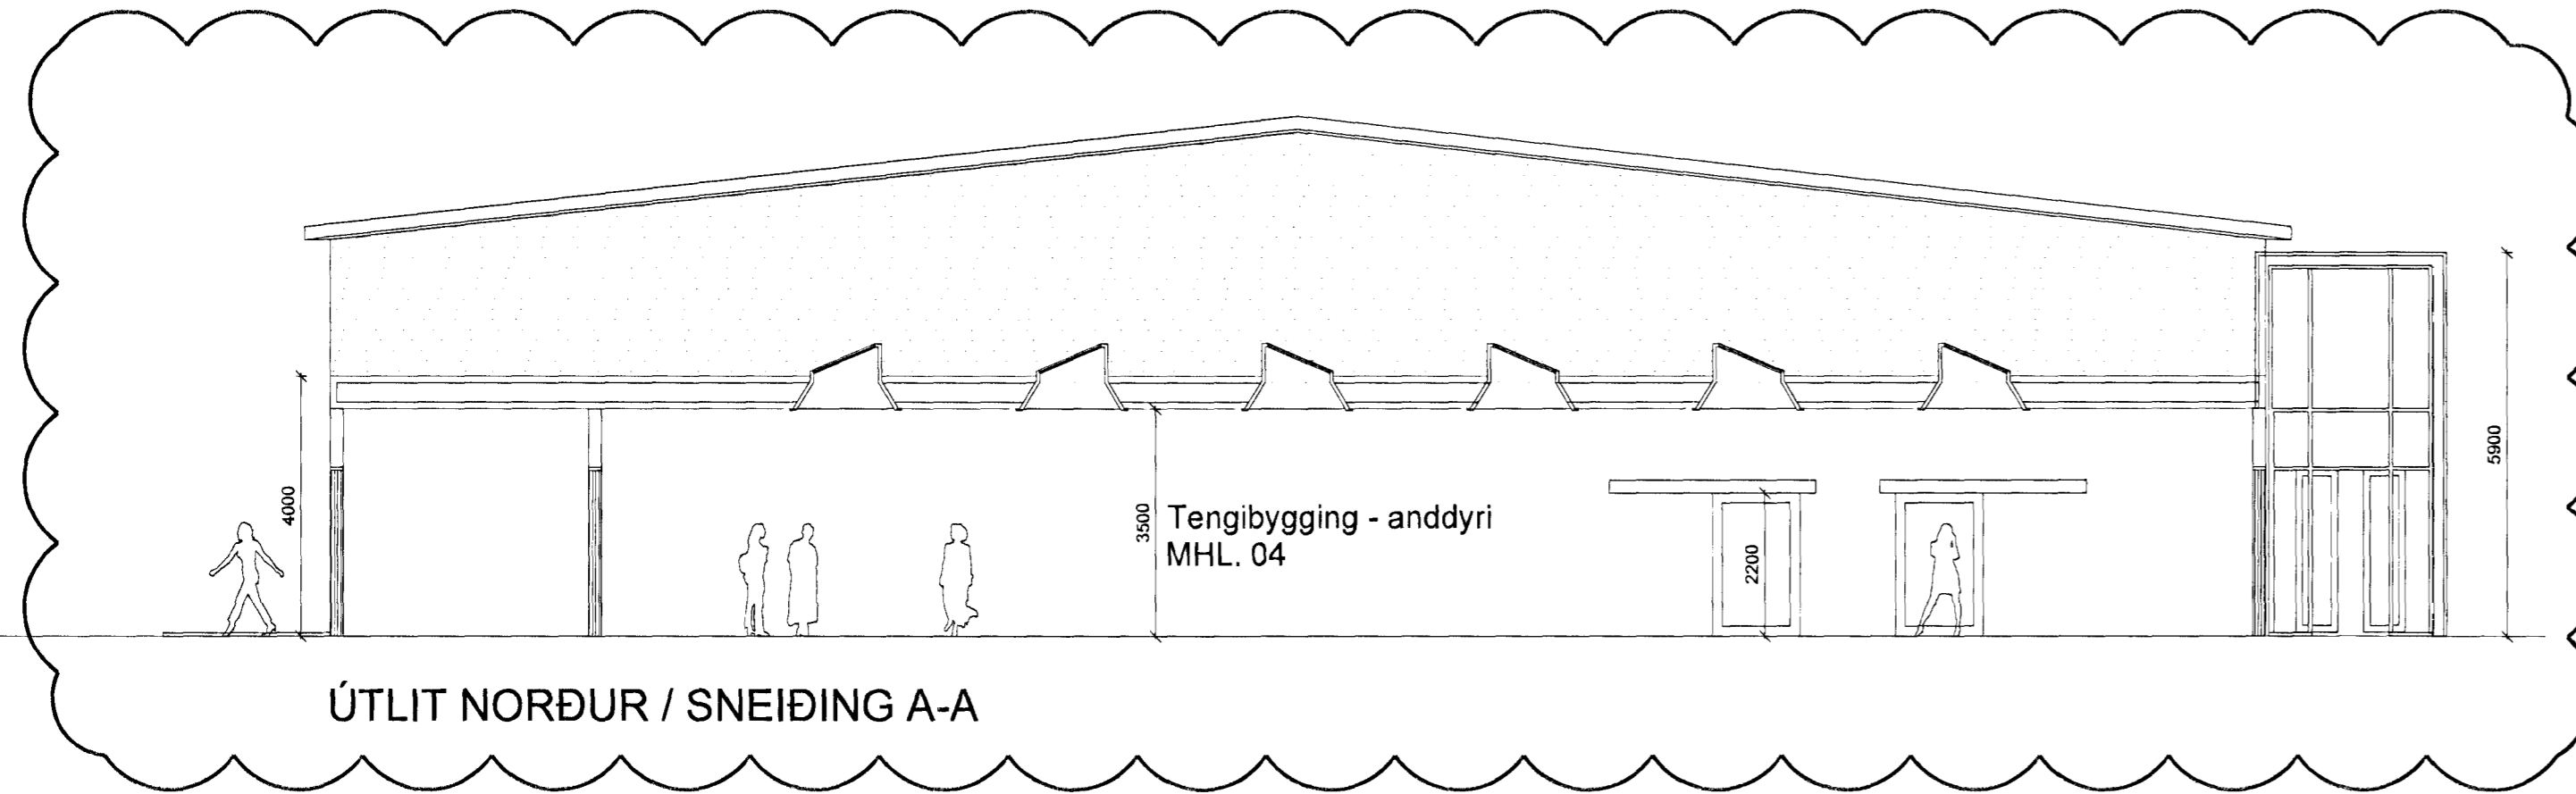
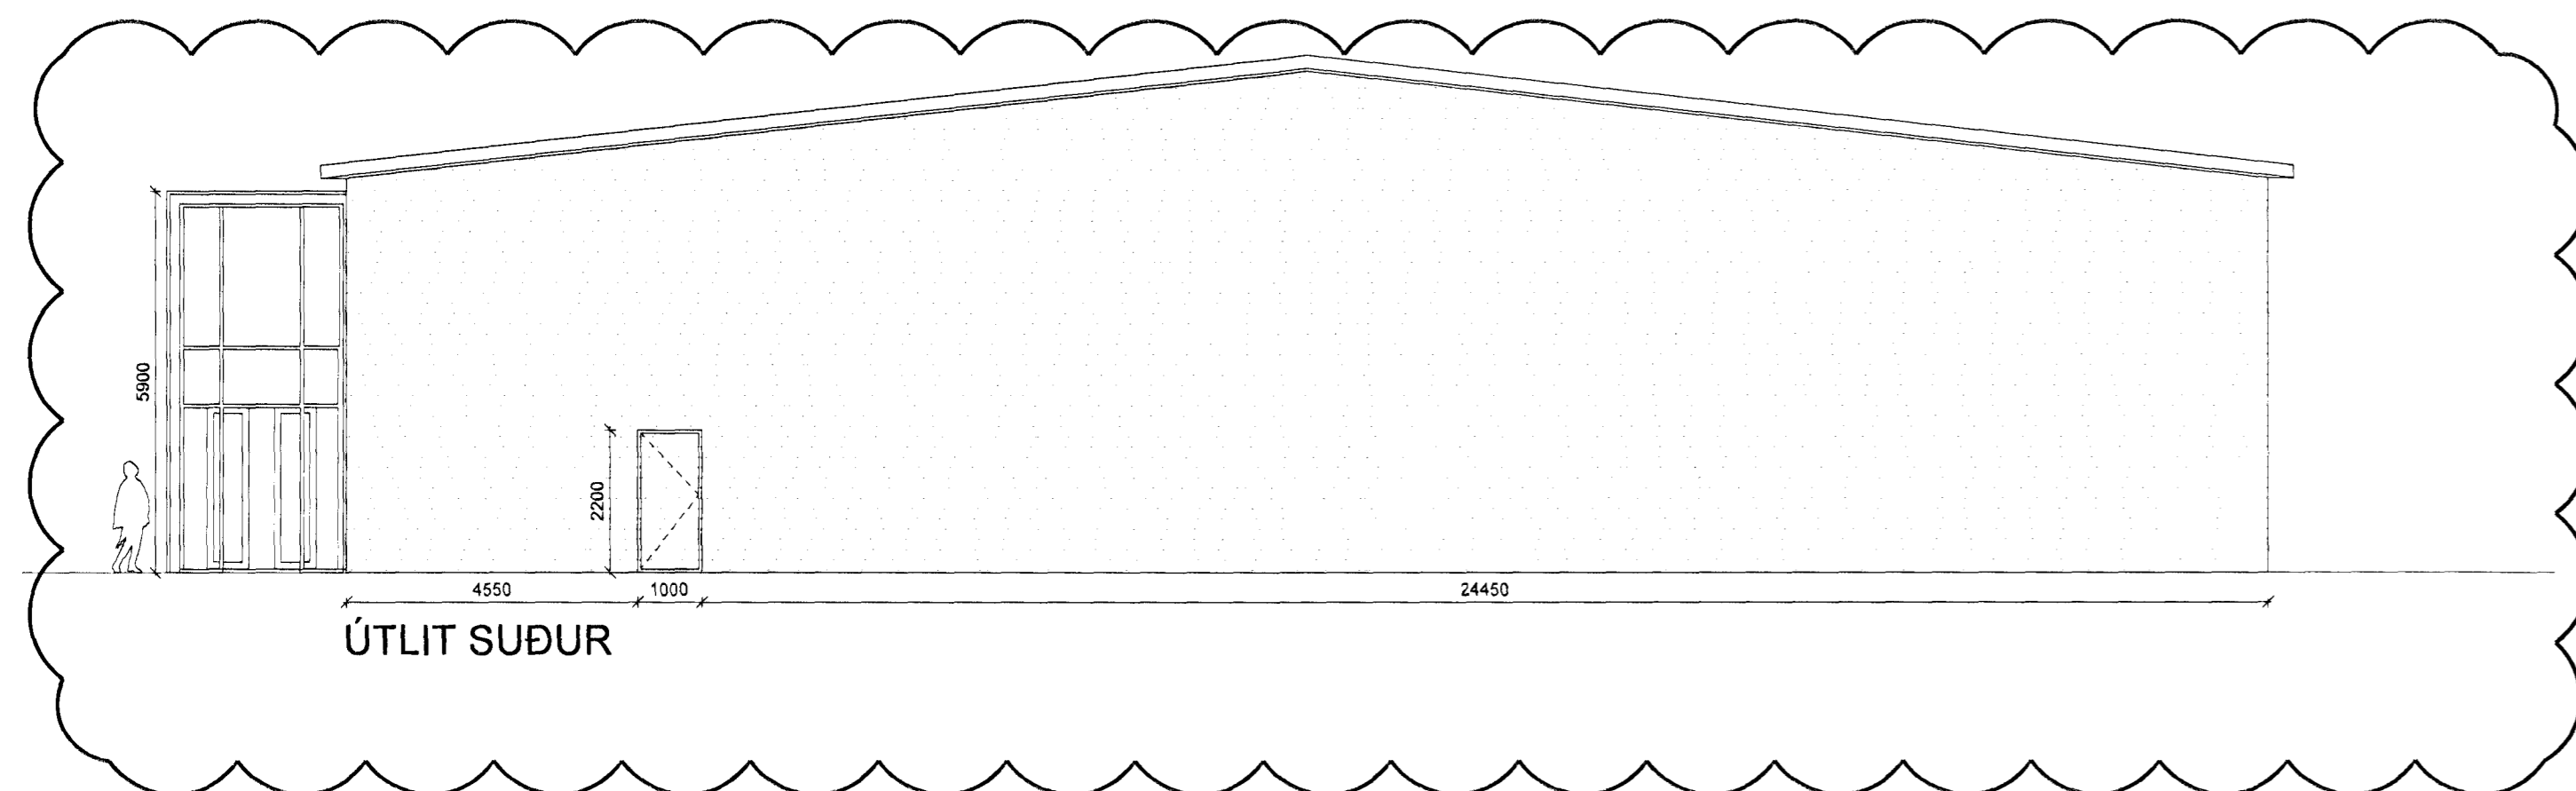
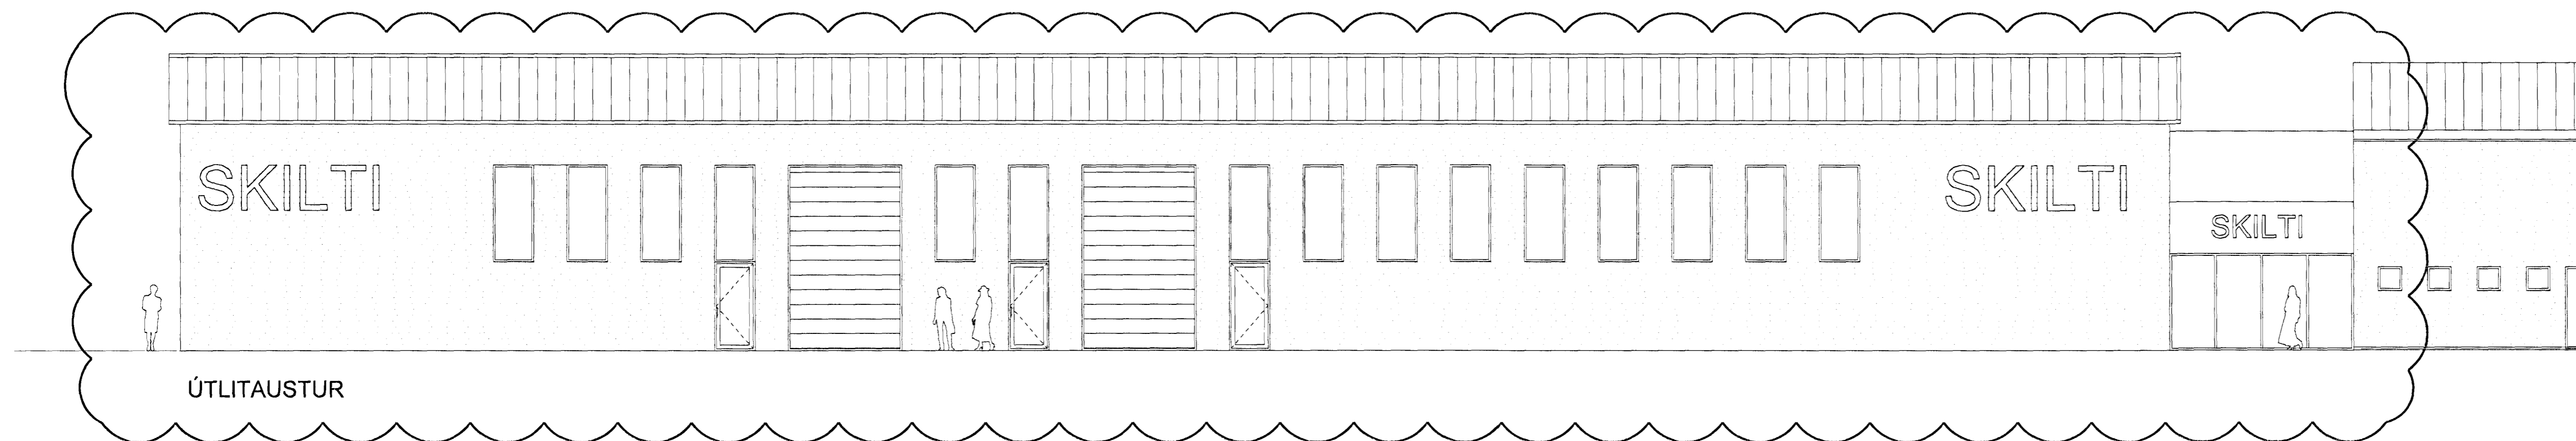


Samþykkt þann  
**16 MAÍ 2013**  
 Byggingafulltrúinn / Hafnarfríði  
 F.M. Brynjar Rafn Olafsson

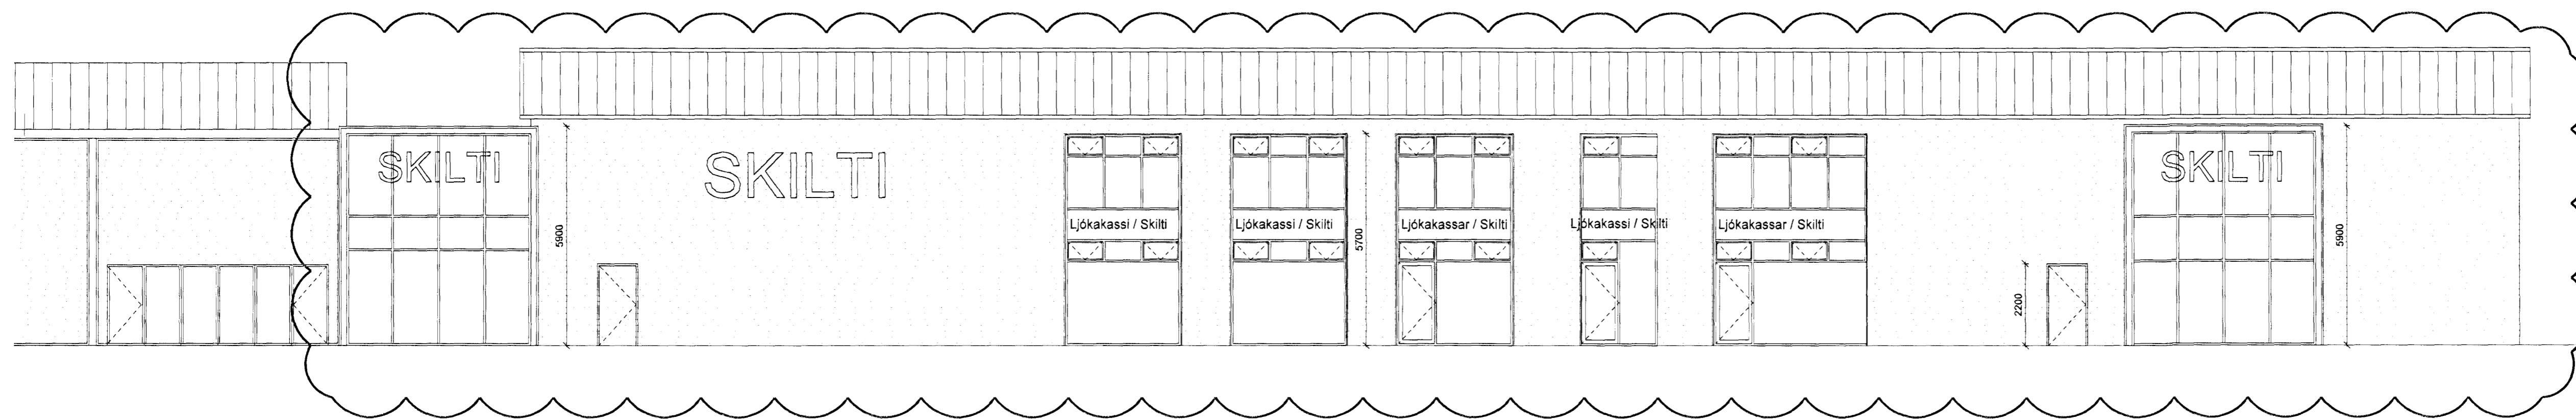

Yfirfarið af  
 brunahönnuði  
**VEFLA**  
 VEIÐI-REIÐI-TOFA

ATH: Umsókn gildir aðeins fyrir  
 svæði innan skýjaða reitsins

Úg. Daga Skýring Brúf.

Helluhraun 16-18

Grunnmynd 1.hæð

Teiknað af: hmh.es.sg Dagsetning: 08.05.2013  
 Yfirfarið af: Málkvæði: 1:100

Haltóir Guðmundsson 140548-2439  
 Einar Friðisson 170410-4889  
 Ólafur Kj. Finnbjarnsson 280259-3229  
 Ragnar Auðunn Björgsson 230160-4499  
 Samuel Guðmundsson 211093-4038

**THG**  
 ARKITEKTAR

Faakir 8 108 Reykjavík tel: 440703 - 2090  
 sm: 540 1000 1008@thg.is www.thg.is

12-013 05-10  
 Verknúmer Númer Útgáfa