


Samþykkt þann  
 14 MARS 2013  
 Byggingafulltrúinn í Hafnarfirði  
 F.h. Brynjar Rafn Ólafsson

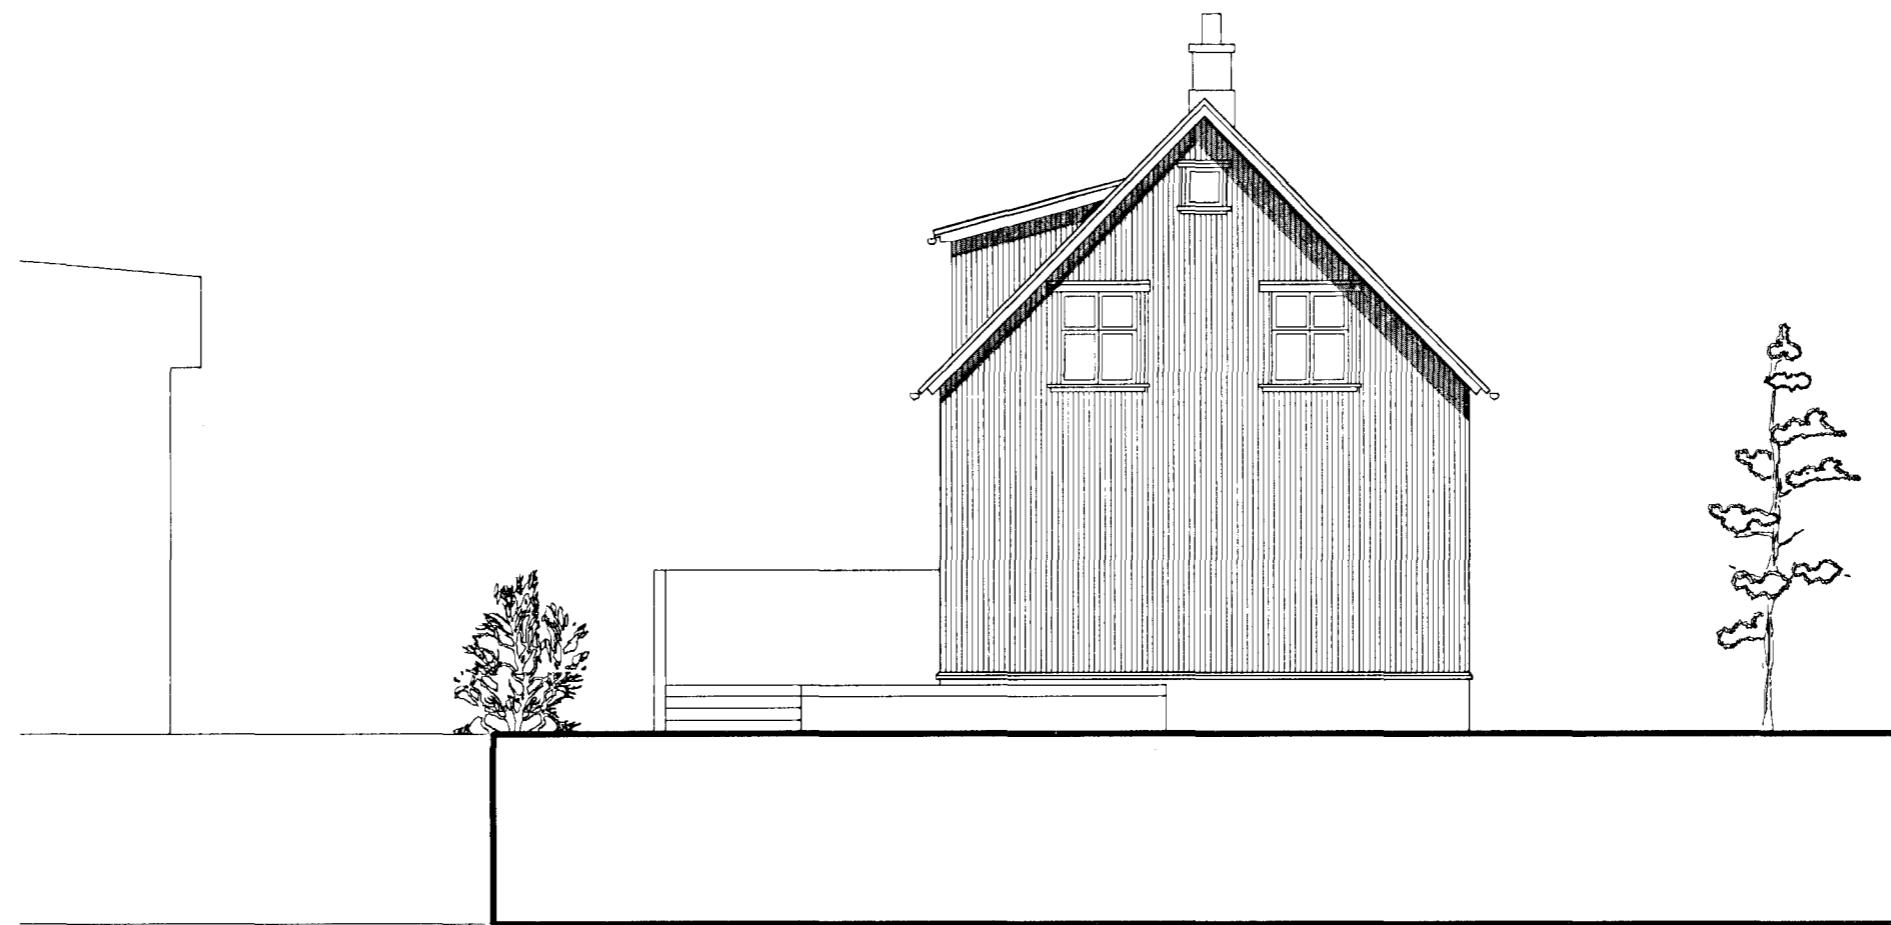


ÁSÝND SUÐ-VESTUR - EFTIR BREYTINGAR  
 mkv. 1:100



ÁSÝND NORÐ-VESTUR - EFTIR BREYTINGAR  
 mkv. 1:100



ÁSÝND SUÐ-VESTUR - FYRIR BREYTINGAR  
 mkv. 1:100

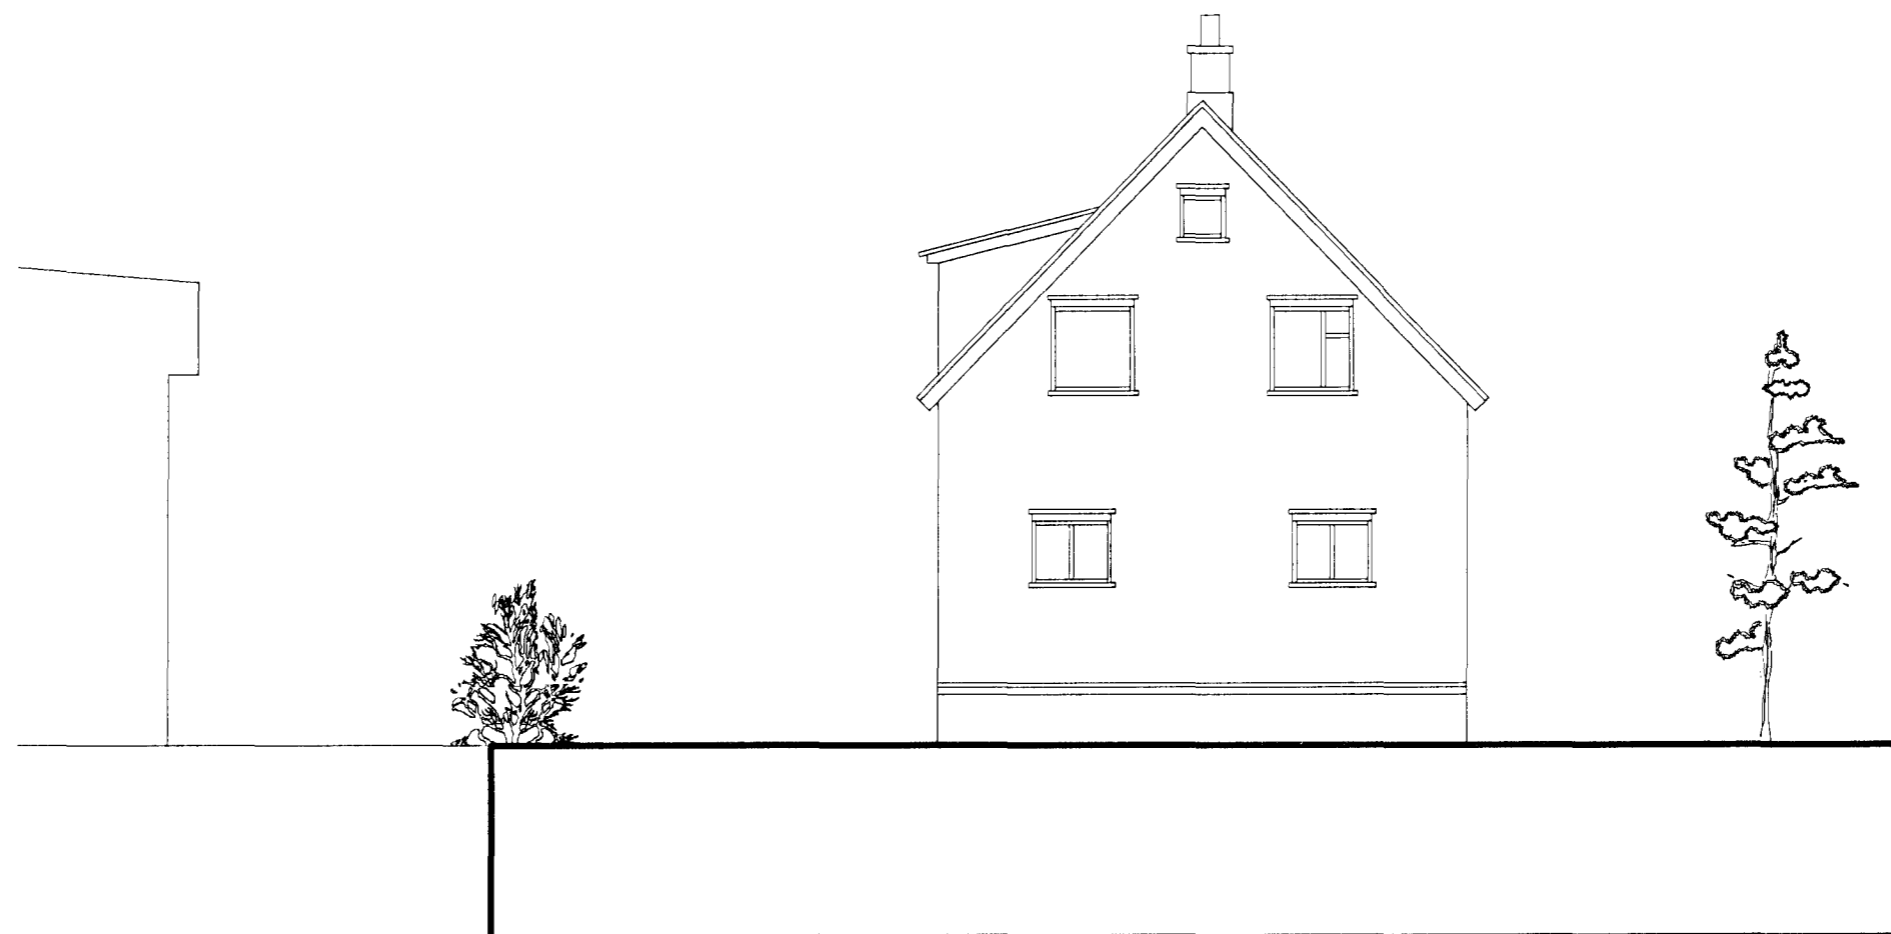

ÁSÝND NORÐ-VESTUR - FYRIR BREYTINGAR  
 mkv. 1:100

LÝSING ERINDIS

Einbýlishúsið að Suðurgötu 38, Bjarnabær, er byggt árið 1908. Húsið (kjallari, hæð og ris) er timburhús klætt bárujárni og hvílir á sökkli og kjallara úr járnbentri steinsteypu. Þak hússins er hefðbundið timburþak með bárujárni. Innveggir eru ýmist hlaðnir eða úr grind klæddri spónaplötum eða gipsi. Gólf eru úr timbri. Aðgengi að kjallara er annars vegar um stiga í miðju hússins og hins vegar um útiprep á NA-hlið hússins.

Fyrirhugaðar breytingar felast í því að gluggum hússins verður breytt til upprunalegs horfs, tveir litlir gluggar á norð-vestur hlið fjarlægðir til að bæta veggpláss í stofu, og svalahurðir settar þar sem áður var gluggi á norð-austur hlið.

*Rafn* AOK

KARI EIRÍKSSON arkitekt FAÍ - kt. 070365-4059 - VERKSTÆÐI ARKITEKTA ehf  
 Gunnarsundi 5 - 220 Hfj. - sími: 699 0999 - email: aok@aok.is - www.aok.is

SUÐURGATA 38 - HAFNARFIRÐI  
 BREYTINGAR Á YTRA BYRÐI

13/03

ÁDALUPPDRATTUR mkv: 1:100

ásýndir 0201

hannað: KE teiknað: KE dags: 12.02.2013

breyting A:  
 breyting B:  
 breyting C:  
 breyting D:

A2 ATH! Öll mál eru í millimetrum. Öll vefstíðli skal bera undir hönnuð.  
 Mældu ekki af teikningum, öll mál athugið á staðnum.  
 Öll afnot og afritun teikningar, að hluta eða í heild, er háð skriflegu leyfi höfundar.