



Samþykkt þann
 14 MARS 2013
 Byggingafulltrúinn í Hafnarfirði
 F.h. Brynjar Rafn Ólafsson

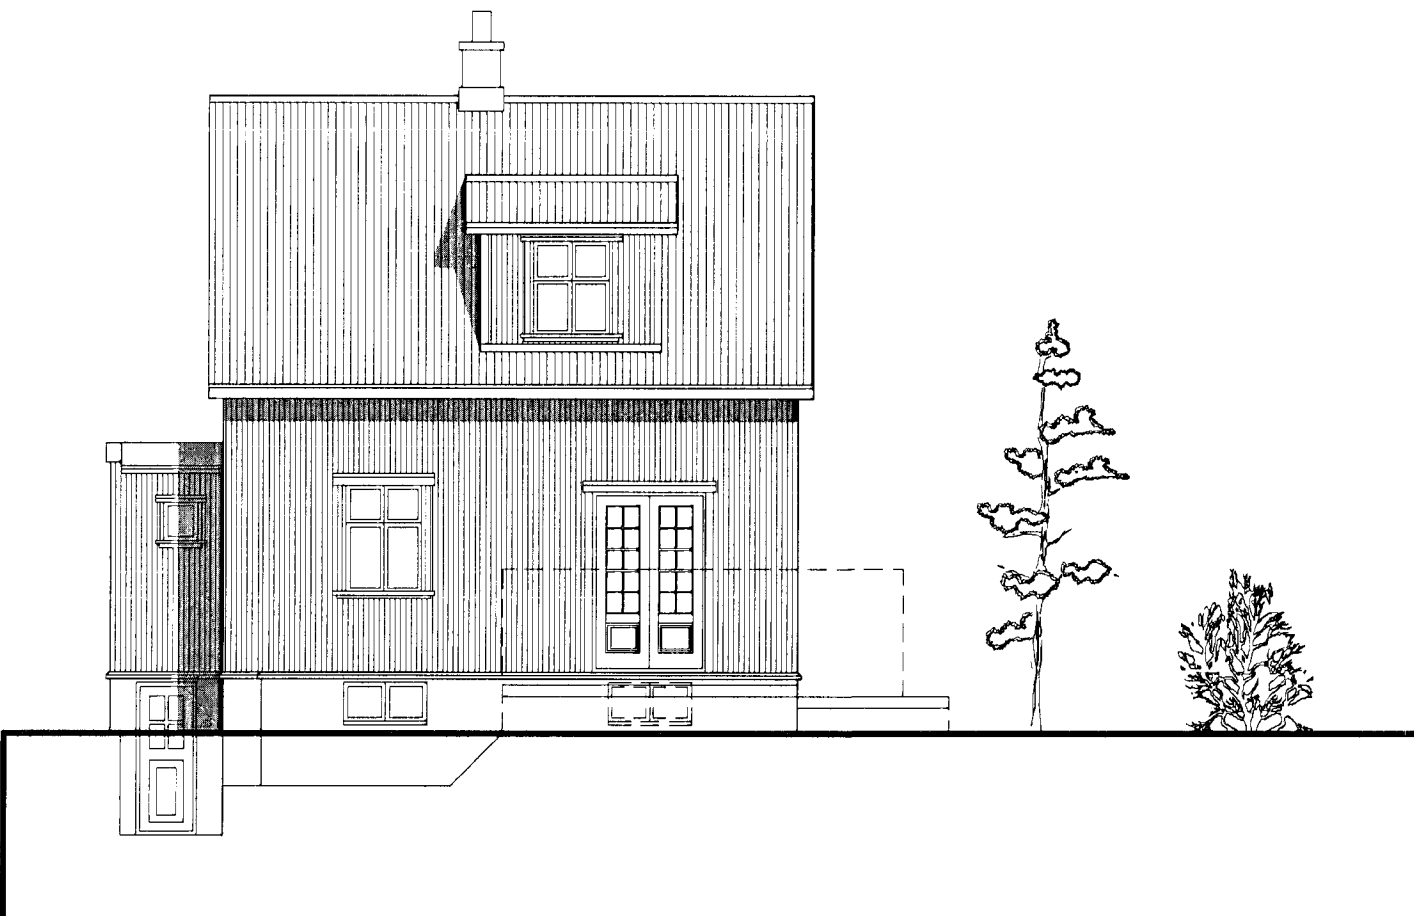


ÁSÝND NORÐ-AUSTUR - EFTIR BREYTINGAR
 mkv. 1:100

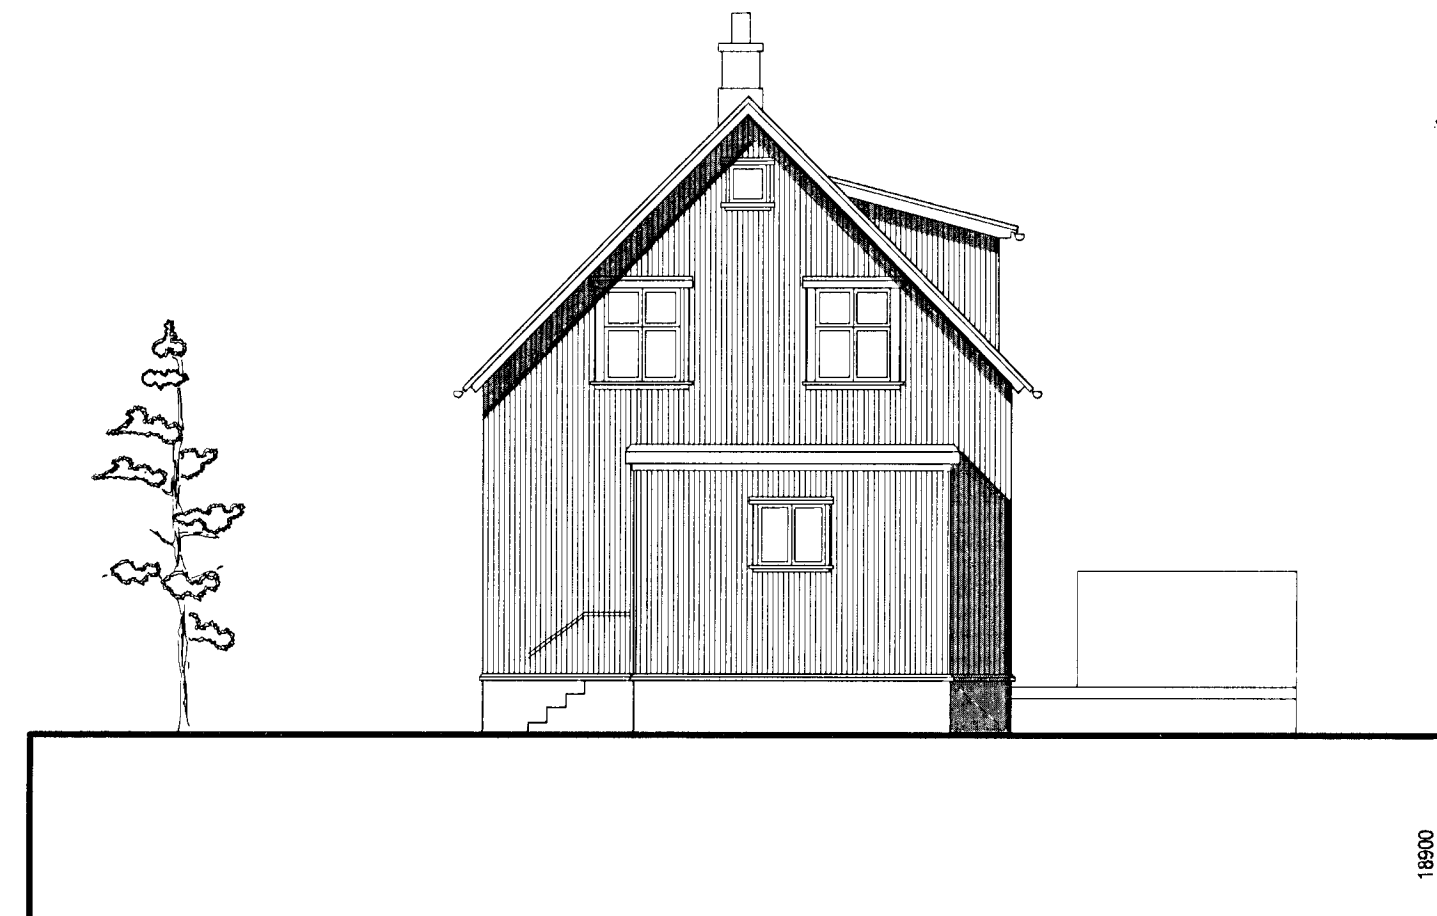


ÁSÝND SUÐ-AUSTUR - EFTIR BREYTINGAR
 mkv. 1:100



ÁSÝND NORÐ-AUSTUR - FYRIR BREYTINGAR
 mkv. 1:100

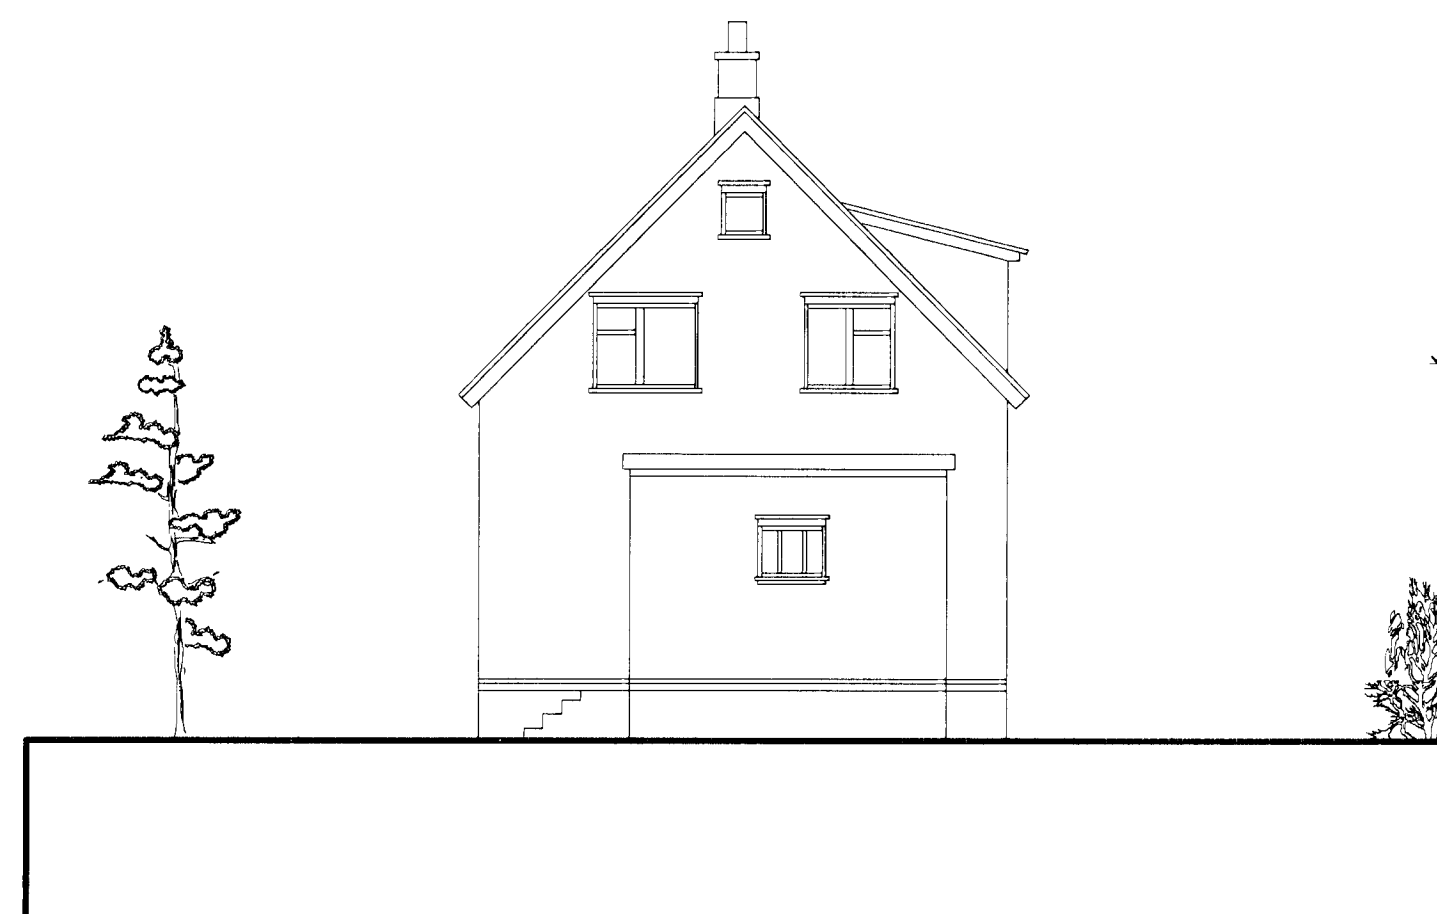

ÁSÝND SUÐ-AUSTUR - FYRIR BREYTINGAR
 mkv. 1:100

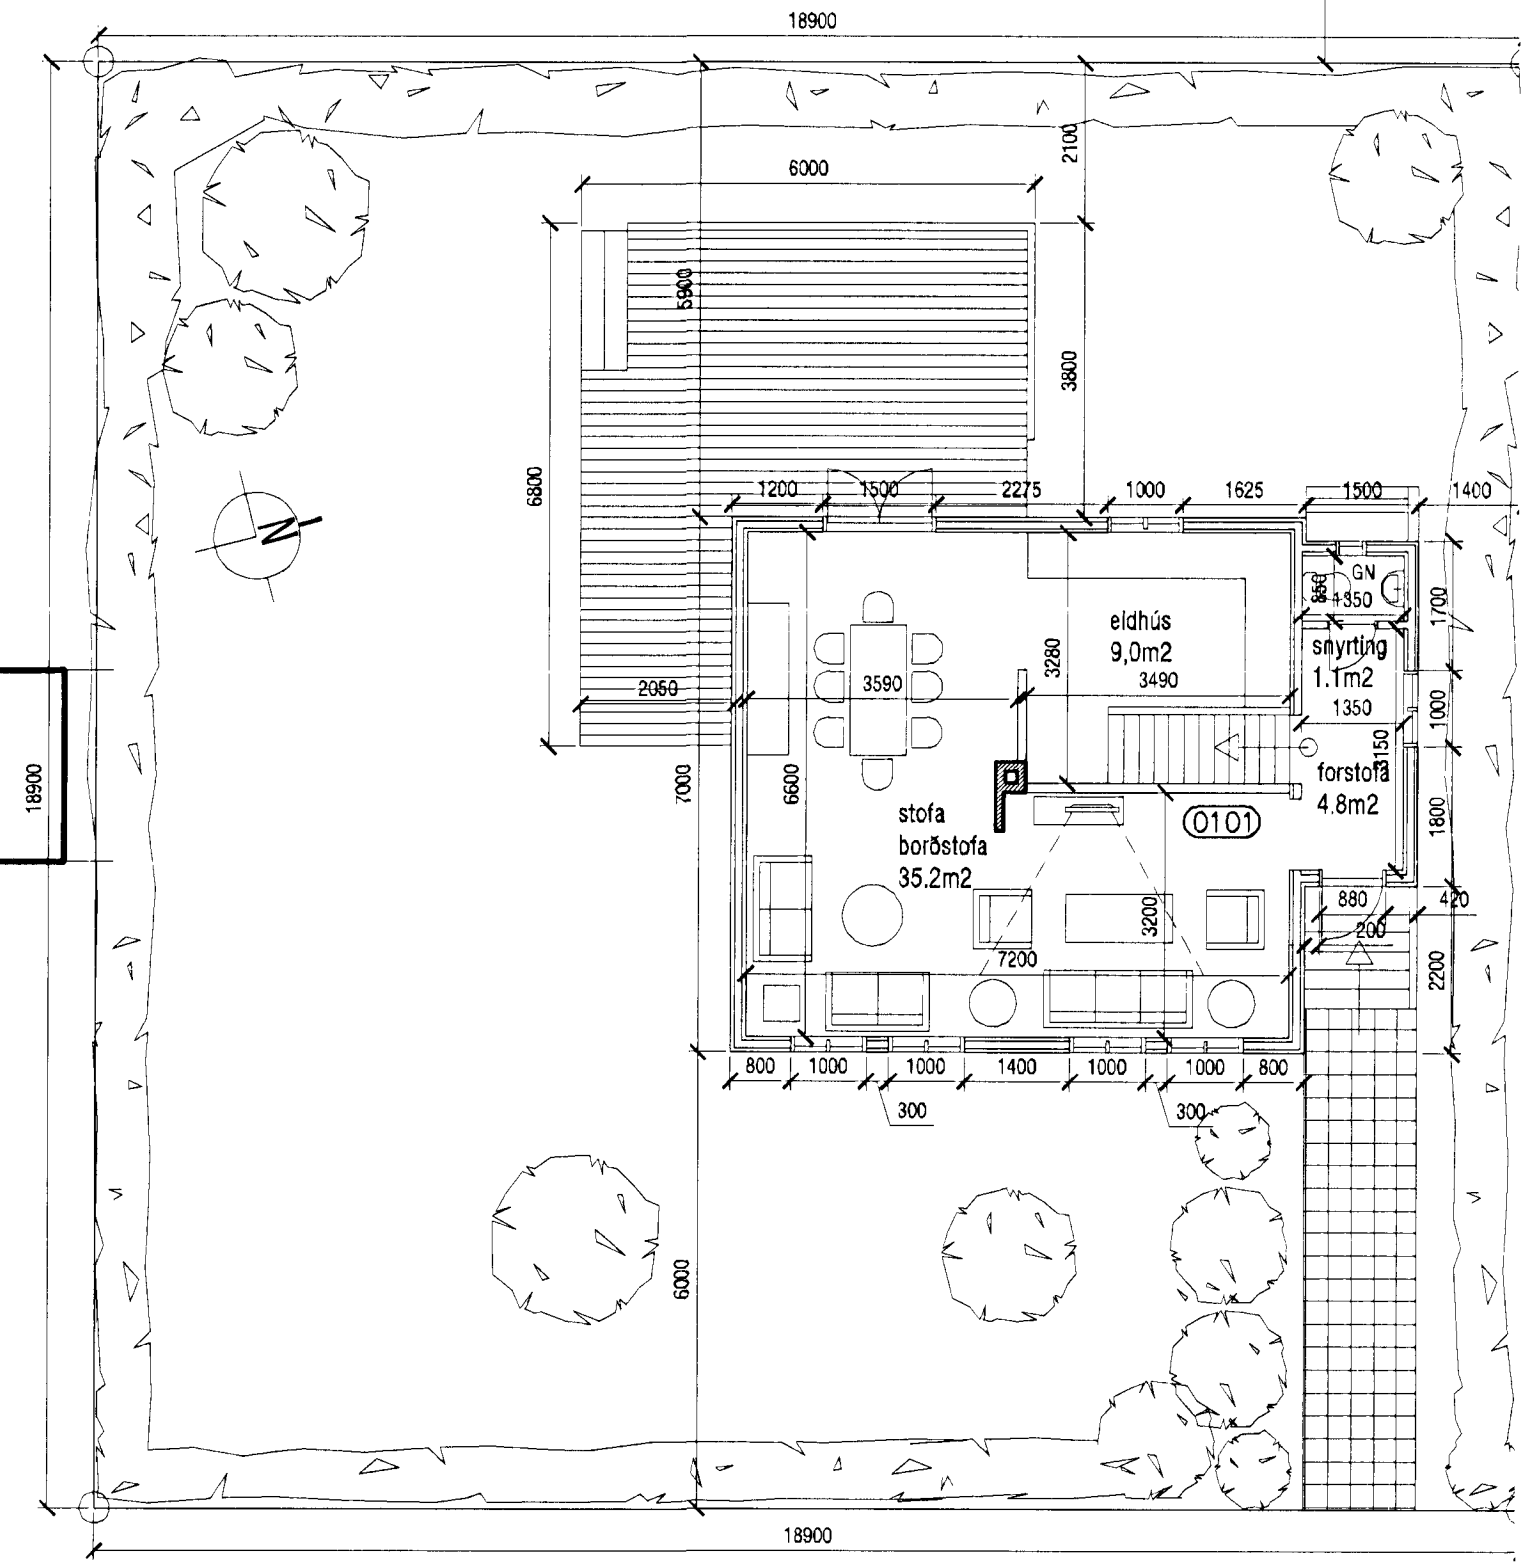

GRUNNMYND JARÐHÆÐAR
 mkv. 1:100

Kári Eiriksson AOK

KÁRI EIRIKSSON arkitekt FAÍ - kt: 070365-4059 - VERKSTÆÐI ARKITEKTA ehf
 Gunnarssundi 5 - 220 Hfj. - sími: 699 0999 - email: aok@aok.is - www.aok.is

SUÐURGATA 38 - HAFNARFIRÐI
 BREYTINGAR Á YTRA BYRÐI

13/03

ÁÐALUPPDRAÐTUR mkv: 1:100

ásýndir og grunnmynd jarðhæðar 0201

hannað: KE teiknað: KE dags: 12.02.2013

breyting A:
 breyting B:
 breyting C:
 breyting D:

A2 ATH! Öll mál eru í millimetrum. Öll vafaatriði skal bera undir hönnuð.
 Mælið ekki af teikningum. Öll mál áttuþjást á staðnum.
 Öll afrit og afritun teikningar, að hluta eða í heild, er háð skriflegu leyfi höfundar.