

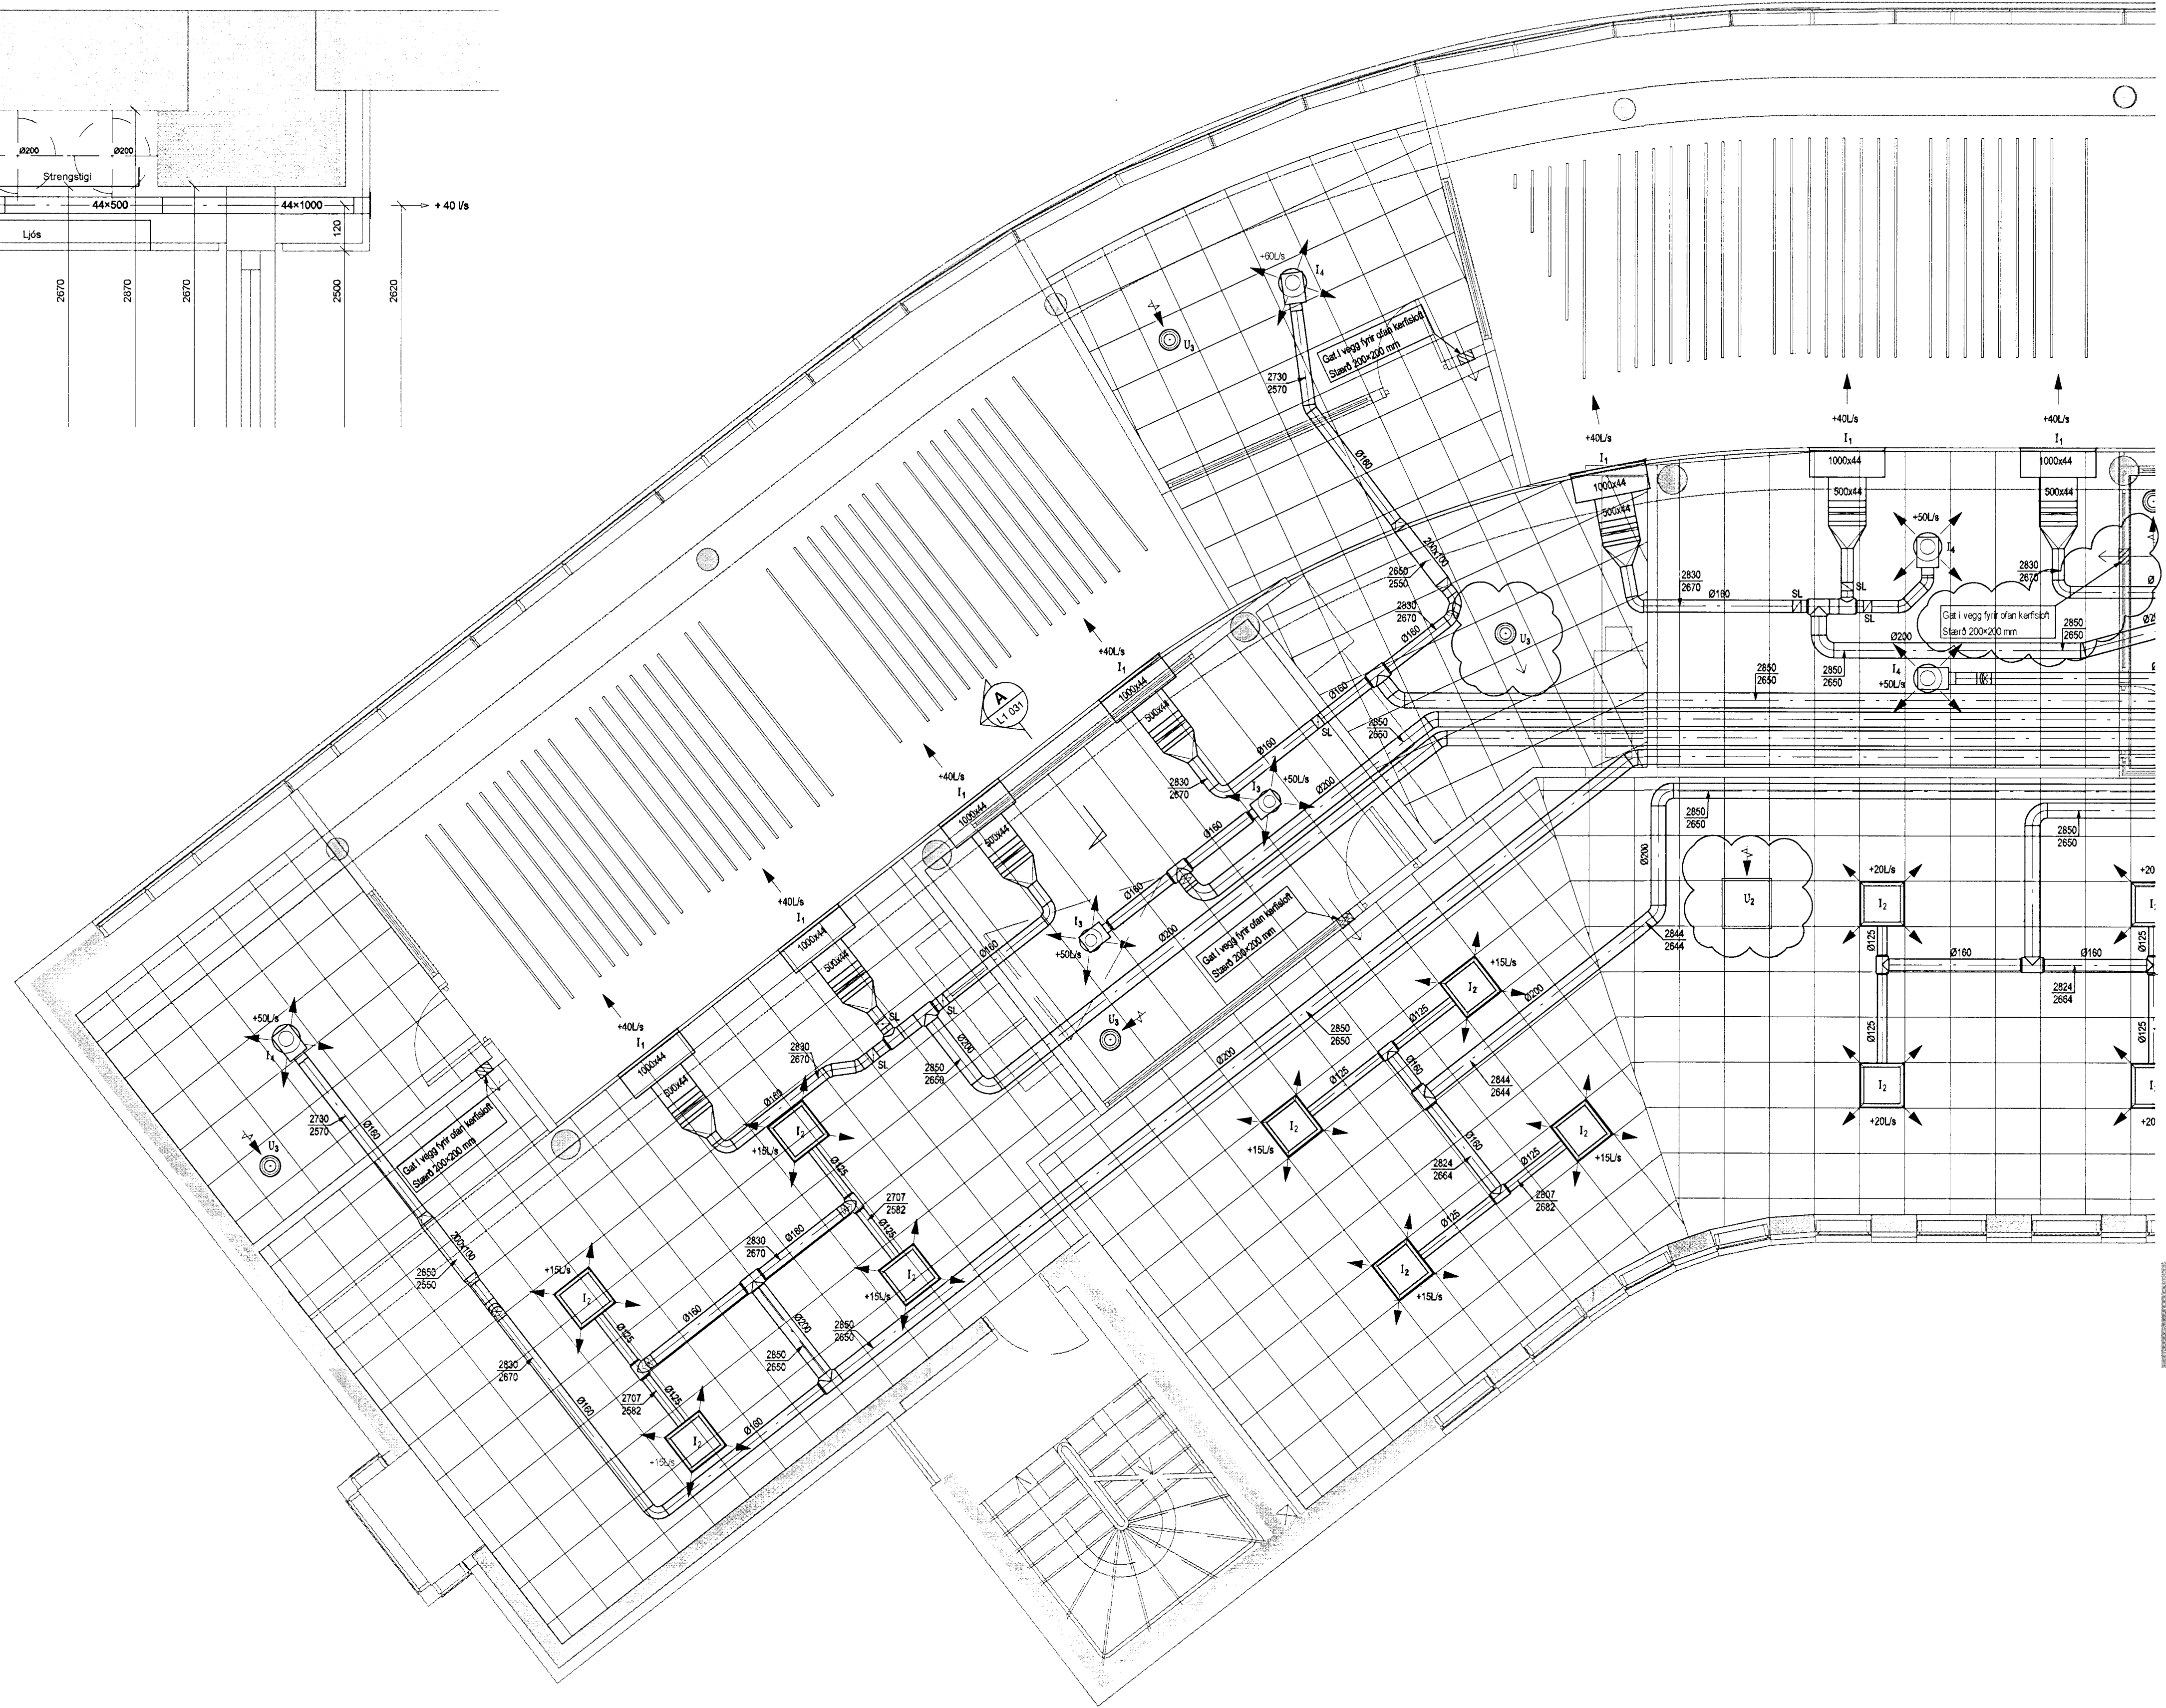
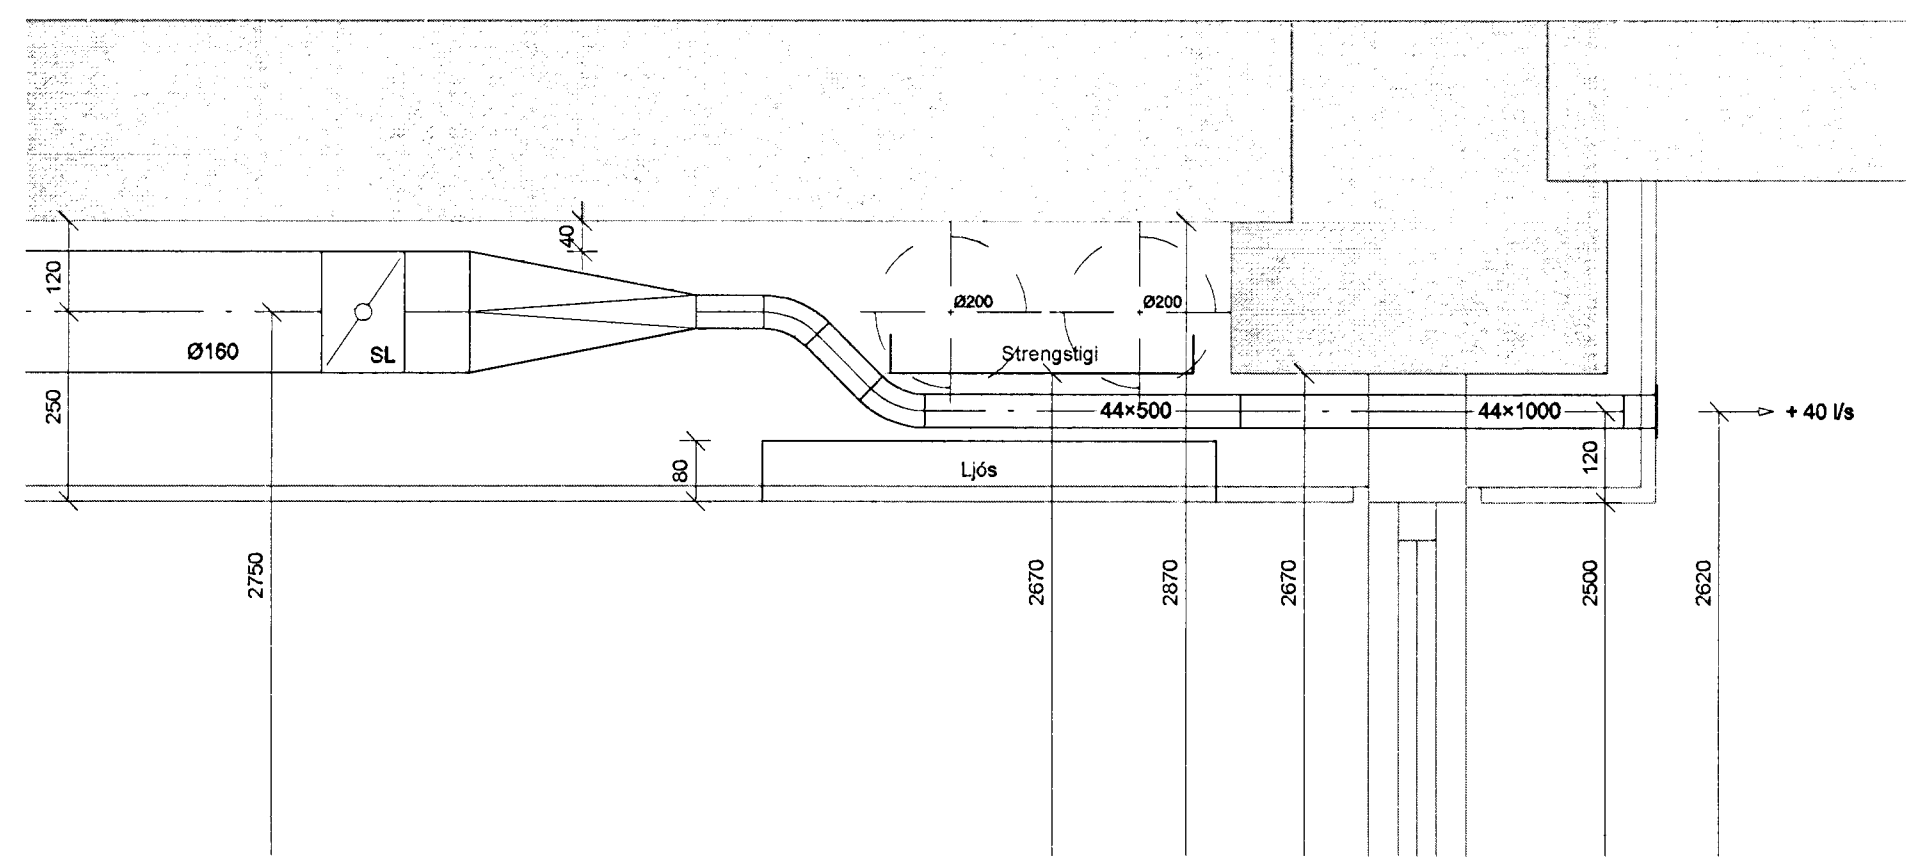


SNID A  
1:10 L1 031

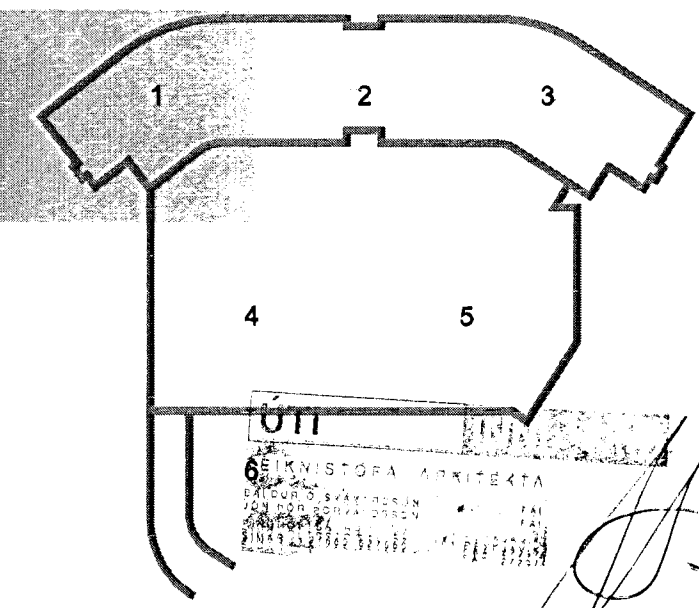

Samþykkt þann  
23. ágú. 2013

Byggingafræðistofa í Hafnarfirði  
Fh. Hirdur S. Gunnarsson

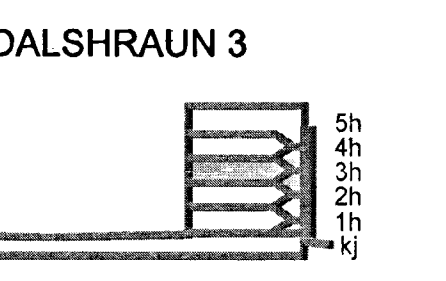

C	16.08.13	Staðsetning rísta og gata breytist	BS/SAS
B	03.07.13	Dreifari færirst og snió másett	BS/SAS
A	27.06.13	Lega loftaplana breyttist	BS/SAS
Úg.	Dags	Skýring	Hanna Ó. Yfirfaró



VERKFRÆÐISTOFA

BÆJARHRAUN 20 • 220 HAFNARFJÖRÐUR • KENNIT. 710706-2899  
vsh@vsh.is • Sími 585 8600 • Fax 585 8510 • www.vsh.is

Áritun sérhórnauðar  
Sveinn Áki Sverrisson  
Kt. 230855 5809 • aki@vsh.is

Verkefnið  
DALSHRAUN 3  
HAFNARFIRÐI

Verkið  
Loftræsing  
3. hæð  
Grunnmynd 1

Hanna Ó	BS	Teiknað	BS	Yfirfaró	SAS	Kvarði	1:50	/	Á1	Síða	-
Dags	24.06.2013	Verkefni	07244	Teikning	L1 031	Útgáfa	C				

V:\00707244\1707244-Dalshraun - 3\Sheets\L1\13.hæð.dwg