
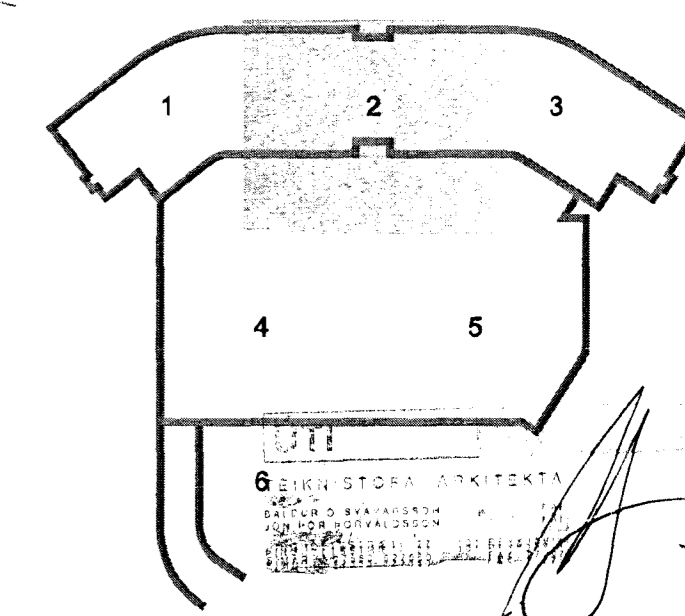
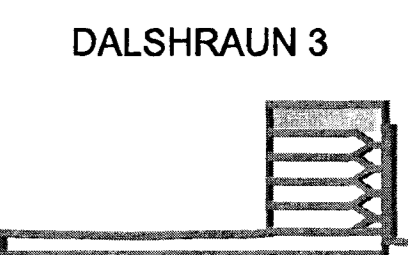


SNID A  
1:10 L1 052

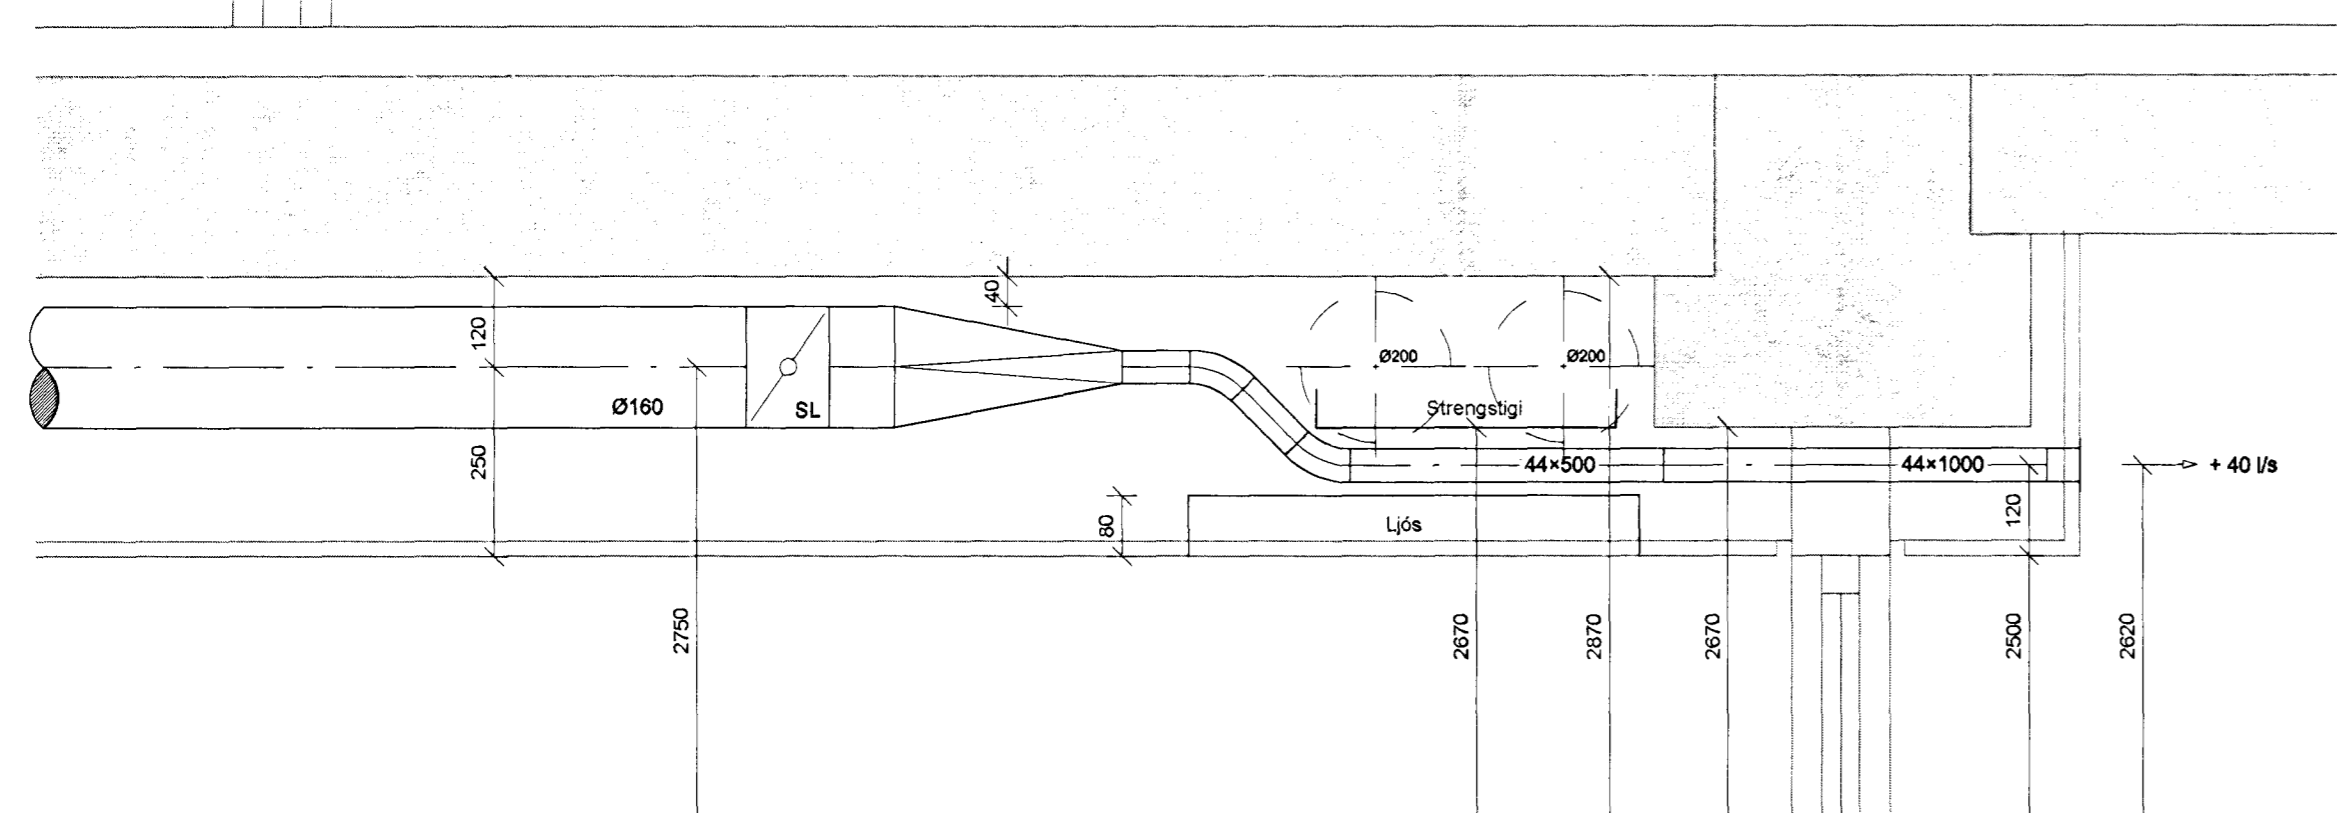

A 18.08.13 Stærð og staðsetning stokka breytist BS/SAS  
Útg. Dags Skýring Hannasýrjafar

**VSB**

VERKFRÆÐISTOFA

BEJARHRAUN 20 • 220 HAFNARFJÖRÐUR • KENNIT. 710796-2899  
vsb@vsb.is • Sími 585 8600 • Fax 585 8610 • www.vsb.is

Áritun sérhöfundar  
Sveinn Áki Sverrisson  
Kf: 230855 5609 • aki@vsb.is

Verkefni  
**DALSHRAUN 3**  
HAFNARFIRÐI

Verkefni  
Loftræsing  
5. hæð  
Grunnmynd 2

Hannað	Teiknað	Yfirfarð	Kvarði	Síða
BS	BS	SÁS	1.50	/ A1
Dags.	Verkefni	Teikning	Útgáfa	
02.07.2013	07244	L1 052	A	