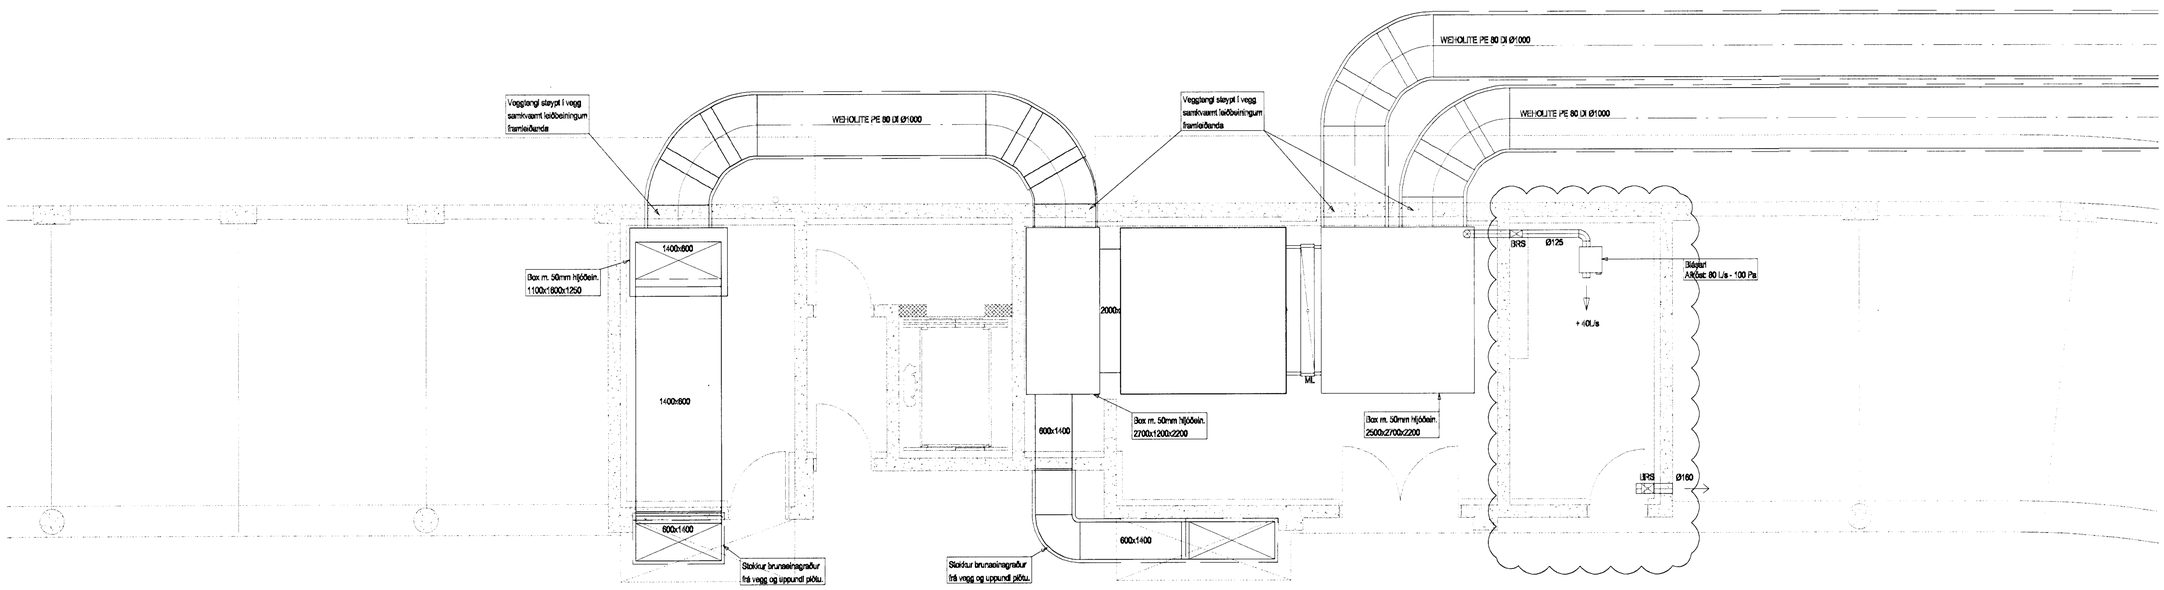

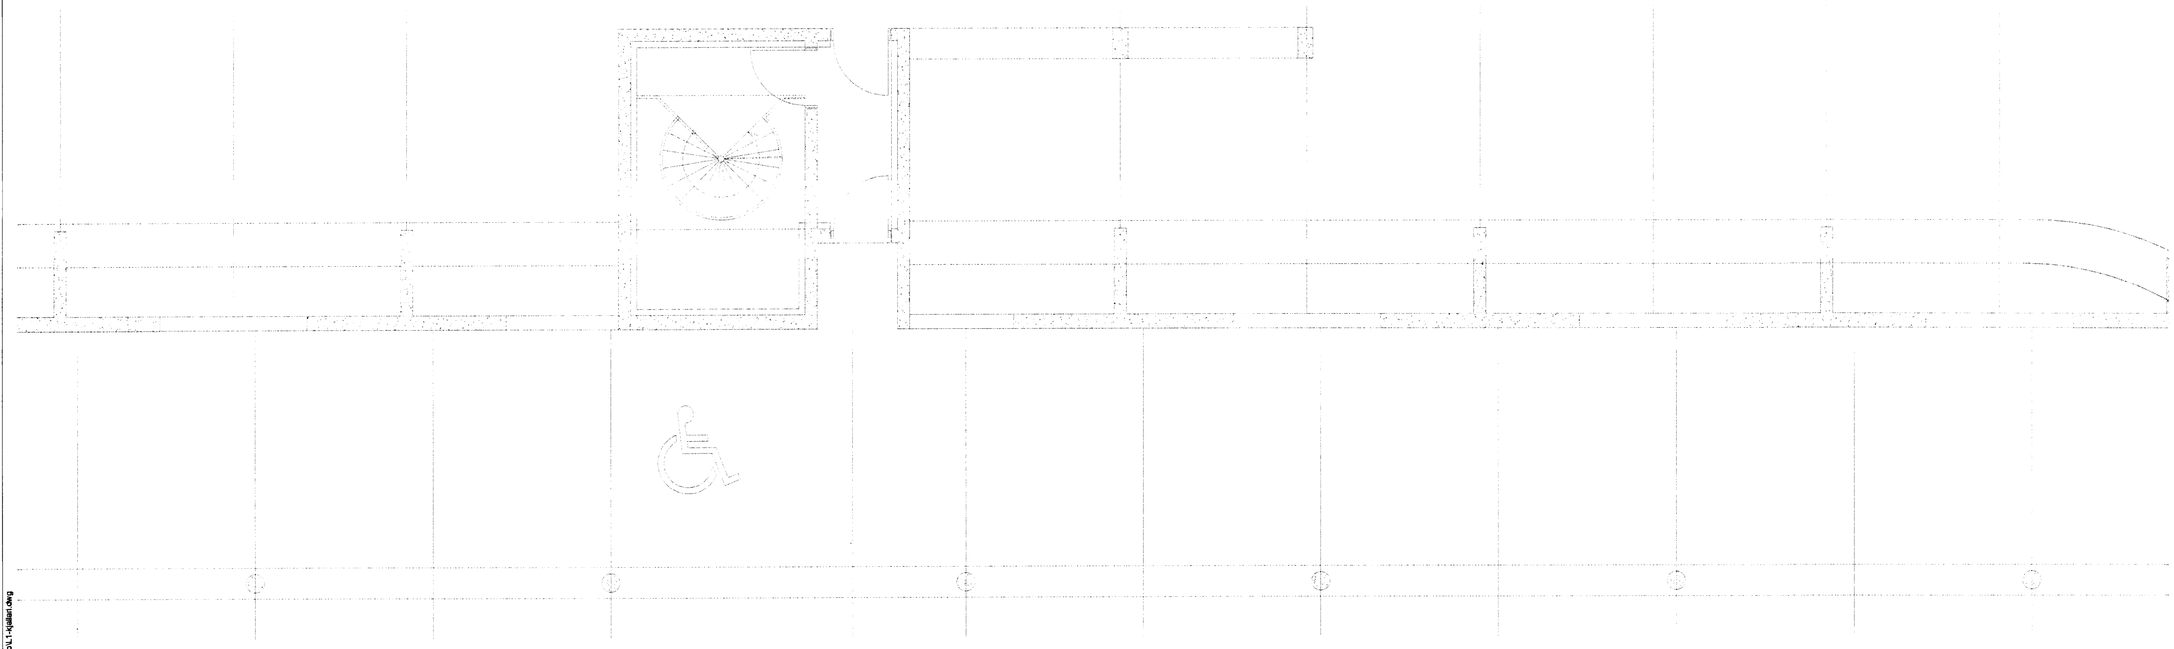

Samþykkt þann
23. ágú. 2013
Byggingafulltrúinn í Hafnarfirði
F.h. Hrólfur S. Gunnlaugsson

DALSHRAUN 3

 

A	15.08.13	Innblæstri í töfluherbergi bætt við	BS/SÁS
Útg.	Dags.	Skýring	Hannað/Yfirfarið

VSB
VERKFRÆÐISTOFA

BÆJARHRAUN 20 • 220 HAFNARFJÖRÐUR • KENNIT. 710796-2899
vsb@vsb.is • Sími 585 8600 • Fax 585 8610 • www.vsb.is

Áritun sérhönnuðar
Sveinn Áki Sverrisson
Kt: 230855 5609 • aki@vsb.is

Verkheiti
DALSHRAUN 3
HAFNARFIRÐI

Verkhluti
Loftræsing
Kjallari
Grunnmynd 2

Hannað	Teiknað	Yfirfarið	Kvarði		Síða
BS	BS	SÁS	1:50	/ A1	-
Dags.		Verknr.	Teikning		Útgáfa
03.07.2013		07244	L1 -02		A

V:\2007\07244\T07244-Dalshraun 3\Sheets\L1-kjallari.dwg