



SNID A-A Í INNTAK M. 1:100

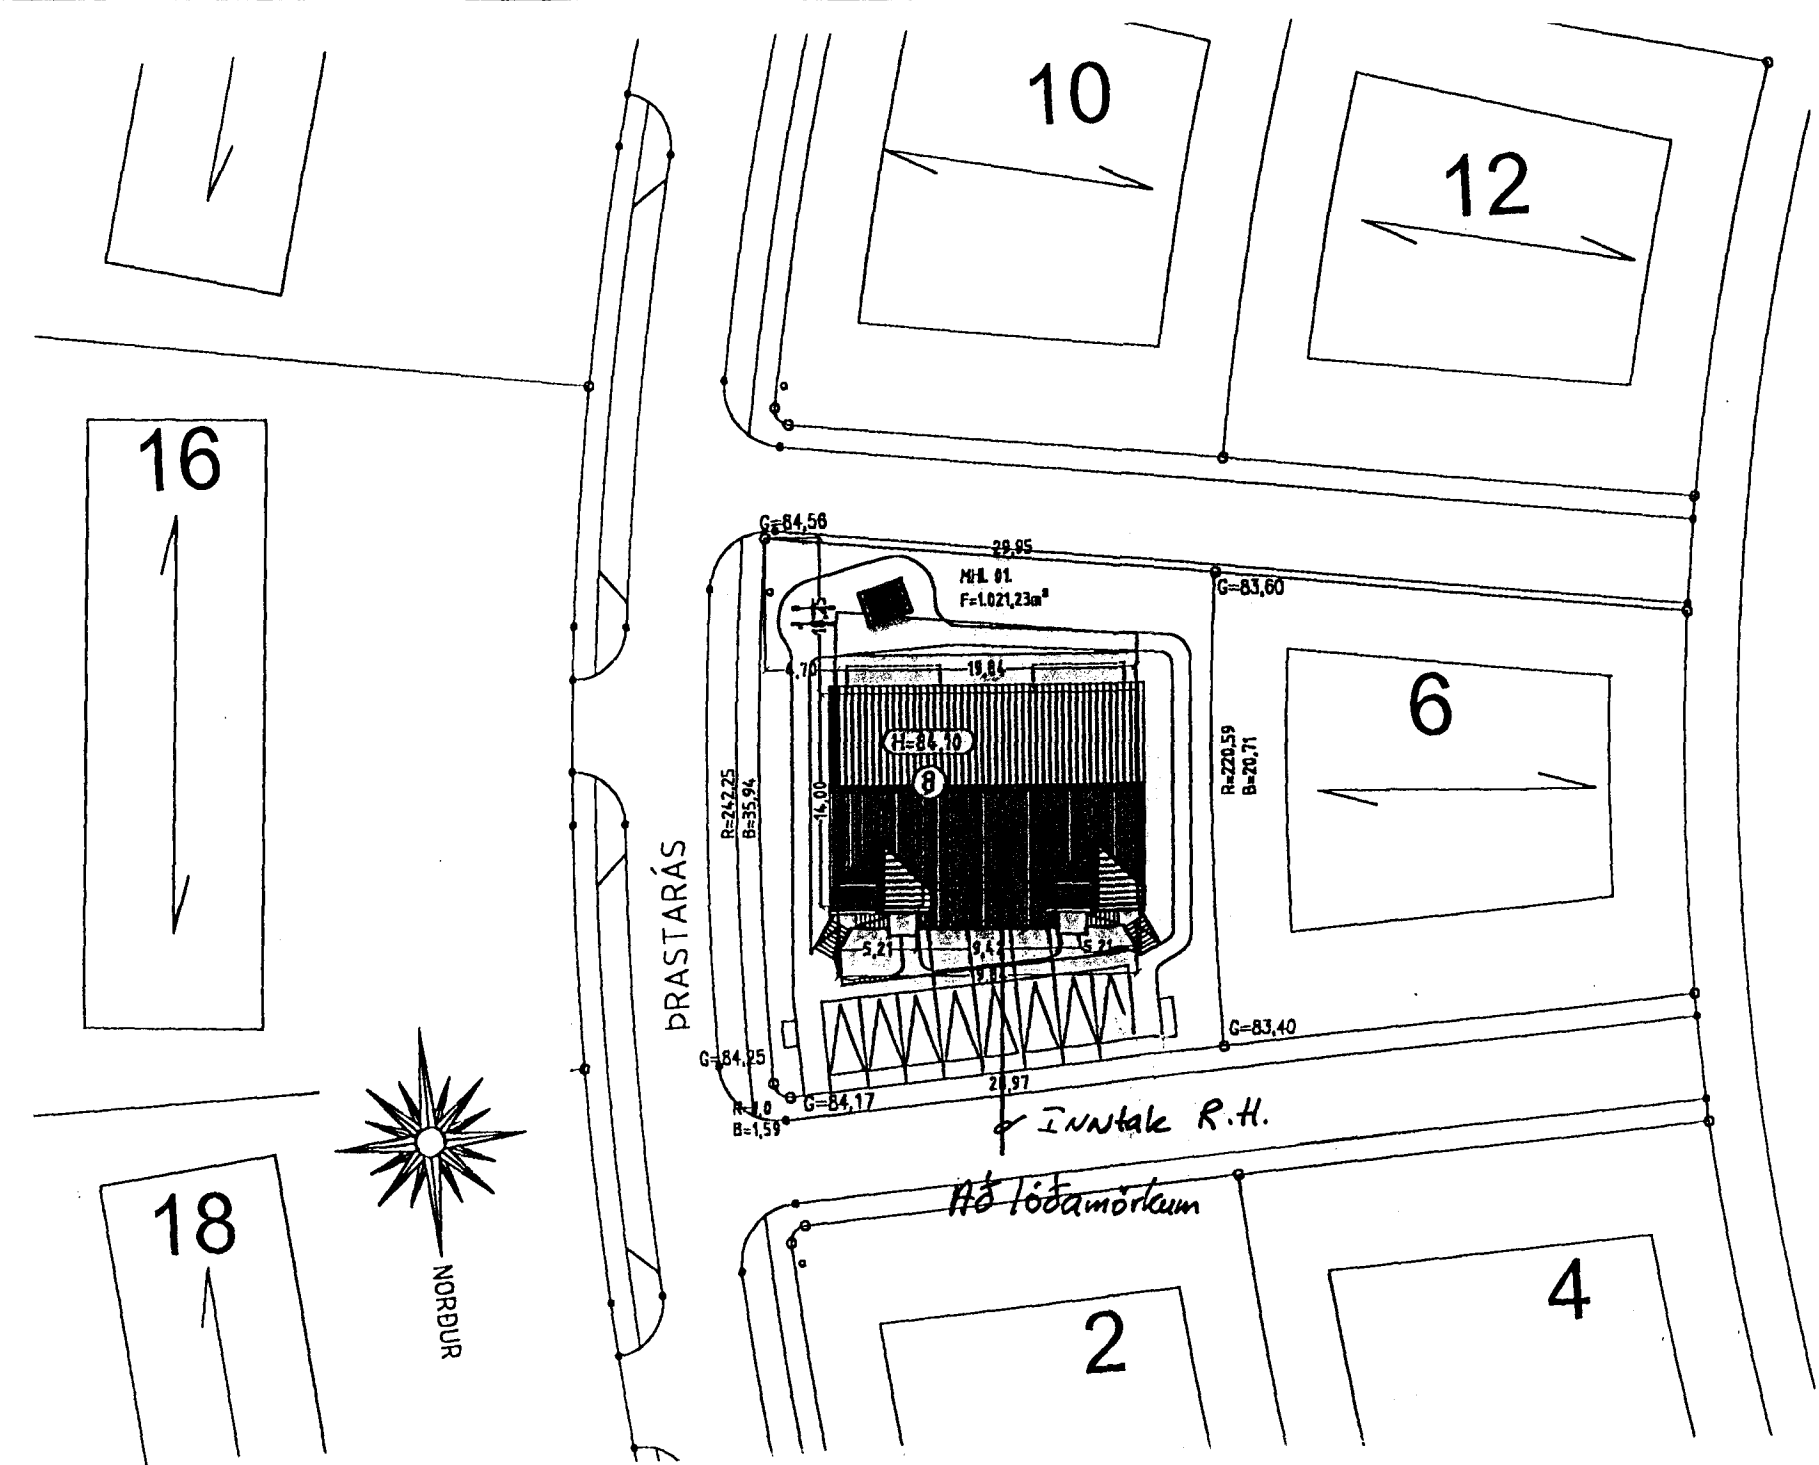

AFSTÖÐUMYND M. 1:500

Inntök samþykkt 15/15 2001.
f.h. RAFVEITU HAFNARFJARÐAR
Björgir Dagsbjörk

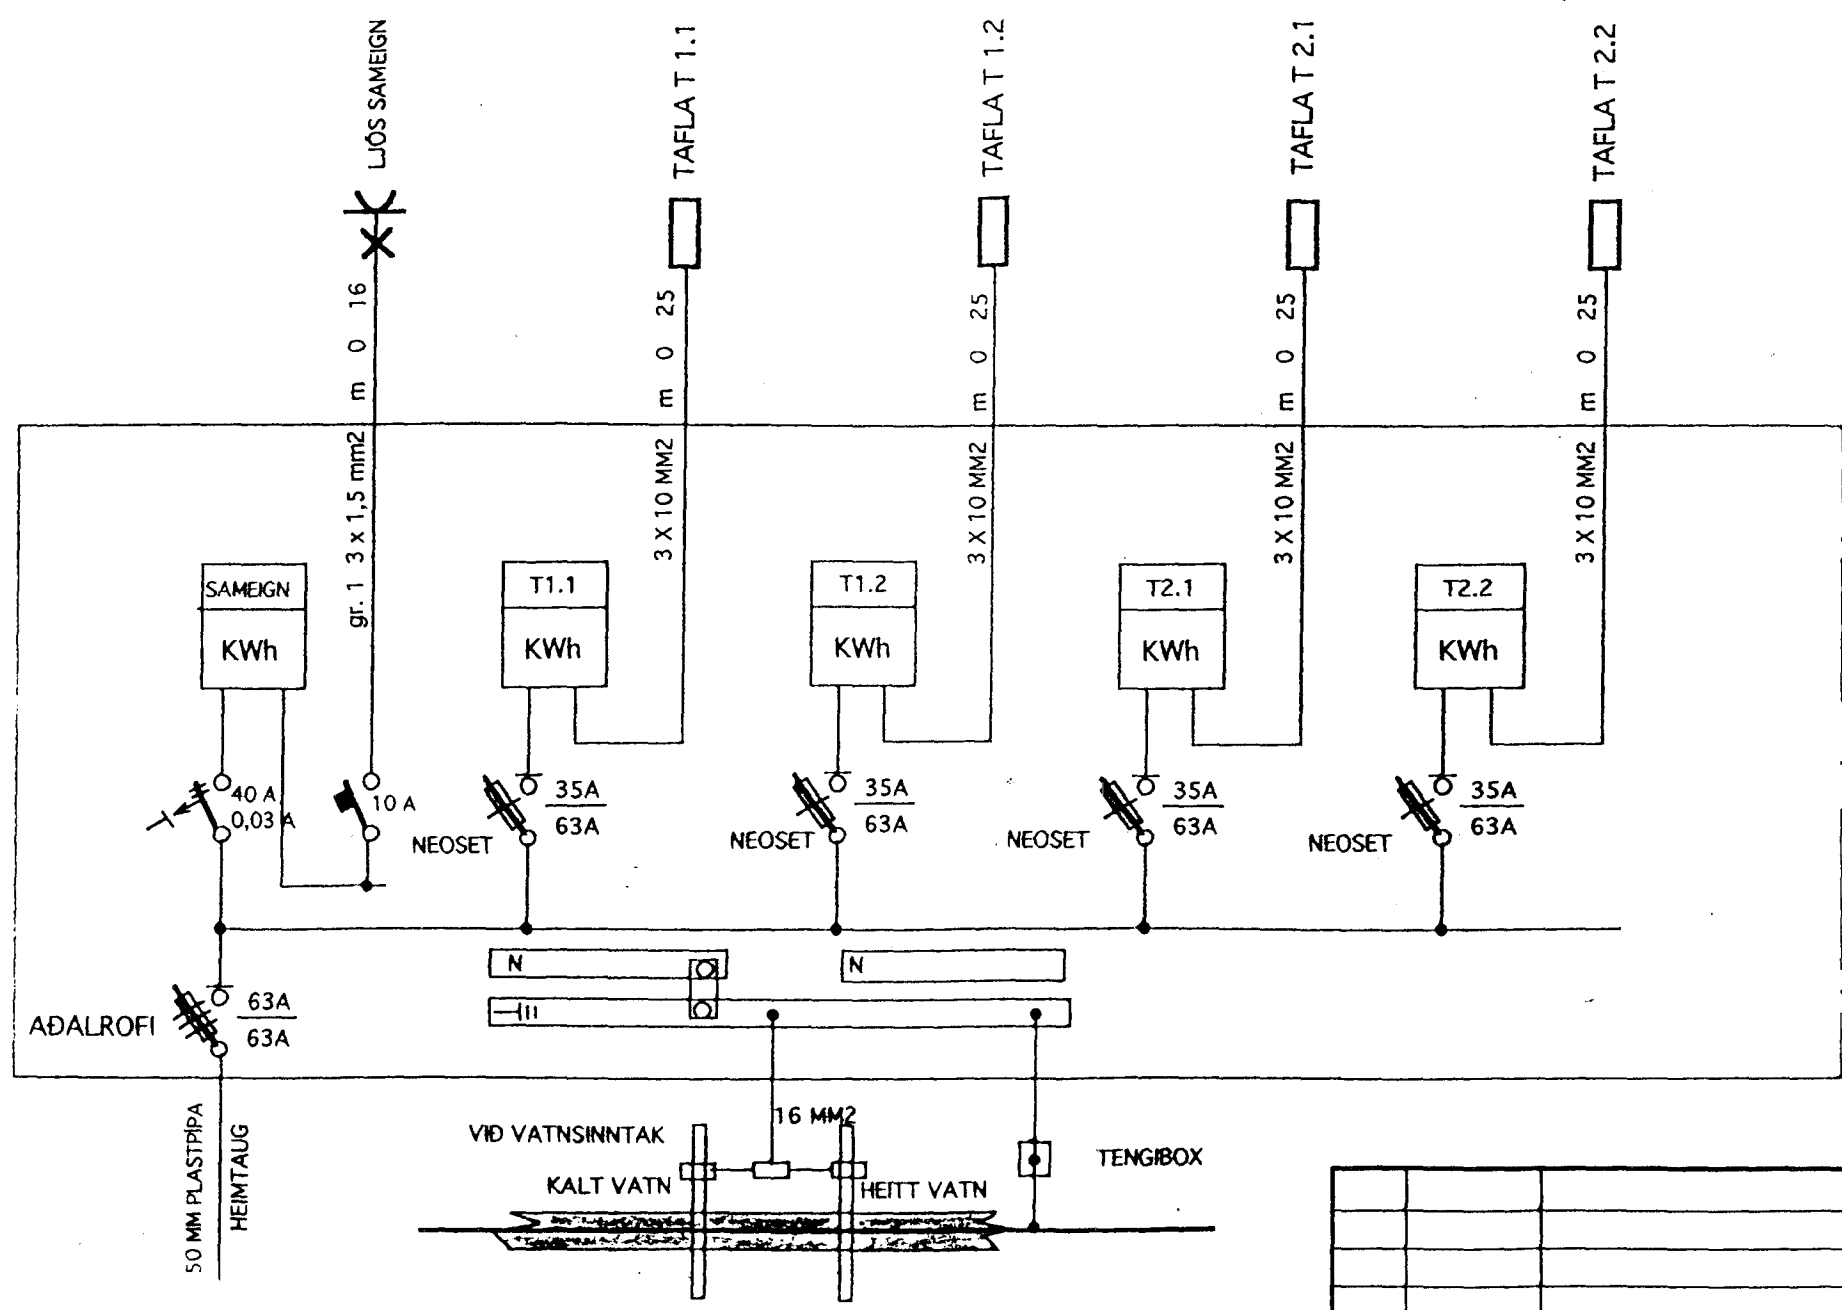

SKÝRINGAR

LAGNIR ERU HULDAR 16mm PLASTPIPUR OG TAUGAR 3x1,5".
HÆÐ Á ROFUM SÉ 105 sm.
TENGLAR VID ROFA SÉU Í SÖMU HÆÐ OG ROFAR.
HÆÐ Á TENGLUM SÉ 20sm.
HÆÐ Á BJÖLLUM SÉ 220sm.
MÁLSTRAUMUR ROFA SÉ 10A, EN TENGLA 16A.

NEMA ANNARS SÉ GETID

- L= SJÓNVARP, F= BÆJARSÍMI, DS= DYRASÍMI
- HREYFISKYNNJARI ÞJÓFAKERFIS $H=V/LOFT$
- ⊙ HÁTALARÁÐÓSIR $H=20sm$
- ⊙ HITANEMAR F. GÖLFHITA $H=160sm$

4083

					ÞRASTARÁS 8 HAFNARFIRÐI AFSTAÐA, SNID, SKÝRINGAR, EINL.M.		M.KV. 1:100 1:500 ✓ TEIKN.NR. 1 SÍÐASTA TNR.	
A	01.04.25	HEIMTAUGARTEIKNING OG FULLNARTEIKNING	B.B.T	T.S.	Trúsl. Sveinbjörn	220116-2439	TERA S/P RAFMAGNSVERKFRÆÐISTOFA EDUARD BELLESEN TRAUSTR.VEINGJÓRNSON	SÍÐI 568798 RAFMAGNSSÍÐI 568799 SÍÐI 568799
ÚTG.	DAGR.		TEIKN.	RANNAÐ	SAMÞYKKT	KENNITALA	TNR. 1 af 4 ÚTG. A	